

Manw. N^o 7106/32284.

3 BIJLAGEN
1

/ PLANS

DE BESTENDIGE DEPUTATIE

VAN DEN PROVINCIALEN RAAD VAN LIMBURG,

Zinfichation
Gezien de beraadslaging van den gemeenteraad van *Wepelt*
dd. *19 December 1899* een plan aannemende voor *de*
herleiding van den buurtweg n. 6;

Gezien het plan der ligging;

Handwritten signature
Gezien het proces-verbaal van onderzoek *de commodo et incommodo*
waaruit blijkt dat *dit ontwerp aanleiding gegeven*
heeft tot een reclamatie;

Gezien het advies van den H. Arrondissements-Commissaris;

Gezien het verslag van den H. provincialen Opziener der buurt-
wegen en waterlopen, dd. *30 January 1900*, n^o *7746;*

aangezien de erf van den reclamant
met in verbinding staat met den te
herleiden weg en dat bygevolg
zijn eigendom ongegrond is;

Gehoord het verslag van den H.
lid van ons College;

Gezien de wet van den 20 Mei 1863 en artikel 76 der gemeen-
tewet;

BESLUIT:

De bovengemelde beraadslaging voor hetgeen betreft de aanneming
des plans goed te keuren, en den aankoop in der minne der tot
uitvoering van dit plan noodige gronden, toe te staan onder de volgende
voorwaarden

*dat de minne te openen weg een
breedte van minstens 6 meter zal hebben.*

Het tegenwoordige zal door het schepencollege 's Zondags na
deszelfs ontvangst afgekondigd worden, en, ingevolge de schikkingen
der wet van den 20 Mei 1863, gedurende acht dagen aangeplakt
blijven.

Het bewijs der vervulling dezer formaliteit zal ons, na verloop
van den bepaalden tijd voor het beroep, overgelegd worden.

Afschrift des tegenwoordigen zal, ter uitvoering, aan den
H Arrondissements-Commissaris van *Hasselt-Merwijk*
verzonden worden.

Dergelijk afschrift zal tot nariicht aan den H. provincialen Opziener
der buurtwegen en waterlopen, te Hasselt, overgezonden worden.

In zitting, te Hasselt, den *2 Februar 1866*

Waren tegenwoordig de HH.

*Heger, voorzitter,
Priol, de Bormann, Guelen, Willems
& de Craefz, leden & Roelants provinciale
Griffier.*

De provinciale Griffier,

De bestendige Deputatie,


De Verslaggever,

Provincie Limburg.

Gemeente Overpelt. Plan dieneinde tot aanvraag om den buurtweg n: 6
gedeeltekljft te mogen verleggen.

Legende:

De weg n: 6 moet verduigzaam van
het punt A tot B, en neemt de
richting van B tot C.
D punt der verbinding

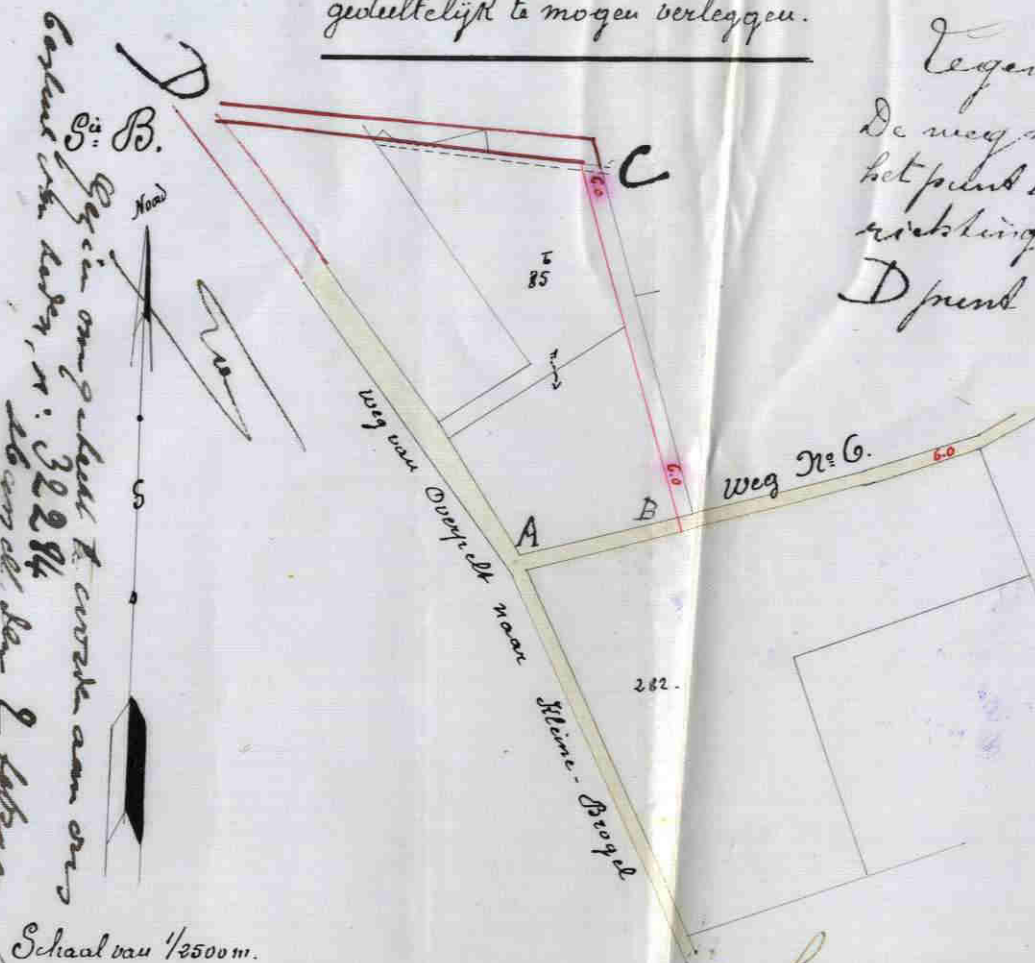

Schaal van 1/2500 m.

Gemaakt te Overpelt den 30 september 1899.

Schaal: 1/2500

0 15 30 60 90 120 Meters



Gezien en goedgekeurd
Overpelt den 19 December 1899

vanwege den raad De Gemeenteraad
De secretaris De Burgemeester

J. Berben

Jan Linck