

N^r 7106

17 MAR 1925

Minuut

Bijlagen

waarvan

 $\frac{2}{2}$

plans

AFSCHRIFTEN



De Bestendige Deputatie

VAN DEN PROVINCIALEN RAAD VAN LIMBURG

Gezien de beraadslaging van den gemeenteraad van *Overpelt*
dd. *10 maart 1924* een plan aannemende voor *de herleiding*
der buurtwegen n^{rs} 34 en 38 van den atlas
der buurtwegen;

Gezien het plan der ligging ;

Gezien het proces-verbaal van onderzoek *de commodo et incommodo*
waaruit blijkt dat *tegen dit ontwerp geen bezwaren noch*
opmerkingen ingebracht werden;

Gezien het advies van den Arrondissements-Commissaris ;

Gezien het verslag van den H. Hoofd-Ingenieur Bestuurder van den
urbanisten en buurtwegdienst der provincie, dd. *26 Februari 1924*
n^r *1138;*

2 minuten

Gehoord het verslag van den H.
lid van het Collegie ;

Palmer

Gezien de wet van den 10 April 1841 gewijzigd door die van den
20 Mei 1863 en artikel 76 der gemeentewet ;

BESLUIT :

De bovengemelde beraadslaging voor hetgeen betreft de aanneming des
plans goed te keuren, en den aankoop in der minne der tot uitvoering van dit
plan noodige gronden alsook den afstand der beschikbare gedeelten weg aan de
aangrenzende eigenaren gelijkvormig art. 29 der wet van 10 April 1841, toe
te staan.

Het tegenwoordig besluit zal door het schepencollegie 's Zondags na
deszelfs ontvangst afgekondigd worden, en ingevolge de schikkingen der wet
van den 20 Mei 1863, gedurende acht dagen aangeplakt blijven.

Het bewijs der vervulling dezer formaliteit zal ons, na verloop van den
bepaalden tijd voor het beroep bij den koning overgelegd worden.

Deze beroepen zullen desgevallend *aan den Heer Gouverneur der
provincie* moeten toekomen binnen de vijftien dagen die de aanplakking volgen.

Afschrift des tegenwoordigen zal, ter uitvoering aan den H. Arrondis-
sements-Commissaris van *Hasselt-Maaseyk* verzonden worden.

Dergelijk afschrift zal tot nariicht aan den H. Hoofd-Ingenieur Bertuurder
van den urbanisten en buurtweg dienst der provincie te Hasselt, overgezonden
worden.

In zitting te Hasselt, den *13 Maart* 192*5*,

Waren tegenwoordig : de HH.

Gouverneur Voorzitter Moors, Jadoul, Ceelen,
Palmer Hayen, leden en Roelants Griffier der Provincie

De Griffier der provincie,

Palmer

De Bestendige Deputatie.

Le Meir schenck

De Verslaggever,

Alber Palmer

2 minuten

H. 26

De provincie
De provinciale Griffier,
14/10/25


Gezien om gehecht te worden aan ons besluit
van heden, no 1706-H 892
Hasselt, den 15 November 1925
De Bestendige Deputatie,
De Verslaggever,
H. van Gassel

Gemeente Overpelt.

Sectie E

Ter plaatse: "Lindelsche Heide."

Plan dieneinde om gevoegd te worden bij de aanvraag der gemeente Overpelt
om de wegen n. 37 en 38 gedeeltelijk af te schaffen en te vervangen door
nieuwe wegen. Na af te schaffen gedeelten bestaan noch op den grond noch op t Kadaster.

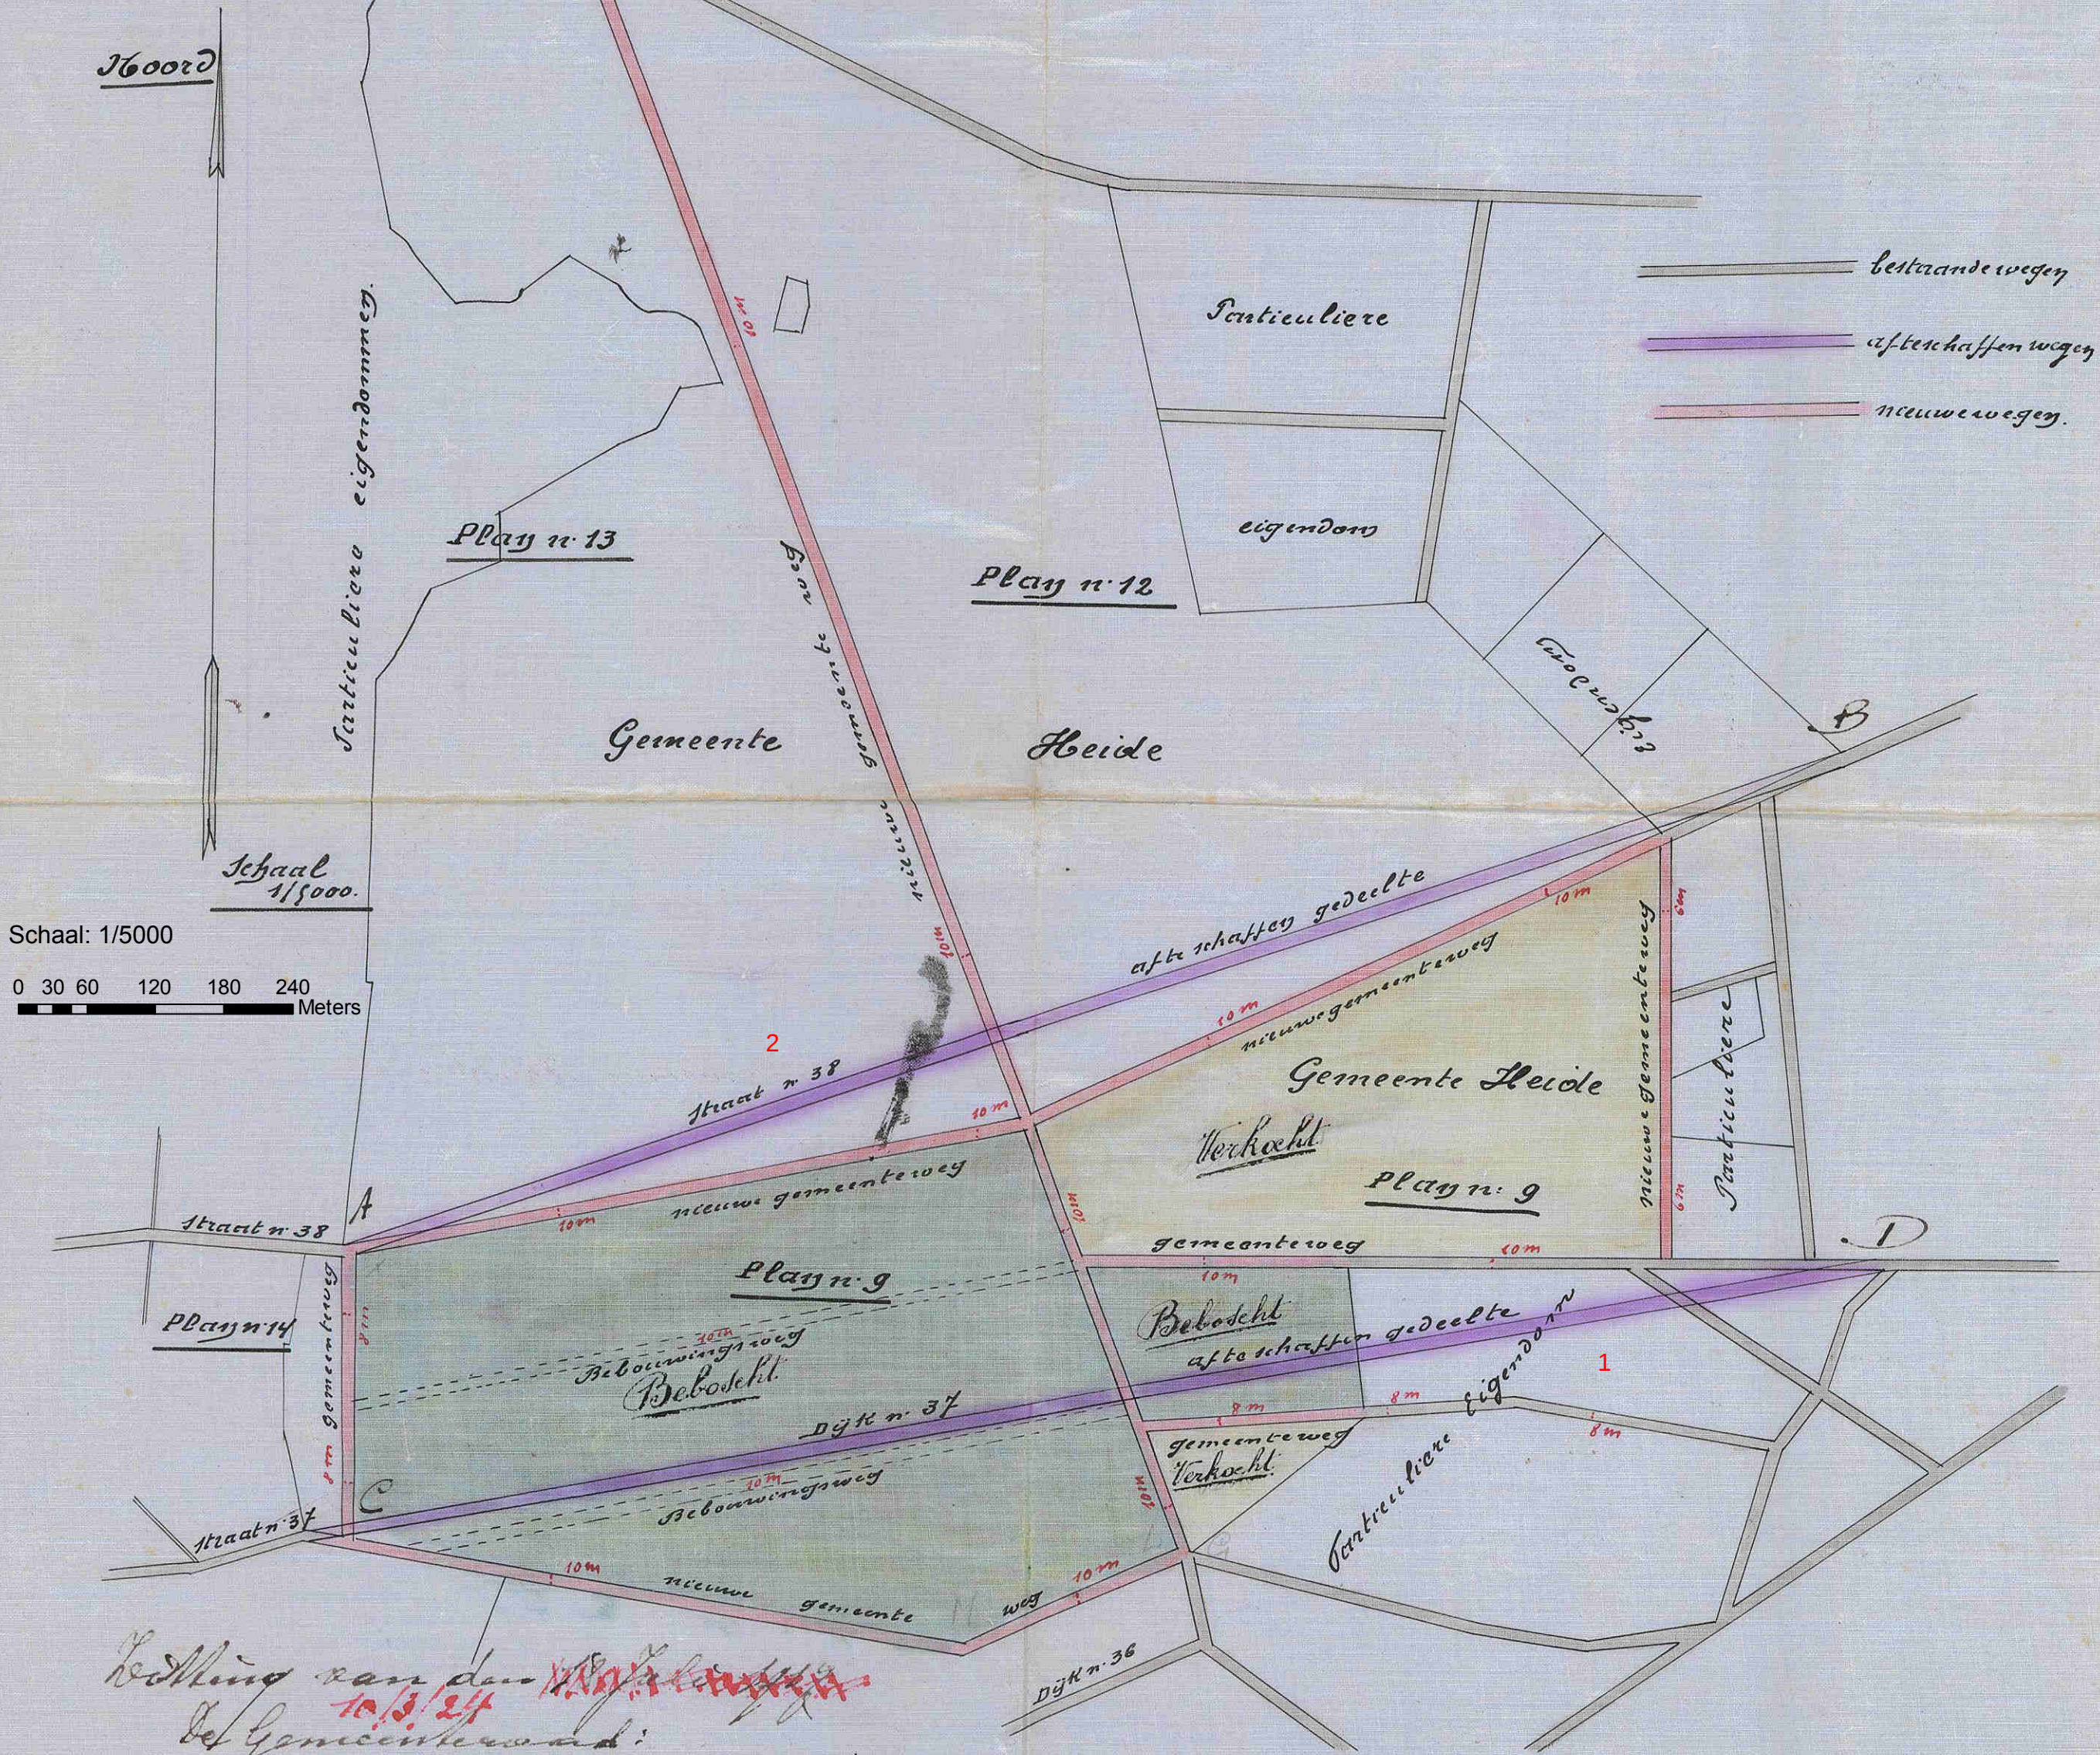

Bevestiging van den 10/11/25
de Gemeenteraad:

Gegeven en goedgekeurd.
van mege de raad de Gemeenteraad
De Secretaris de Burgemeester
J. van Gassel

Opgemaakt door den ondergetekenden gezworen landmeter
welkig in deze hoedanigheid beëdigd bij de rechtbank
van eenton aanleg te Antwerpen.

Overpelt den 22 Juni 1927

Theo Meuwissen