

Aanw. N°

7106 - 26005.

2

BIJLAGEN

2 expéditions.

P L A N S

DE BESTENDIGE DEPUTATIE

VAN DEN PROVINCIALEN RAAD VAN LIMBURG,

Gezien de beraadslaging van den gemeenteraad van *Overpelt*
 dd. *28 april 1905* een plan aannemende voor *de herleiding*
van een gedeelte van den buurtweg n° 3 en
de afschaffing van een gedeelte van den
buurtweg n° 41;

Gezien het plan der ligging;

Gezien het proces-verbaal van onderzoek *de commodo et incommodo*
 waaruit blijkt dat *dit ontwerp aan geen verzet*
noch opmerking aanleiding heeft gegeven;

Gezien het advies van den H. Arrondissements-Commissaris;

Gezien het verslag van den H. provincialen Opziener der buurt-
 wegen en waterlooopen, dd. *3 november 1905*, n° *15470;*

Gehoord het verslag van den H.
lid van ons College;

Gielen

Gezien de wet van den 20 Mei 1863 en artikel 76 der gemeen-
tewet;

BESLUIT:

De bovengemelde beraadslaging voor hetgeen betreft de aanneming
des plans goed te keuren, en den aankoop in der minne der tot
uitvoering van dit plan noodige gronden, toe te staan ~~onder de volgende~~
~~voorwaarden:~~

Het tegenwoordige zal door het schepencollege 's Zondags na
deszelfs ontvangst afgekondigd worden, en, ingevolge de schikkingen
der wet van den 20 Mei 1863, gedurende acht dagen aangeplakt
blijven.

Het bewijs der vervulling dezer formaliteit zal ons, na verloop
van den bepaalden tijd voor het beroep, overgelegd worden.

Afschrift des tegenwoordigen zal, ter uitvoering, aan den
H Arrondissements-Commissaris van *Hasselt. Maasjk*
verzonden worden.

Dergelijk afschrift zal tot nariicht aan den H. provincialen Opziener
der buurtwegen en waterloopen, te Hasselt, overgezonden worden.

In zitting, te Hasselt, den *10 november 1865*

Waren tegenwoordig de HH.

*Aanwezig : de Heeren Gouverneur, Voorzitter ;
Ridder de Borman, Gielen, Willems, de Creeft, Moors
en de Caritat, leden, en Roelants, provinciale Griffier.*

De provinciale Griffier

De provinciale Griffier,

[Handwritten signature]

De bestendige Deputatie,



[Handwritten signature]

De Verslaggever,

[Handwritten signature]

Gemeente Overpelt.

- Plan-extrakt uit den Atlas der Buurtwegen ten behoeve eener aanvraag strekkende
- 1: Om een gedeelte der straat Nb:3 te mogen vernietigen, zijnde dit gedeelte in blauwe kleur groot $10^{\circ}51'$ en te vervangen door het gedeelte getet in roode kleur groot $04^{\circ}48'$
 - 2: Om een gedeelte van de straat Nb:41 te mogen vernietigen, zijnde dit gedeelte insgelijks in blauwe kleur groot $02^{\circ}25'$

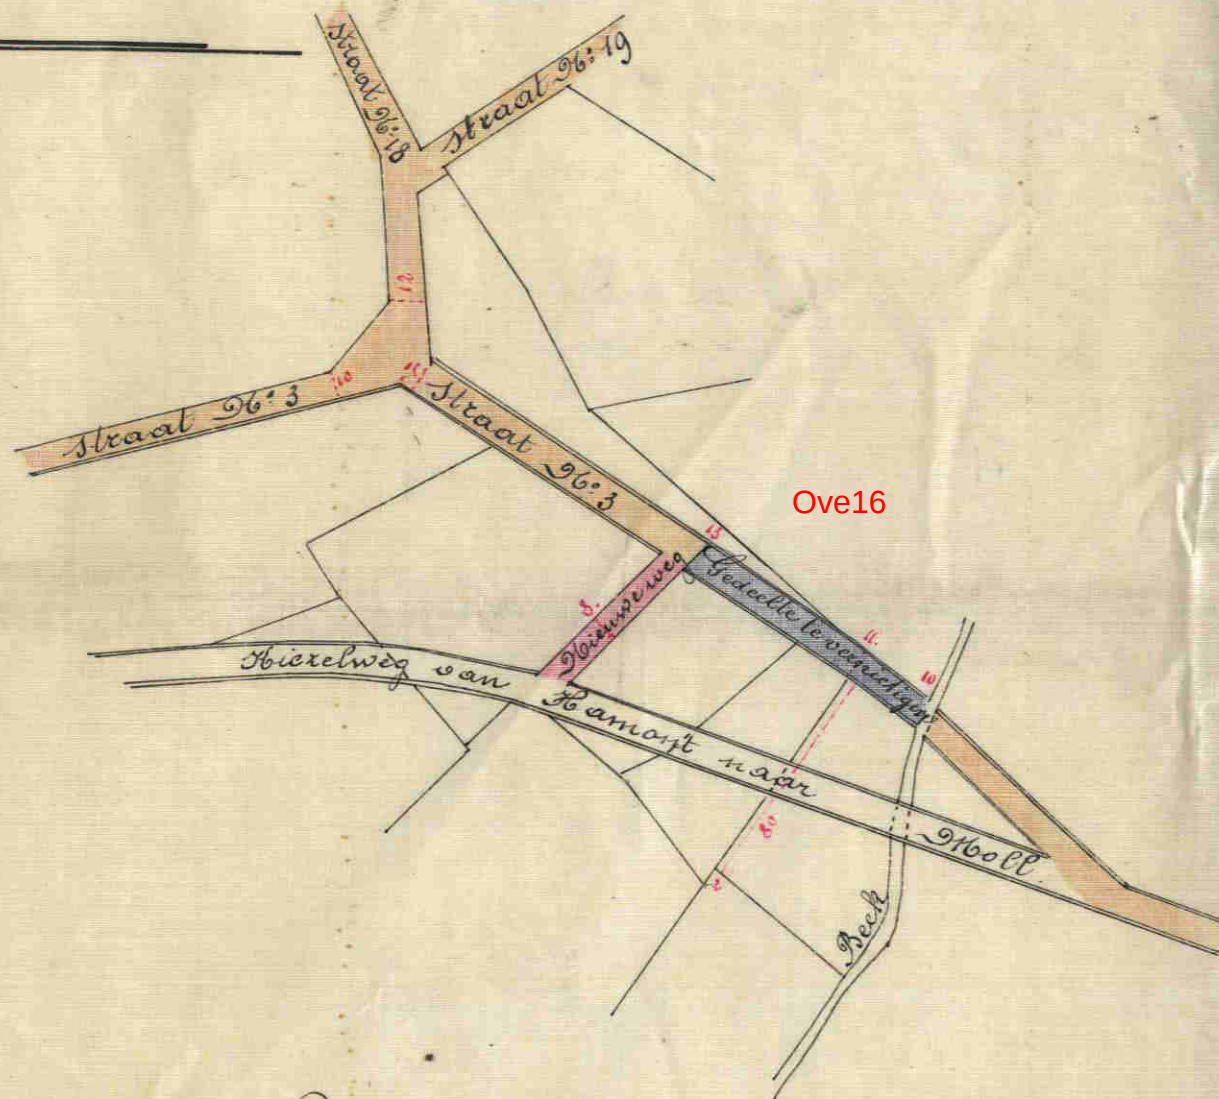

Gezien en goedgekeurd.
Overpelt 28 April 05

Van wegedenraad De Gemeenteraad
De Secretaris De Burgemeester
J. Berben Joan Linde

Opgemaakt door den ondergeteekenden
Gewonen Landmeter
te Peer, den 25 Januari 1905

J. J. van der

Gezien en goedgekeurd worden aan ons besluit van
Red. n. 7106 - 26005.

Overpelt, den 10 november 1905.


De Provinciale Griffie
te Overpelt
H. J. van der

Schaal: 1/2500

0 15 30 60 90 120
Meters