



Provincie Limburg

3de Directie

Infrastructuur, Ruimtelijke Ordening en Leefmilieu

Afdeling 3.1 - Infrastructuur

Sectie 3.1.2 - Wegen, Waterlopen, Industrie en Economie

9-11-1990

5de 1ste
e Prov
Adm

AFSCHAFFING VAN BUURTWEGEN

Kenmerk : 023.01.20/7313
Dossier : 841.1/720.29.01.

DE BESTENDIGE DEPUTATIE VAN DE PROVINCIERAAD VAN LIMBURG

- X Gelet op het besluit van de gemeenteraad van *Geverij*
X dd. *30/5/1990* houdende het voorstel tot afschaffing van
X een gedeelte van buurtweg n° 1 *in deels baan*
X aangeduid in *rode* kleur op het aan het onderhavig besluit
gehechte uittreksel uit de atlas van de buurtwegen ;
- * Overwegende dat tijdens het openbaar onderzoek geen bezwaren of
X* opmerkingen/~~bezwa(a)r(en)~~ werd(en) ingediend ;
- ** ~~Overwegende dat dit bezwaar/deze bezwaren door de gemeenteraad ongegrond~~
X ~~verklaard werd(en) om reden dat~~

- X Gelet op het advies van de Provinciale Technische Wegendienst
dd. *17.09.1990* ;
- ** Gelet op ~~het~~ de voorgelegde 3 plan(nen)
X uittreksel uit de atlas der buurtwegen, het
planeringsplan en het situatieplan

Gelet op de wet van 10 april 1841 over de buurtwegen, inzonderheid artikel 28 ;

Gehoord het verslag van *Mevr. Houßen-Bertrand*, lid van het College;

B E S L U I T

- X Artikel 1 : De *hier gedeelte van buurtweg n° 1 in deels baan*
X aangeduid in *rode* kleur op het aan onderhavig besluit gehechte
X uittreksel uit de atlas van de buurtwegen IS/~~ZIJN~~ AFGESCHAFT EN
ONTTROKKEN AAN HET OPENBAAR DOMEIN.
- Overeenkomstig artikel 29 van de wet van 10 april 1841 over de buurt-
wegen kan de gemeenteraad, na schatting door een deskundige, beslissen
tot de verkoop van de aan het openbaar domein onttrokken gronden, of
tot het vorderen, vanwege de eigenaars van de gronden, van de meerwaarde
die voor hen ontstaat ten gevolge van deze afschaffing en onttrekking
aan het openbaar domein.

./..



./..

Artikel 2 : Overeenkomstig artikel 28, derde lid van de voormelde wet over de buurtwegen is het College van Burgemeester en Schepenen belast met de bekendmaking van onderhavig besluit.
De gemeente en de belanghebbende derden kunnen, binnen de 15 dagen te rekenen vanaf de eerste dag van de bekendmaking, beroep instellen tegen onderhavig besluit. Het beroep moet worden gericht aan de Gouverneur van de Provincie Limburg, die het beroepschrift en het volledig dossier voor verder gevolg zal doorzenden aan de Gemeenschapsminister van Ruimtelijke Ordening en Huisvesting, Jozef II-straat 30, te 1040 Brussel.
Door het indienen van beroep wordt onderhavige beslissing opgeschort.

AANWEZIG :

~~Gouverneur~~, Voorzitter; Mannaerts, Mevrouw
Houben-Bertrand, Martin, Swennen, ~~Neven~~,
Stevaert, Leden en ~~Mortens~~, Provinciegriffier. ~~wd~~.

~~R. SNOECK~~

Hasselt, - 8 - 11 - 1990

De Provinciegriffier, ~~wd~~.

De ~~Gouverneur~~-Voorzitter, ~~wd~~.

(2)
De Verslaggever

90

4 Min.
\$ 2 \$

PROVINCIEBESTUUR VAN LIMBURG

De DIRECTIE - Afdeling 3.1.

Gezien om gehecht te worden aan ons besluit van

heden, kenmerk : 023.01.20/7313

dossier : 841.1/720.29.01.

Hasselt,

- 8 - 11 - 1990

Namens de Gezondigde Deputatie

De Provinciegriffier (2) De Gouverneur-Voorzitter, wd.

De Verslaggever,

[Handwritten signature: J. B. Bentkand]

[Handwritten signature]

- 9 - 11 - 1990

1 exp. Gte
1 exp. A.T.W.D.

4. Min.

[Handwritten initials]

[Handwritten mark]

Gemeente OVERPELT 1 en 2 Afd.

Deel van Buurtweg Nr. 1.

VERBREEDT TOT 12 METER VOLGENS ONTEIGENINGSPLAN
GOEDGEKEURD DOOR GEMEENTE 26/5/37 EN 28/2/38


GOEDGEKEURD DOOR BESTENDIGE DEPUTATIE 07/03/1938.

Schaal: 1/2500

0 15 30 60 90 120
Meters

8
UITTREKSEL ATLAS VAN BUURTWEGEN Schaal: 1/2500
VOOR EENSLUIDEND AFSCHRIFT

NOORD-ZUIDVERBINDING

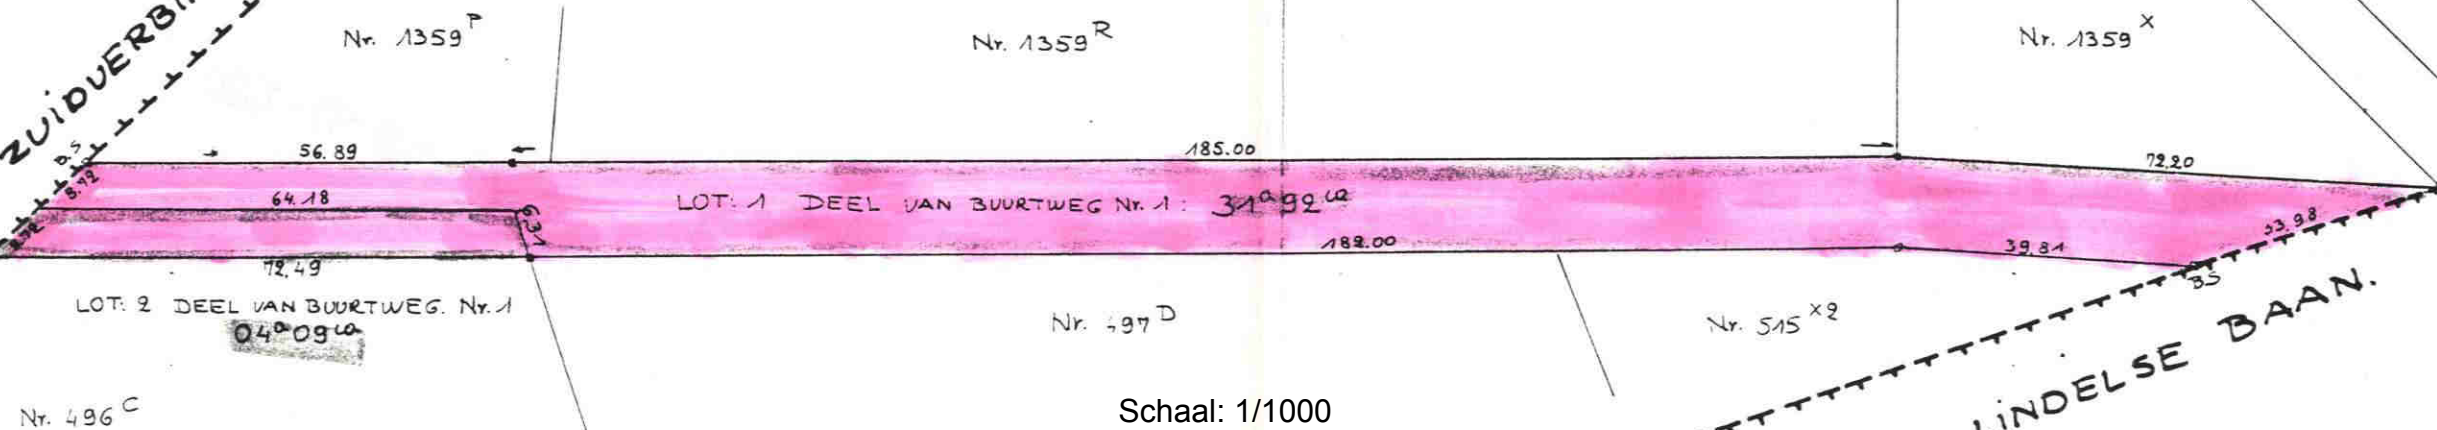

Schaal: 1/1000

0 5 10 20 30 40
Meters

OMGELEGDE LINDELSE BAAN.

OPMETINGSPLAN Schaal: 1/1.000

OVERPELT 2 Afd. Sectie D

OVERPELT 1 Afd. Sectie C

SITUATIEPLAN Schaal: 1/2500



BREE, 06-12-1989

De beëdigde Meetkundige-
Schatter van Onroerende Goederen

E. ESSERS

Schaal: 1/2500

0 15 30 60 90 120
Meters

Doss 7983. 59