

PROVINCIEBESTUUR VAN LIMBURG.
III° DIRECTIE - 5e Afdeling A
Aanwr. nr 35-7106/ 7341

5 afschriften.

2-P.T.D.

2-Gte.

I-Bundel.

M I N U U T.

DE BESTENDIGE DEPUTATIE VAN DE PROVINCIERAAD
VAN LIMBURG;

Gelet op de beslissing dd. 22 augustus 1979,
waardoor de gemeenteraad van *Berlingen*
een plan aanneemt voor de afschaffing van *de buurtweg*
nr. 154 "Rijnscheijweg" te Paal
op het grondgebied van deze gemeente;

Overwegende dat het niet gaat om een voetweg
welke in de bebouwde kom van een stad of in een aaneen-
gebouwd gedeelte van een plattelandsgemeente is gelegen;

Gelet op het proces-verbaal van het onderzoek
de commodo et incommodo, waaruit blijkt dat er ~~een be-~~
~~zwaren of opmerkingen werden~~ ingediend; *door*.

Gelet op het gunstig advies van de Heer Hoofd-
ingenieur-Directeur van de Provinciale Technische Wegen-
dienst, dd. 23 oktober 1979, nr. 3559 ;

Gelet op de wet van 10 april 1841, gewijzigd bij
de wetten van 20 mei 1863, 9 augustus 1948 en 5 augustus
1953, alsook op de omzendbrieven van de Heer Minister van
Openbare Werken nrs. 13, 13bis en 13 ter;

Gehoord de Heer *Didoluy*, Lid van het
college, in zijn desbetreffend verslag;

.../...

B E S L U I T :

De sekte van de *wetweg nr. 154 "Rijsselsrijweg"* op het grondgebied van de gemeente *Berlingen*, aangeduid in *rode* kleur op het hierbijgevoegd plan, is afgeschaft en onttrokken aan het openbaar domein.

De afstand van de grond die door deze afschaffing vrijkomt, mag gebeuren overeenkomstig artikel 29 van de wet van 10 april 1841.

Dit besluit zal, 's zondags na ontvangst, door het schepencolleg afgekondigd worden, en ingevolge de beschikkingen van de wet van 20 mei 1863, gedurende acht dagen aangeplakt blijven.

Belanghebbende derden, alsook de gemeente, kunnen tegen dit besluit in beroep gaan bij de Koning. Dit beroep schorst de uitvoering van dit besluit tot wanneer de Koning uitspraak heeft gedaan. Dit beroep moet uitgeoefend en aan de gouverneur overgemaakt worden binnen vijftien dagen, volgend op de aanplakking van dit besluit.

Afschrift van dit besluit zal, ter uitvoering worden overgemaakt aan het gemeentebestuur van *Berlingen*.

Dergelijk afschrift zal, tot naricht, gezonden worden aan de Heer Hoofdingenieur-Directeur van de Provinciale Technische Weggendienst.

Hasselt, **31-10-1979**

WAREN AANWEZIG DE HEREN : Gouverneur, Voorzitter; Smets, Vints, Mannaerts, Diddert, Mevrouw Houben-Bertrand, de Bellefroid, Leden en Smeets, Provinciegriffier.

Namens de Bestendige Deputatie;

g. mui De Griffier der Provincie,

De Gouverneur-Voorzitter,

(21)
De Verslaggever,

7-11-1979

III Directie
5e Afdeling A.


184p -> Ste

Gezien om gehecht te worden aan ons besluit
van heden, nr. 35-7106/7341
Hasselt, de **31-10-1979**

De Bestendige Deputatie :

De Griffier der Provincie, De Gouverneur-Voorzitter,

2 min

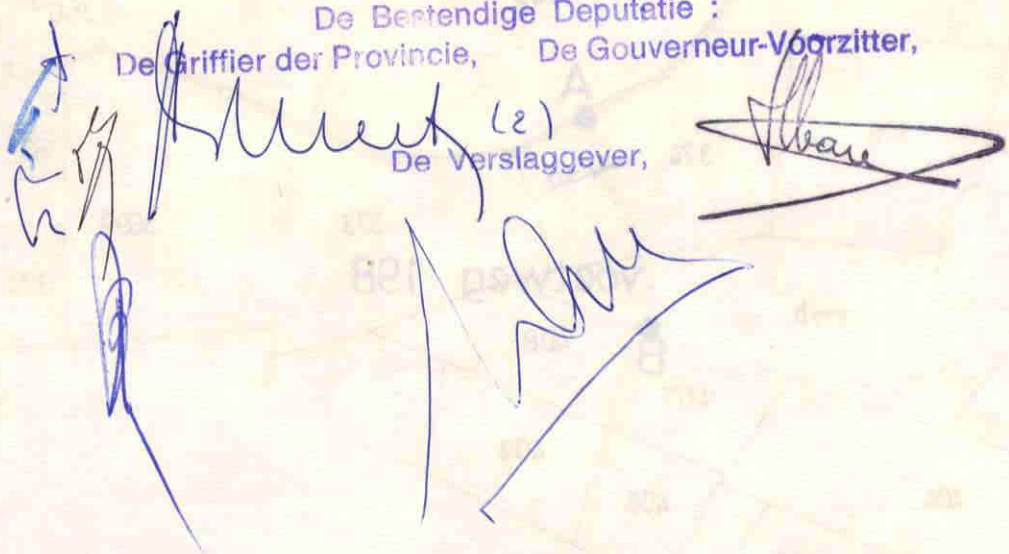

(2)

De Verslaggever,

7-11-1979

BERINGEN 3^o afd.

Sectie D

Afschaffing-weg 154

- voetweg 198 (gedeelte gelegen tussen A en B)

