

PROVINCIEBESTUUR VAN LIMBURG.

III^eDIRECTIE - 5de Afdeling A.

Aanwr.nr.: ~~35-7106/~~

305/841.2/8366/1985

5 afschriften.

2-P.T.W.D.

2-Gte.

I-Bundel.

M I N U U T .

DE BESTENDIGE DEPUTATIE VAN DE PROVINCIERAAD VAN
LIMBURG.

Gelet op de beslissing dd. 19.9.1984, waardoor
de gemeenteraad van Bevingen een plan
aanneemt voor de afschaffing van gedeelte buurten, aangeduid
in gele kleur op het hierbij gevoegde plan en 70
op het grondgebied van deze gemeente;

Overwegende dat het niet gaat om een voetweg welke
in de bebouwde kom van een stad of in een aaneengebouwd
gedeelte van een plattelandsgemeente is gelegen;

Gelet op het proces-verbaal van het onderzoek de
commodo et incommodo, waaruit blijkt dat er geen bezwaren
of opmerkingen werden ingediend;

Gelet op het gunstig advies van de Heer Hoofdingenieur-
Directeur van de Provinciale Technische Wegendienst,
dd. 27.11.1984 nr^o 052/841.2/3040/1984

Gelet op de wet van 10 april 1841, gewijzigd bij de
wetten van 20 mei 1863, 9 augustus 1948 en 5 augustus 1953,
alsook op de omzendbrieven van de Heer Minister van
Openbare Werken nrs. 13, 13bis en 13ter;

Gehoord de Heer VINTS, ,Lid van het college,
in zijn desbetreffend verslag;

.../...

B E S L U I T :

aangeduid in *gele* kleur op het hierbijgevoegd plan, is
afgeschaft en onttrokken aan het opnebaar domein.

De afstand van de grond die door deze afschaffing
vrijkomt, mag gebeuren overeenkomstig artikel 29 van de wet
van 10 april 1841.

Dit besluit zal, 's zondags na ontvangst, door het schepen-
college afgekondigd worden, en ingevolge de beschikkingen
van de wet van 20 mei 1863, gedurende acht dagen aangeplakt
blijven.

Belanghebbende derden, alsook de gemeente, kunnen tegen
dit besluit in beroep gaan bij de Koning. Dit beroep schorst
de uitvoering van dit besluit tot wanneer de Koning uitspraak
heeft gedaan. Dit beroep moet uitgeoefend en aan de Gouverneur
overgemaakt worden binnen vijftien dagen, volgend op de aanplak-
king van dit besluit.

Afschrift van dit besluit zal, ter uitvoering worden

Dergelijk besluit zal, tot nasicht, gezonden worden
aan de Heer Hoofdingenieur-Directeur van de Provinciale
Technische Weggendienst.

Hasselt, **10-01-1985**

WAREN AANWEZIG DE HEREN : *Gouverneur, Voorzitter : Smets, Vints, Mannaerts,
Didden, Mevrouw Houben-Bertand, Schiepers, Leden
en Martens, Provinciegriffier.*

Namens de Bestendige Deputatie:

2 min
De Griffier der Provincie,

De Gouverneur-Voorzitter,

7 min
De Verslaggever,

16-01-1985

184 → Sk
187 → PTW-D

III^e DIRECTIE
5^{de} AFDELING A

Gezien om gehecht te worden aan ons Besluit
van heden, nr. 305/841.2/8366/1985


10-01-1985





De Bestendige Deputatie :

De Griffier der Provincie, De Gouverneur-Voorzitter,


2 nu

De Verlooggever

16-01-1985

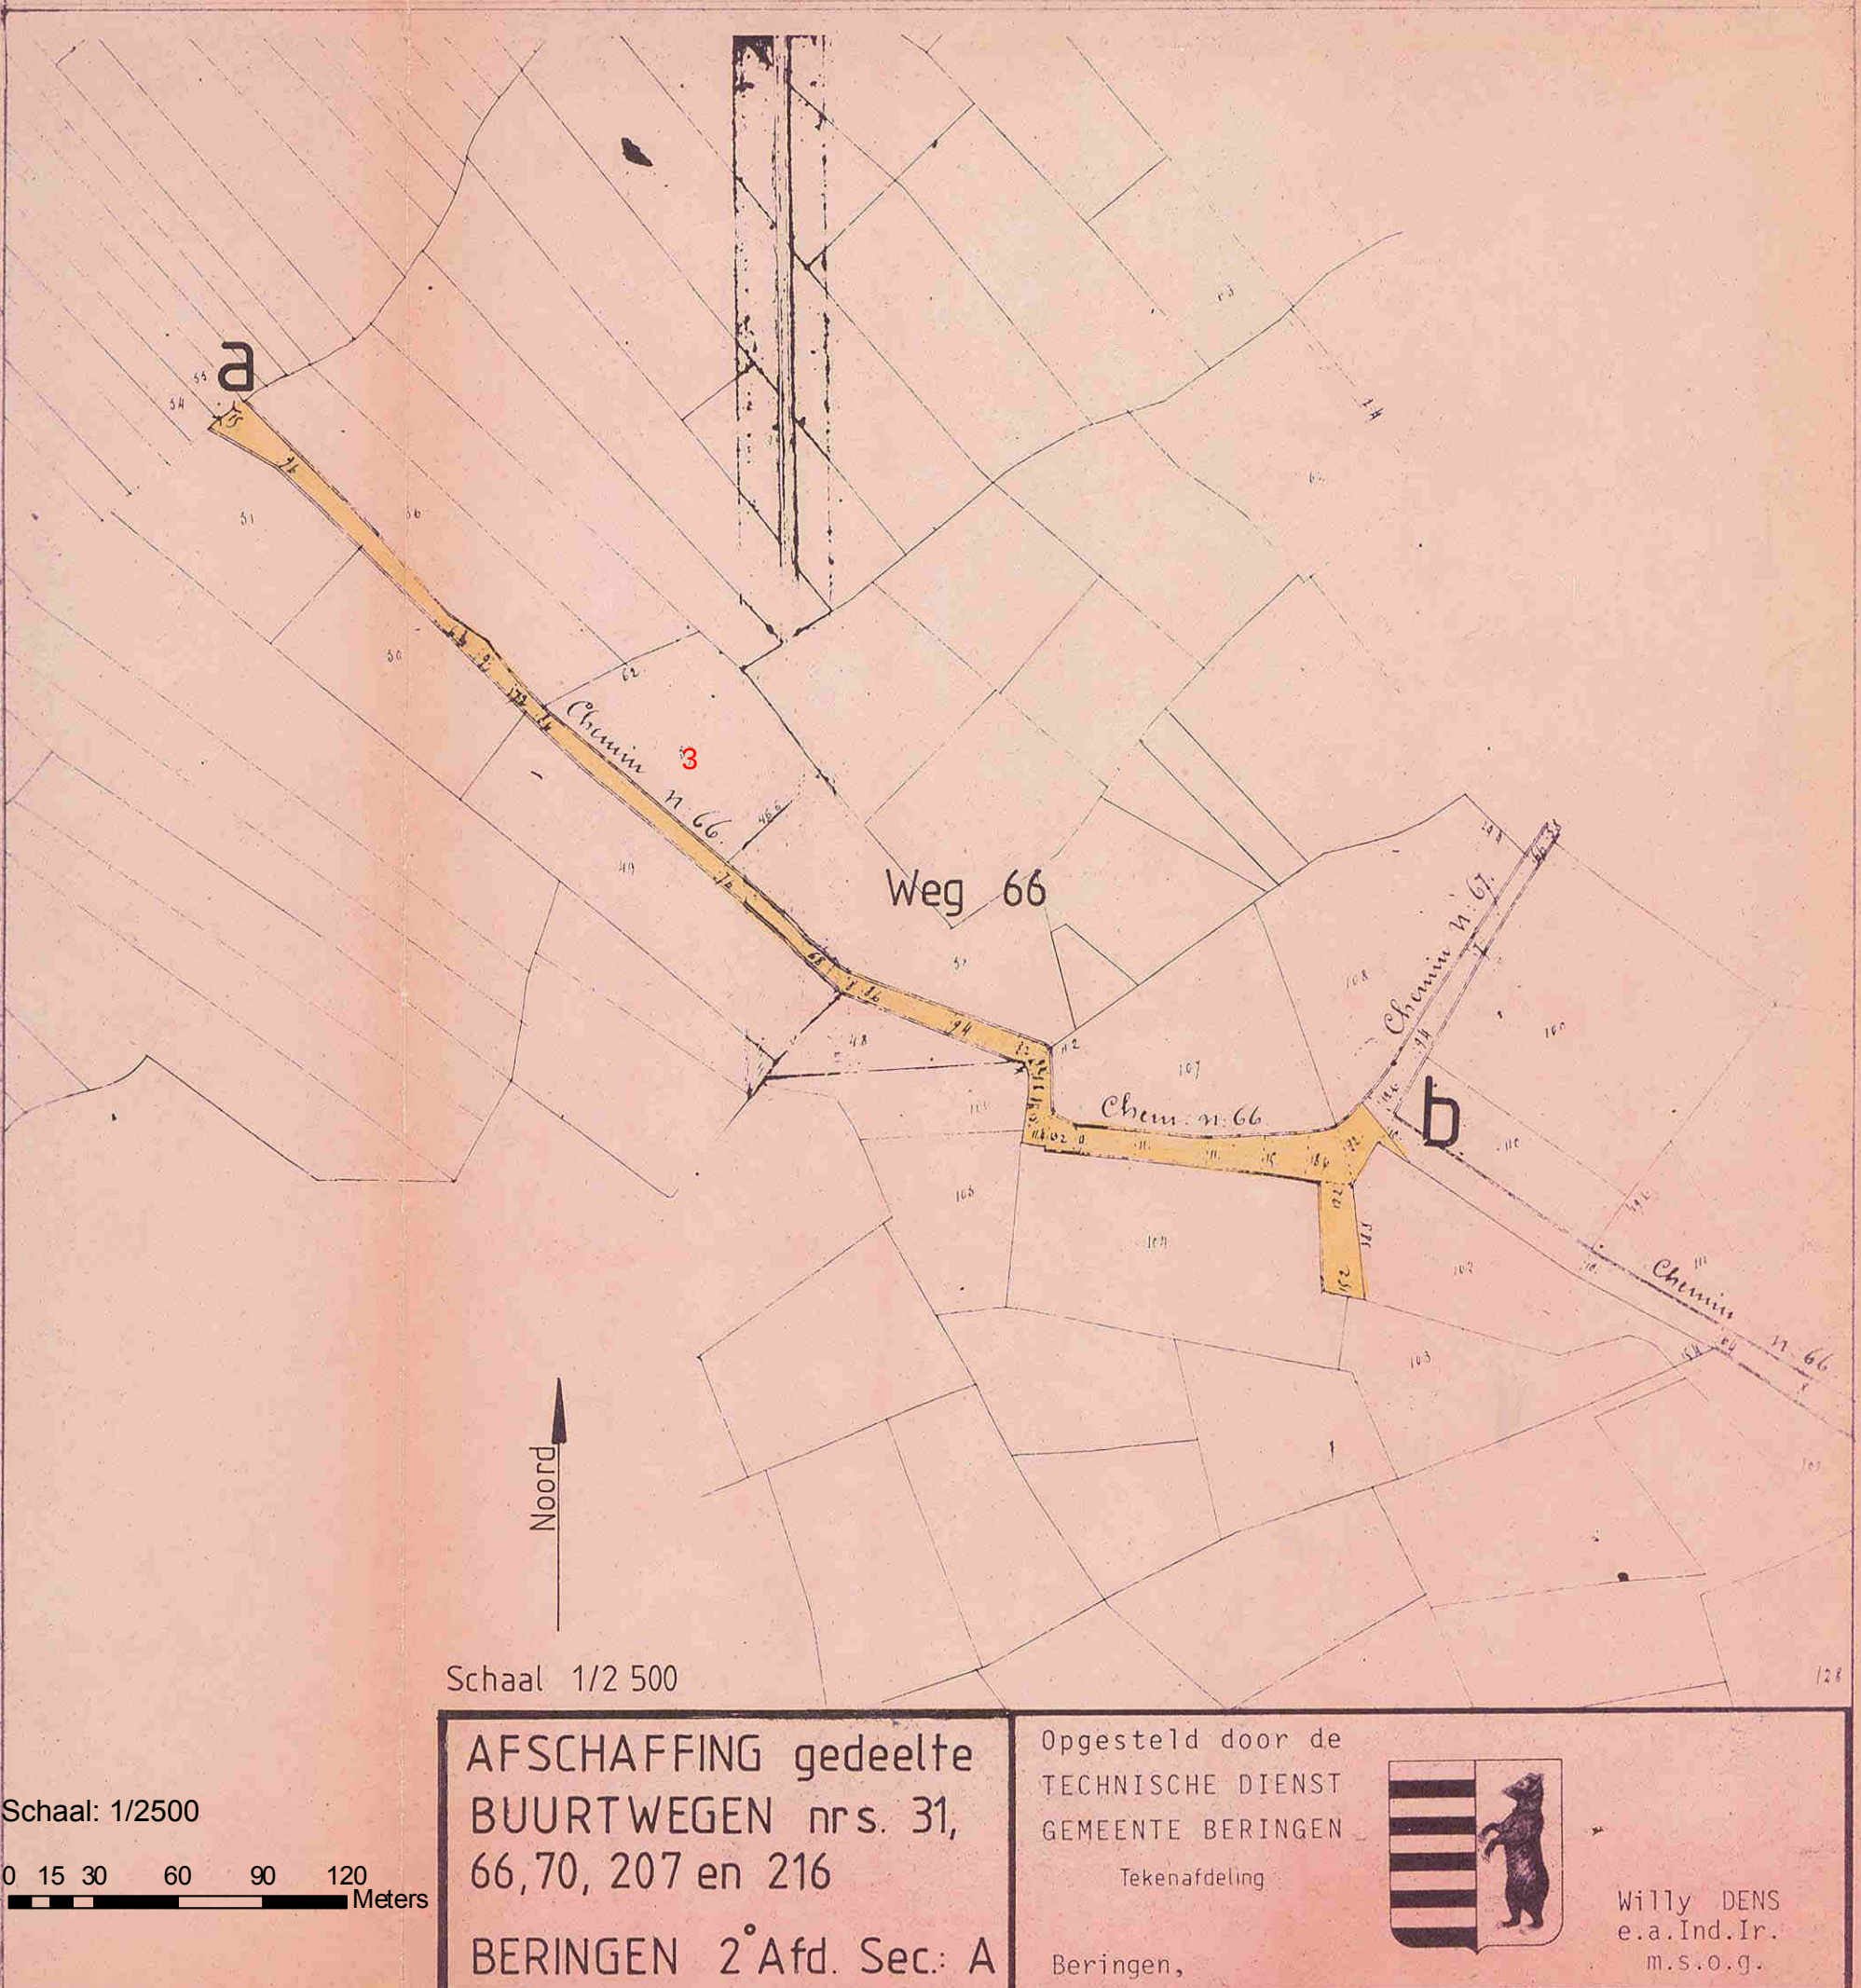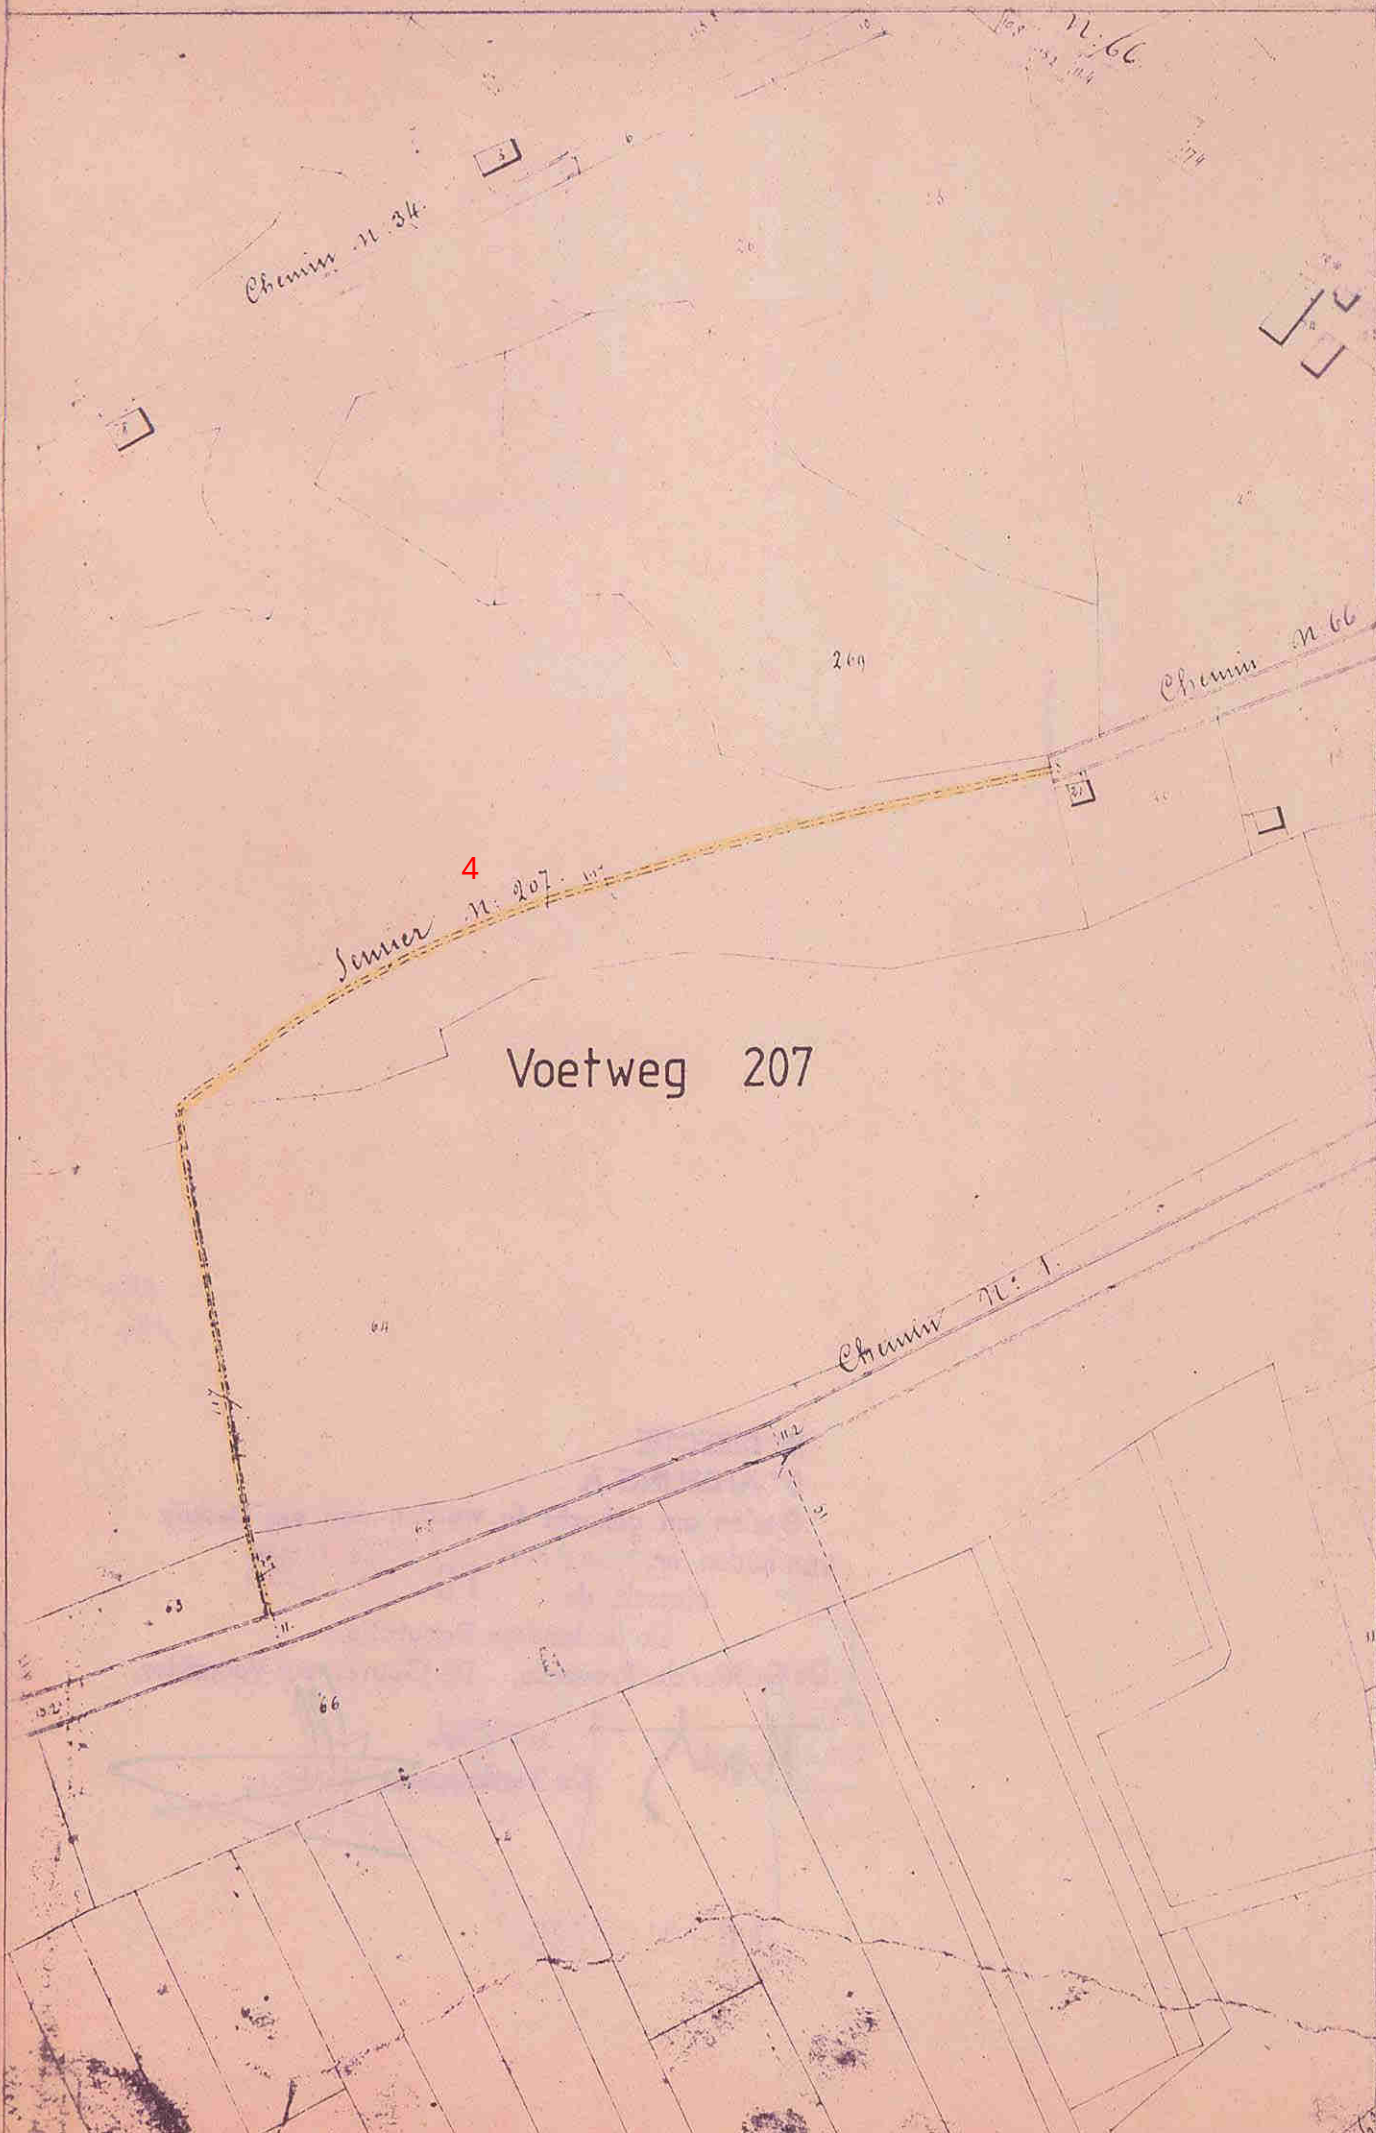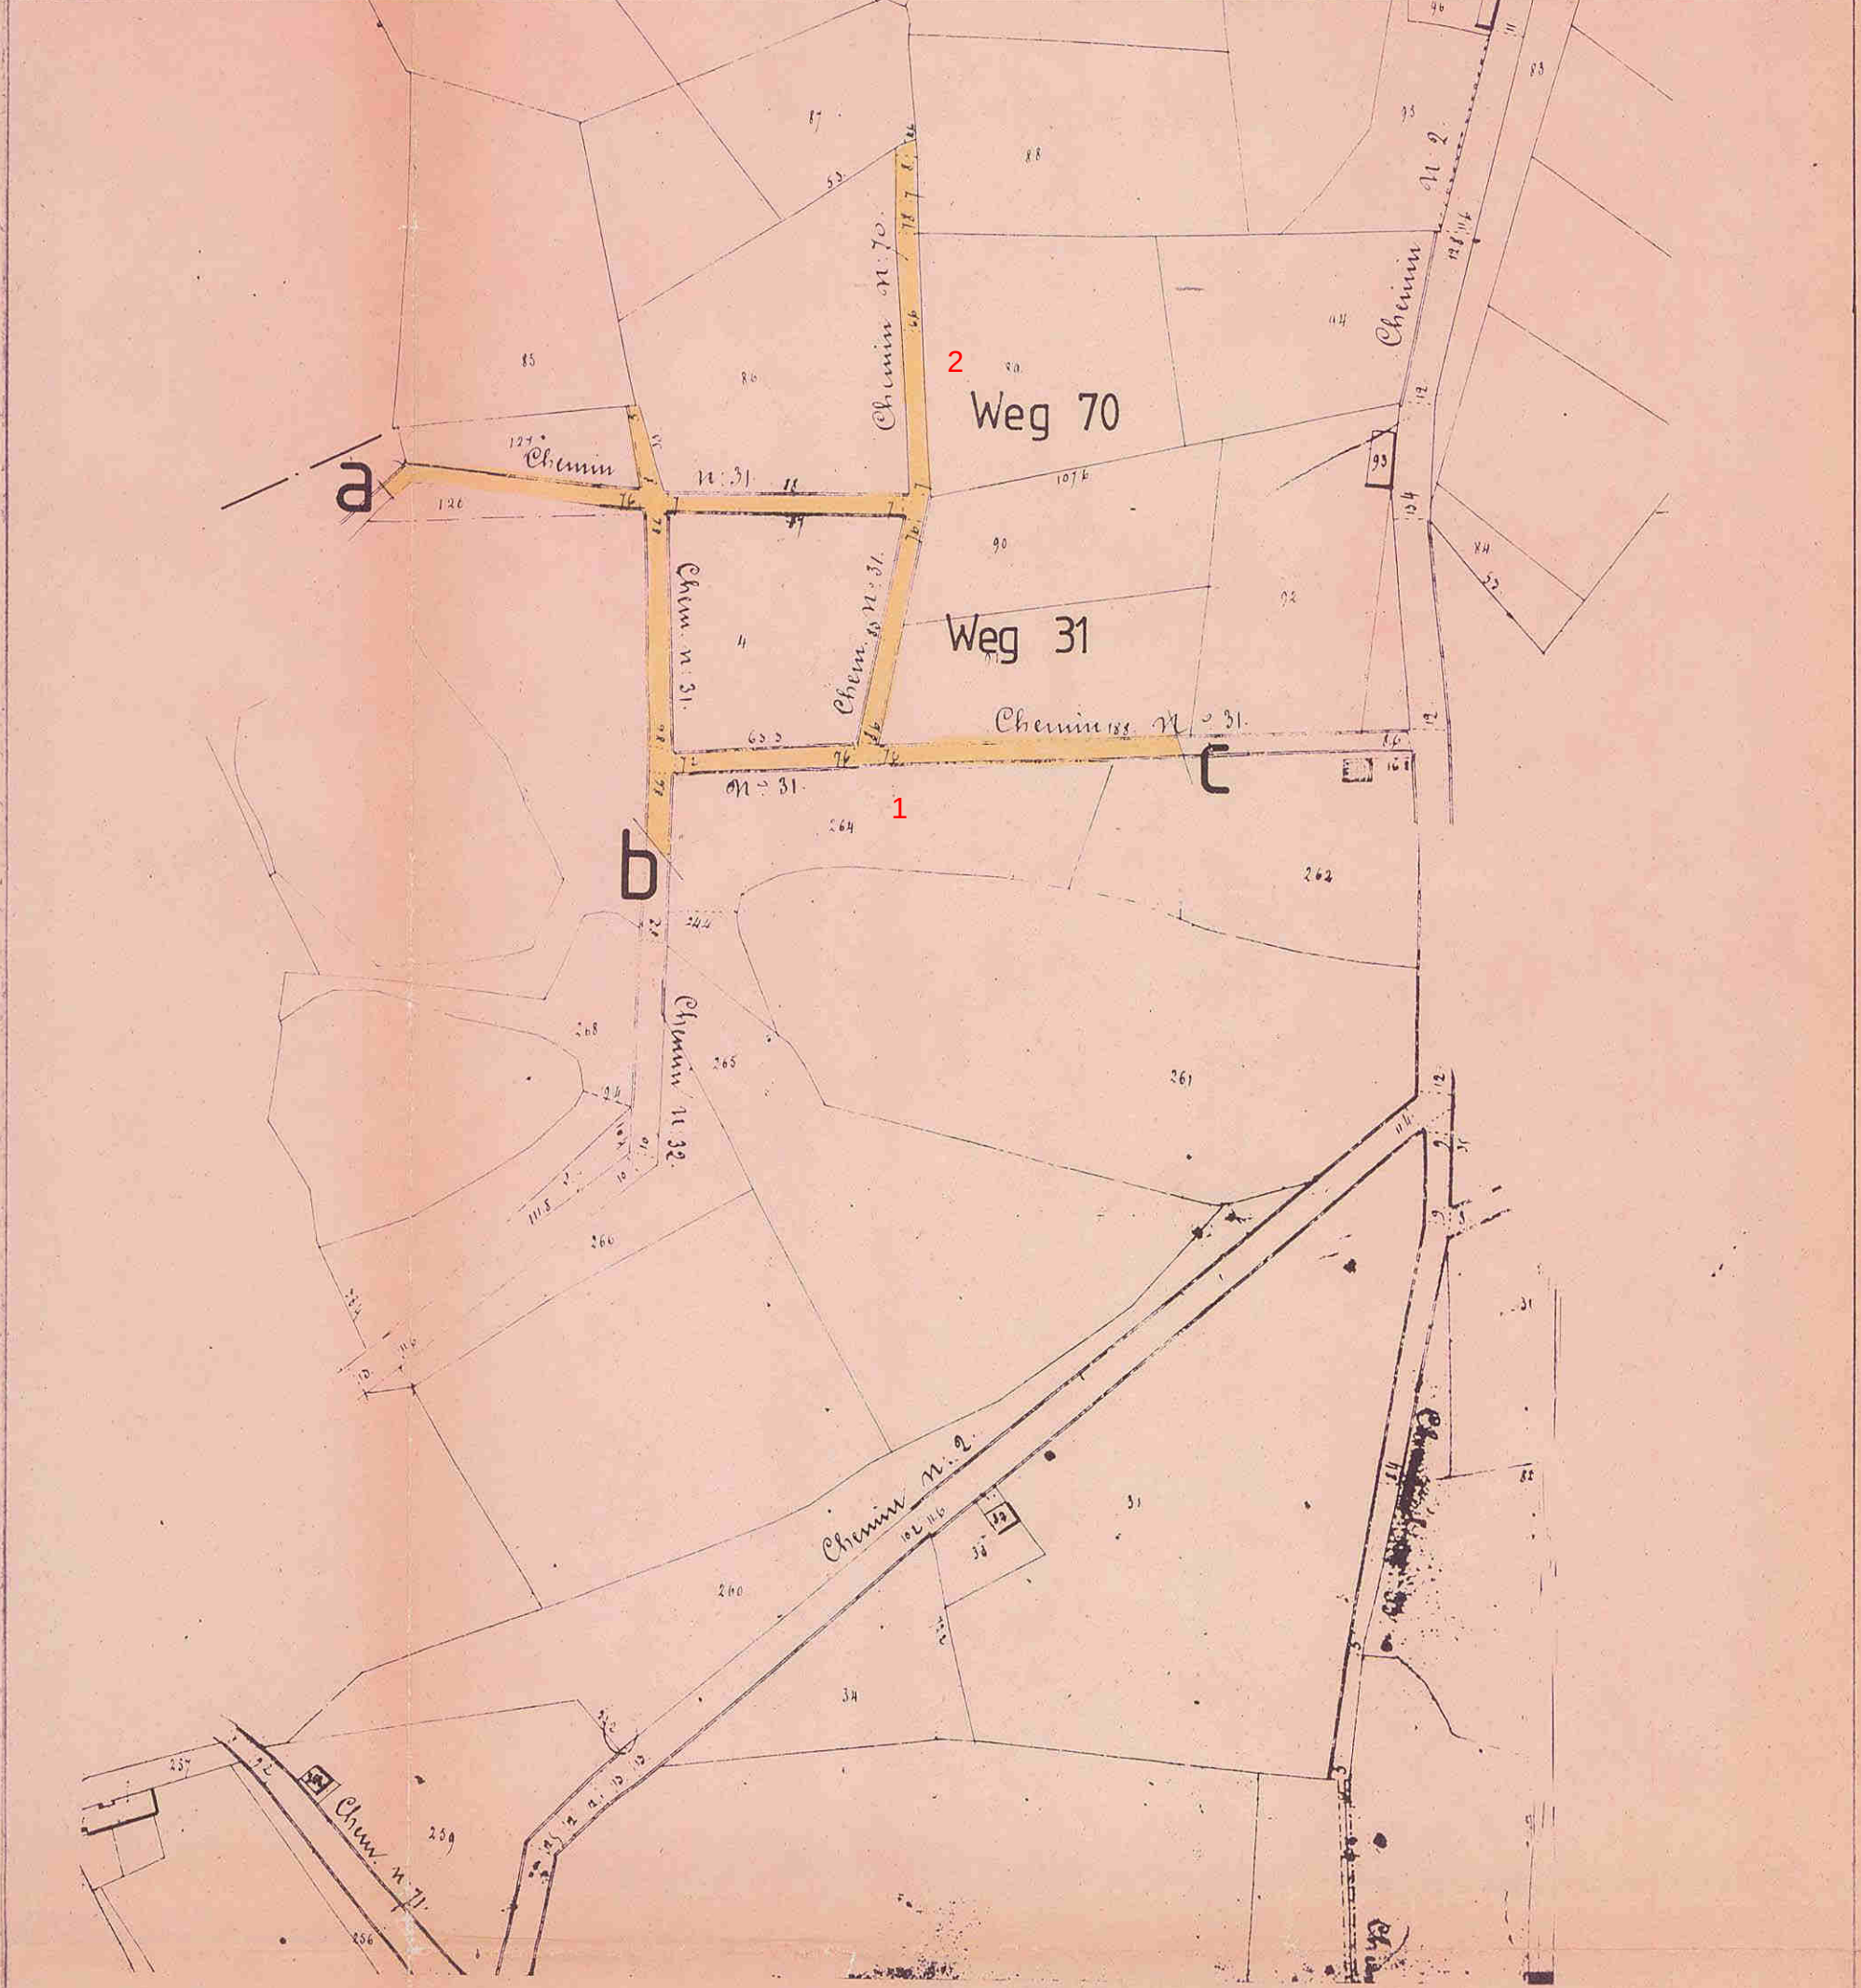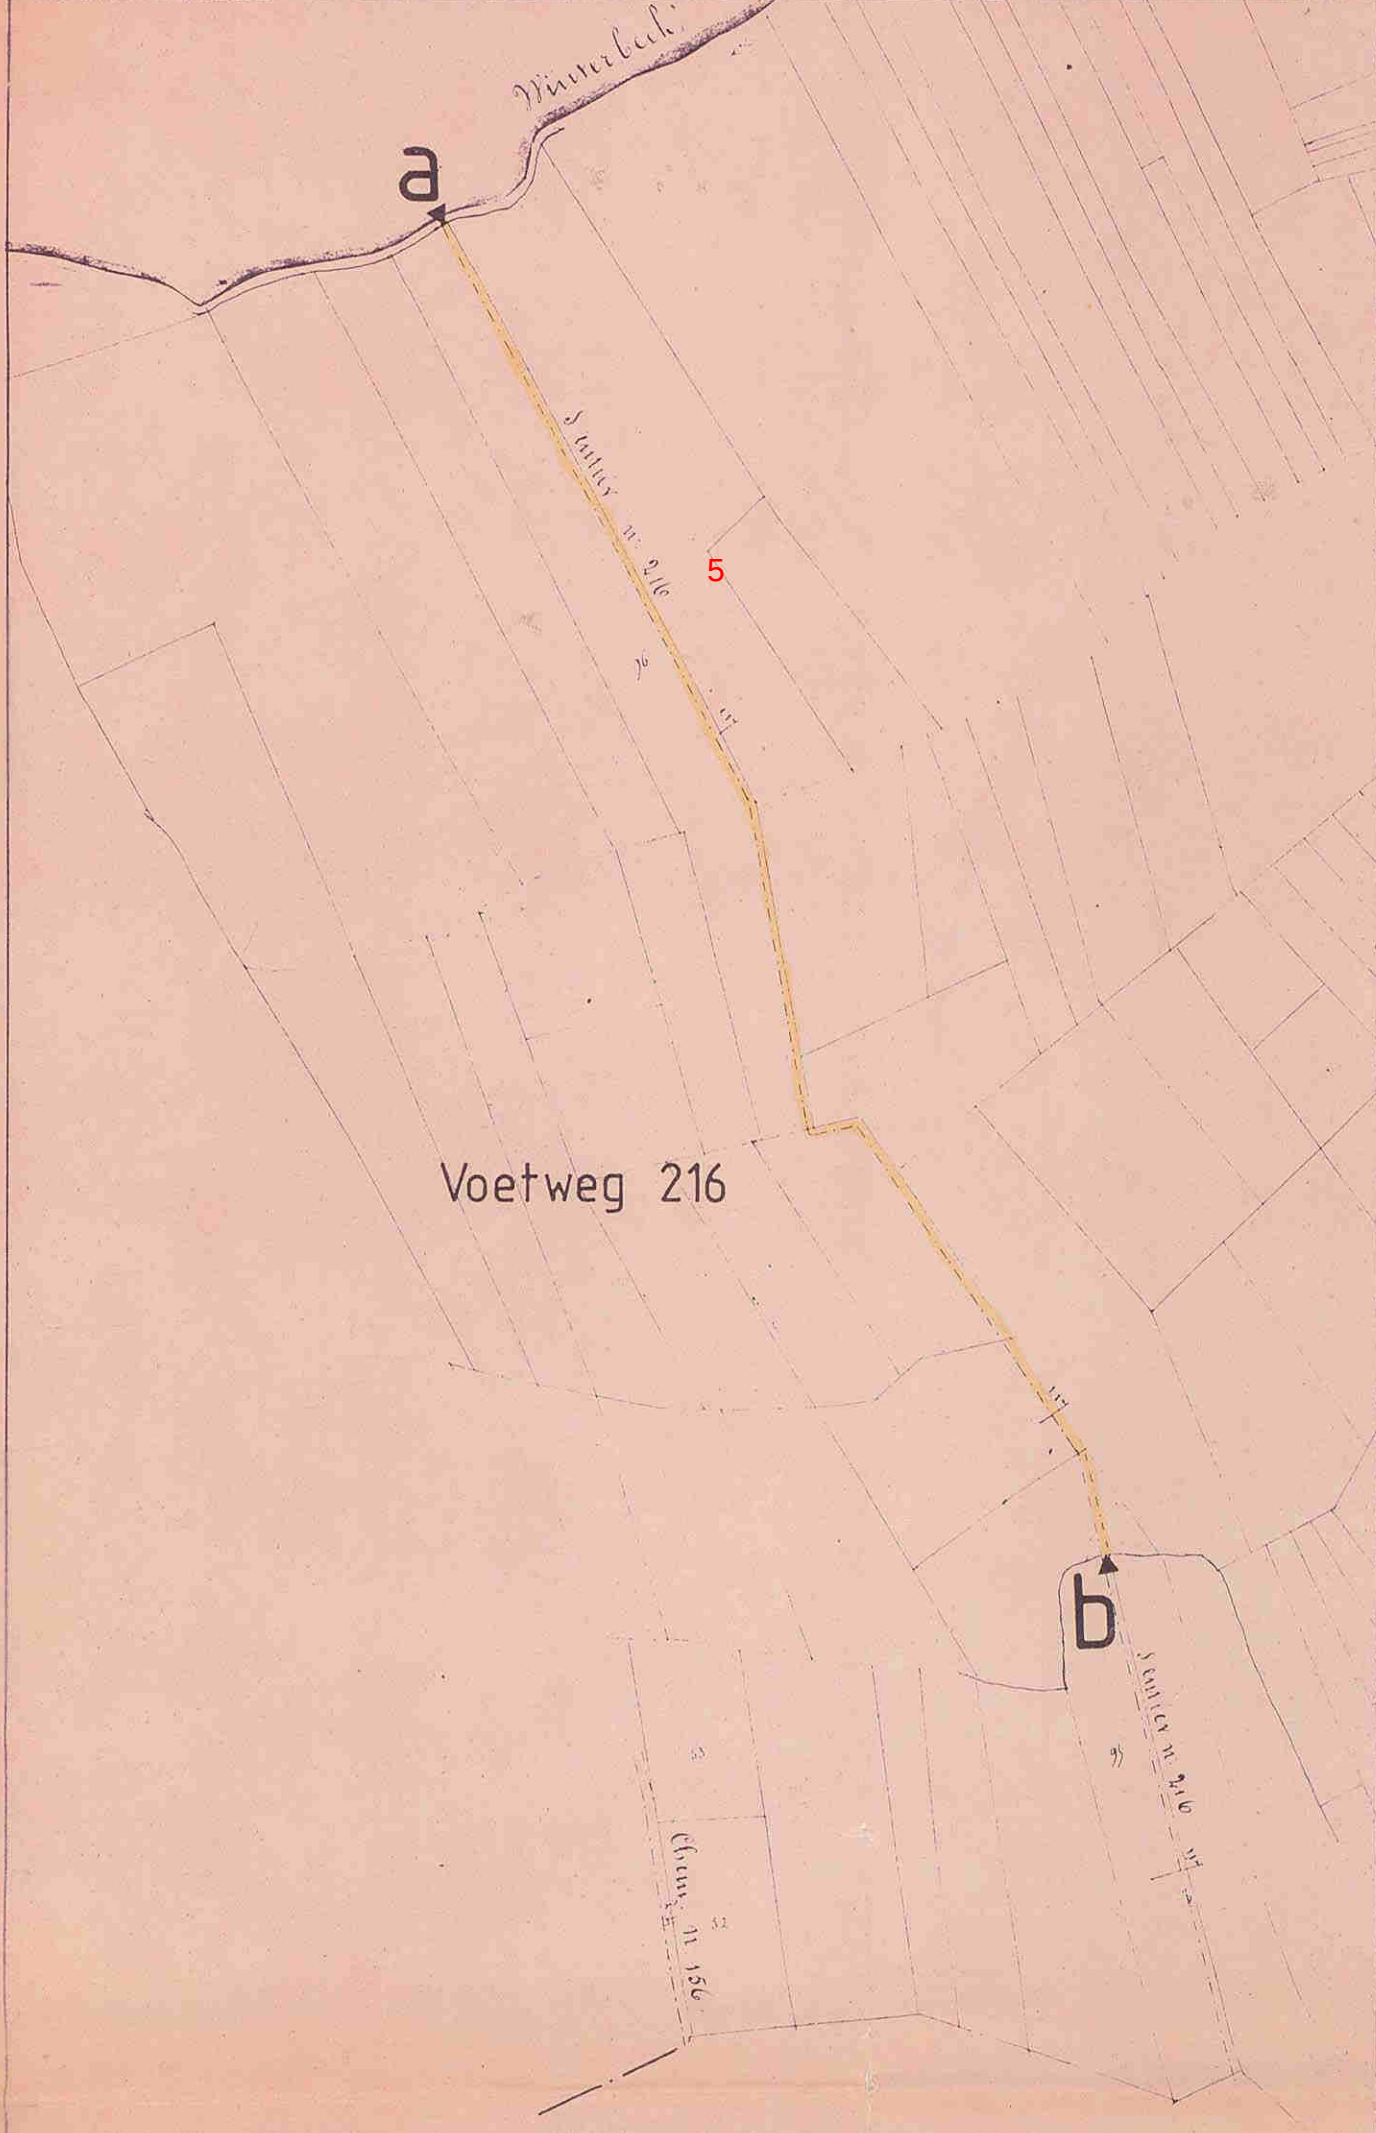

Schaal 1/2 500

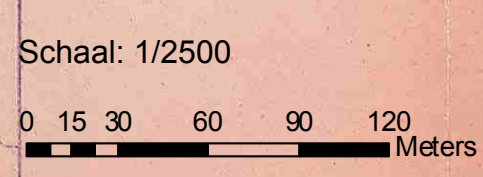

AFSCHAFFING gedeelte
BUURTWEGEN nrs. 31,
66, 70, 207 en 216
BERINGEN 2^oAfd. Sec. A

Opgesteld door de
TECHNISCHE DIENST
GEMEENTE BERINGEN
Tekenaafdeling
Beringen,



Willy DENS
e.a. Ind. Ir.
m.s.o.g.