

Manw. N^o 7106 - 87631.

BIJLAGEN

PLANS

DE BESTENDIGE DEPUTATIE
VAN DEN PROVINCIALEN RAAD VAN LIMBURG,

Gezien de beraadslaging van den gemeenteraad van

dd. 2 augustus 1903 een plan aannemende voor de
herleiding van een gedeelte der buurtwegen
n^o 98 el 96;

Gezien het plan der ligging;

Gezien het proces-verbaal van onderzoek *de commodo et incommodo*
waaruit blijkt dat geen bezwaar noch verzet
tegen dit ontwerp is opgetreden;

Gezien het advies van den H. Arrondissements-Commissaris;

Gezien het verslag van den H. provincialen Opziener der buurt-
wegen en waterloopen, dd. 2 augustus 1903, n^o 12222;

Gehoord het verslag van den H.
lid van ons College;

Slegers,

Gezien de wet van den 20 Mei 1863 en artikel 76 der gemeen-
tewet;

BESLUIT:

De bovengemelde beraadslaging voor hetgeen betreft de aanneming
des plans goed te keuren, en den aankoop in der minne der tot
uitvoering van dit plan noodige gronden, toe te staan ~~onder de volgende~~
~~voorwaarden:~~

Het tegenwoordige zal door het schepencollege 's Zondags na
deszelfs ontvangst afgekondigd worden, en, ingevolge de schikkingen
der wet van den 20 Mei 1863, gedurende acht dagen aangeplakt
blijven.

Het bewijs der vervulling dezer formaliteit zal ons, na verloop
van den bepaalden tijd voor het beroep, overgelegd worden.

Afschrift des tegenwoordigen zal, ter uitvoering, aan den
H Arrondissements-Commissaris van *Hasselt-Maasyck*
verzonden worden.

Dergelijk afschrift zal tot naricht aan den H. provincialen Opziener
der buurtwegen en waterloopen, te Hasselt, overgezonden worden.

In zitting, te Hasselt, den *28 Augustus 1903.*

Waren tegenwoordig de HH. *Slegers, Voorzitter,*
Rust. de Bormann, Gielens, Willems,
de Grefst & Moors leden & Rolants provinciale
Griffier.

De provinciale Griffier,

3 MM. M. Roeland

De bestendige Deputatie,

[Signature]



De Verslaggever,

[Signature]

Gemeente Peer.

Plan dienende om gevoegd te worden bij een aanvraag tot verlegging
der buurtwegen n^o: 95 en 96.

Extrait de l'Atlas des Chemins vicinaux
Feuilles N^o: 9 & N^o: 10.

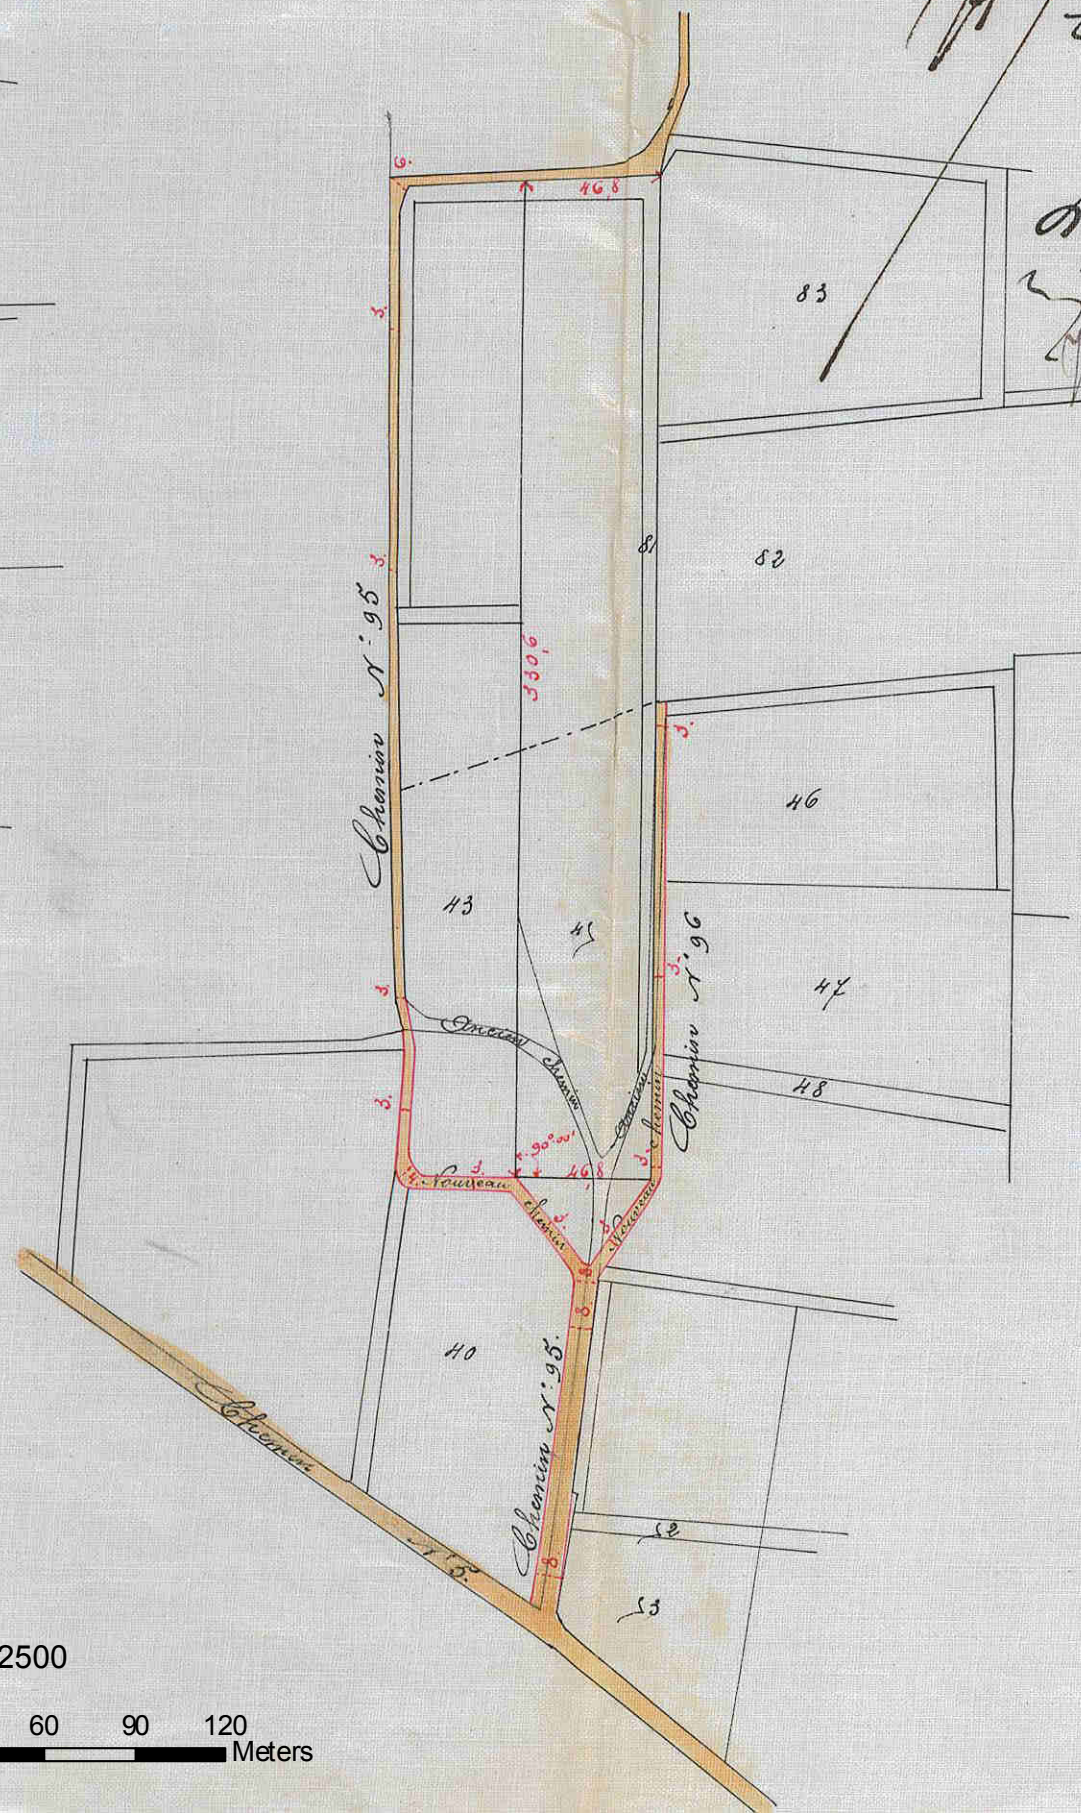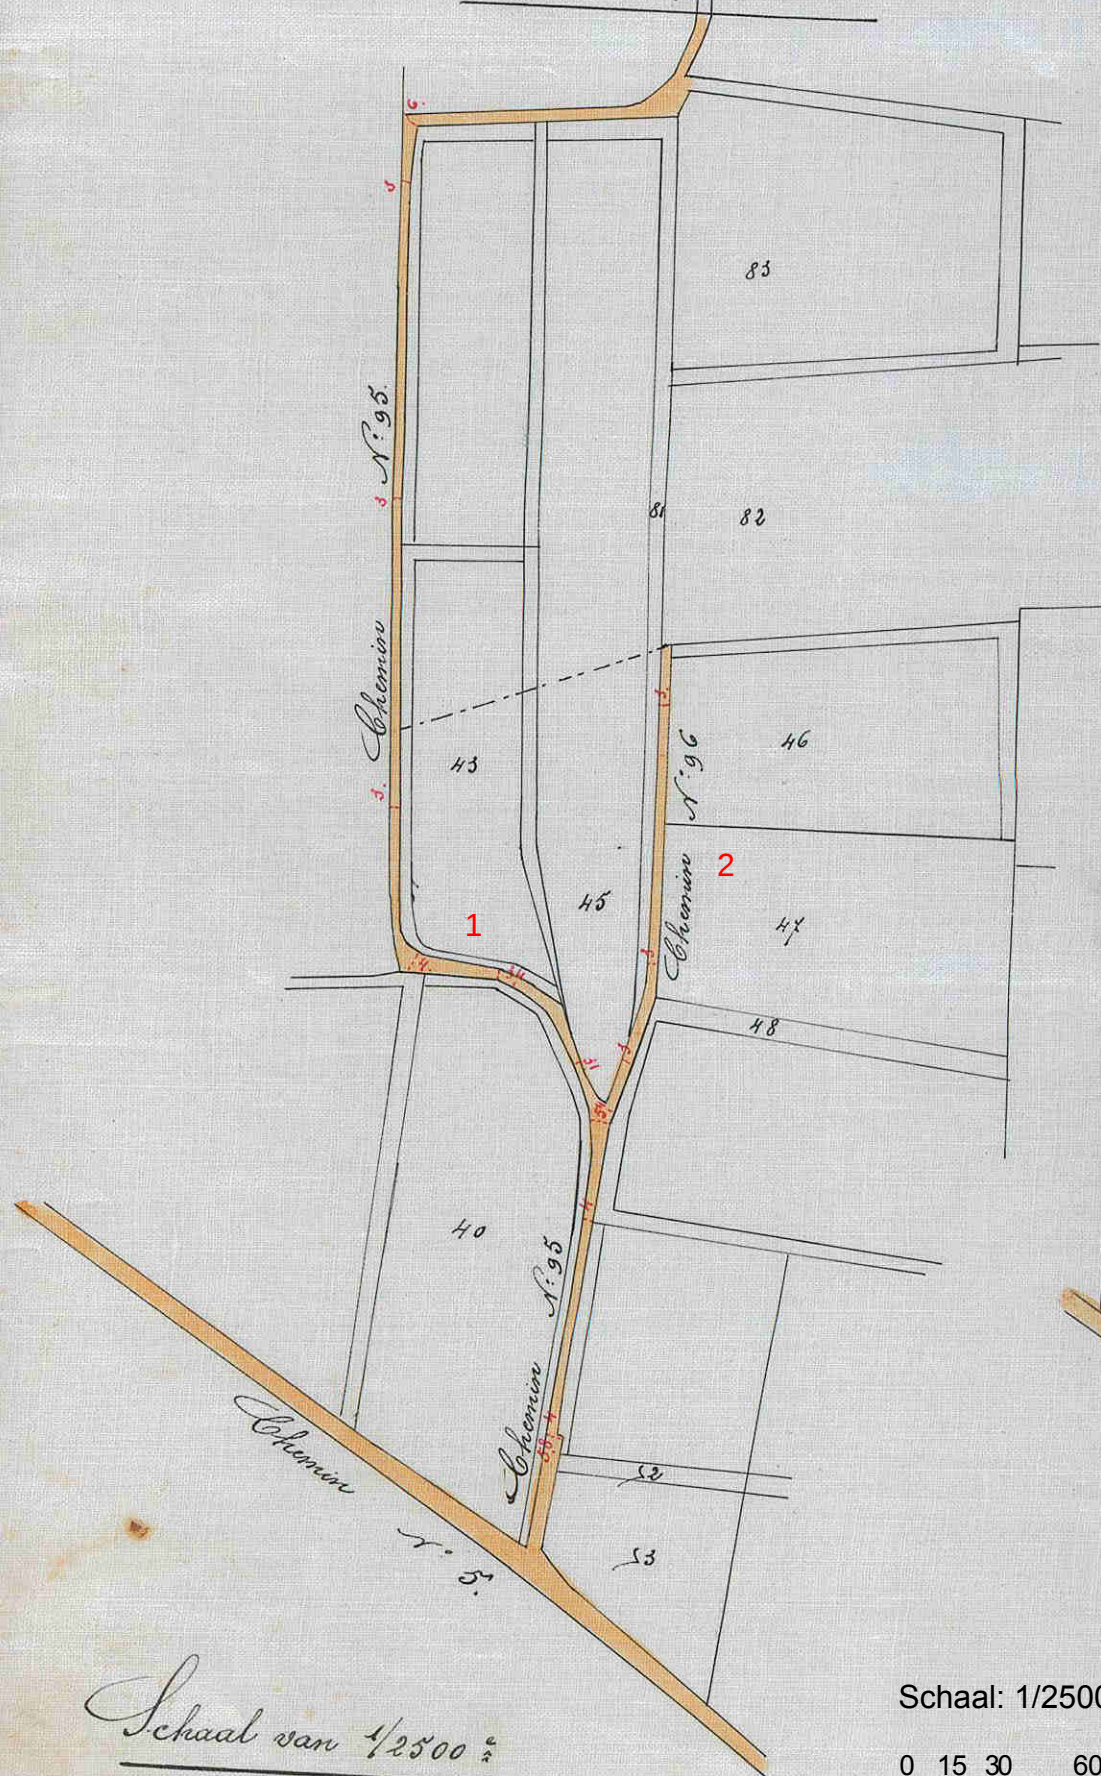

Gezien om gelykt te worden aan ons
besluit van leden n^o: 105 - 87631.
Hantel, den 28 Augustus 1903.
De Bestendige Repulatie

De provinciale Griffier
H. Rodant
De verlegging

Opgemaakt door den ondergeteekenden
gevoeren landmeter
te Peer, den 2 Juni 1903

J. Swaenbeek

Gezien en goedgekeurd door den gemeente raad
van Peer in openbare zitting van 1 Augustus 1903.

De Secretaris.

J. Wietmensch

De Burgemeester

G. P. P. P.

Schaal van 1/2500

Schaal: 1/2500

0 15 30 60 90 120
Meters