

Provinciaal Bestuur

VAN LIMBURG.

4^e Afdeling.Aanw. N^o 738 L^{de}.

BUURTWEGEN.

VERBETERING.

GOEDKEURING VAN PLANS.

De bestendige Deputatie,

26

A. Gylzen
waaronder 2 plan.

Gezien de beraadslaging van de 11 gemeenteraad van

Peer

dd. 5 October 1888
 een plan aannemende voor ^{de} afschaffing
 van den voetweg n^o 16, of verbredening
 der wegen n^o 16, 11, 55 en 64 en de
 opening van eenen nieuwen weg;

Gezien het plan en het proces-verbaal van onderzoek de
 commodo et incommodo waaruit blijkt dat de

eene reclame tegen dit ontwerp heeft
 ingediend;

Aangezien de reclamans bevestigen het recht
 te hebben tot het behouden van een voetpad over
 het perceel n^o 18 om toegang te hebben tot zijnen hof;

Gezien de verslagen van den H. Arrondissements Commis-
 saris en van den H. arrondissements Commissaris der buurt-
 wegen;

Aangezien den hof van den reclamant
 langs den staatsweg van Peer naar Klein-
 Brogel gelegen is en dat aldus ^{de} ~~den~~ toegang
 er van verzekerd is;

Gezien de wet van den 20 mei 1863 en artikel 76 der gemeentewet ;

Besluit :

De bovengemelde beraadslaging voor hetgeen betreft de aanneming des plans goed te keuren en den aankoop in der minne der tot uitvoering van dit plan noodige gronden, toe te staan.

Het tegenwoordige zal door het schepencollegie 's zondags na deszelfs ontvangst afgekondigd worden, en, ingevolge de schikkingen der wet van den 20 mei 1863, gedurende acht dagen aangeplakt blijven.

Het bewijs der vervulling dezer formaliteit zal ons, na verloop van den bepaalden tijd voor het beroep, overgelegd worden.

Afschrift des tegenwoordigen zal, ter uitvoering, aan den H. Arrondissements Commissaris van *Handl. Mangel* verzonden worden.


In zitting, te Hasselt, den *9 oktober* 18*85*.

De provinciale Griffier,

De bestendige Deputatie,


Voor gelijkvormig afschrift.

De provinciale Griffier,

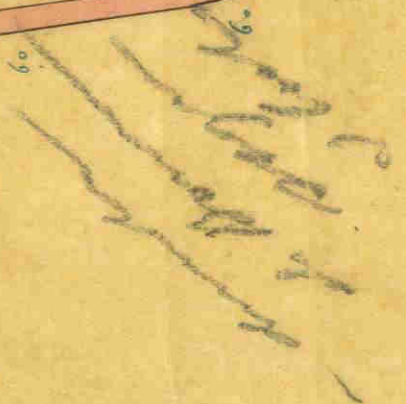

Commune de Peer.

Schaal: 1/2500

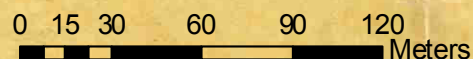

Et Belle de 1 à 2500.

{ Les largeurs des anciens Chemins sont indiquées à l'encre bleue
{ Les largeurs des nouveaux Chemins sont indiquées à l'encre rouge.

Gesien om geschild te worden naar ons bevel
 Van Leden, De 2^{de} Land gen 9 8^{ten} 1885
 de 2^{de} commissie deputatie


P. M. P.

W. B. Barland

1847

1777

Approuvé pour être annexé à notre
délibération en Date de ce jour.

Peer be

Le Directeur
M. le Ministre

Le Bourgmestre