

Provinciaal Bestuur

VAN LIMBURG.

2^e Afdeling.

Aanw. N^o 73/8 L. *N^o 11*

BUURTWEGEN.

VERBETERING.

GOEDKEURING VAN PLANS

*bylagen
1 plan.*

De bestendige Deputatie,

Gezien de beraadslaging

de 1 gemeenteraad van

Pees

dd. *21 mei 1880* gungzijd den *18 jun. 1880*
een plan aannemende voor *het versmallen van*
verschenden wegen dragende op den
atlas de nummers 1, 2, 16, 37, 38 & 71

[Signature]

Gezien het plan en het proces-verbaal van onderzoek de
commodo et incommodo waaruit blijkt dat ^{tegen} *dit ontwerp*
geen reclamen zijn opgetrokken;

Gezien de verslagen van den H. Arrondissements Commis-
saris en van den H. arrondissements Commissaris der buurt-
wegen;

Gezien de wet van den 20 mei 1863, ~~en artikel 76 der gemeentewet~~ ;

Besluit :

De bovengemelde beraadslaging voor hetgeen betreft de aanneming des plans goed te keuren, ~~en den aankoop in der minne der tot uitvoering van dit plan noodige gronden, toe te staan.~~

Het tegenwoordige zal door het schepencollegie 's zondags na deszelfs ontvangst afgekondigd worden, en, ingevolge de schikkingen der wet van den 20 mei 1863, gedurende acht dagen aangeplakt blijven.

Het bewijs der vervulling dezer formaliteit zal ons, na verloop van den bepaalden tijd voor het beroep, overgelegd worden.


In zitting, te Hasselt, den

17 *yber*

1880 .

De provinciale Griffier,

De bestendige Deputatie,

Voor gelijkvormig afschrift :

De provinciale Griffier,

W. de Meester


Province de Limbourg.

Commune de Peer.

Plan figuratif de 12 parcelles de
bruyères (excédants de Chemins) que la
Commune susdite désire céder aux
propriétaires aboutissants.

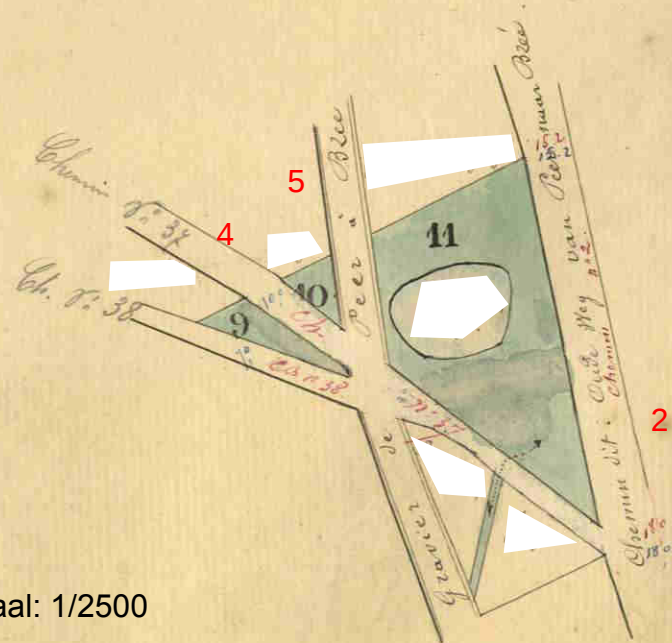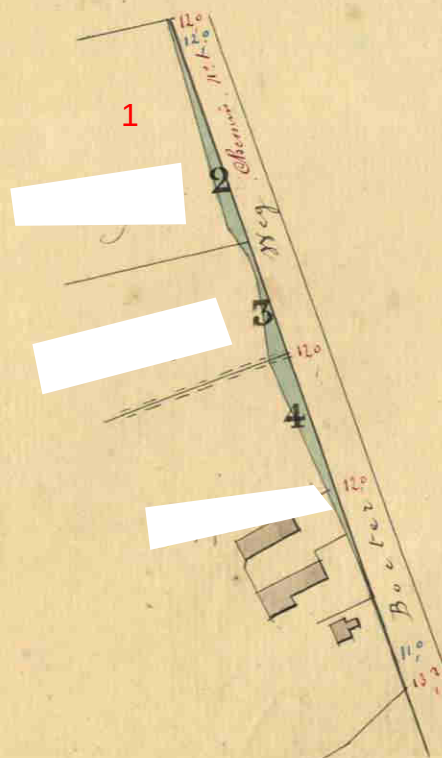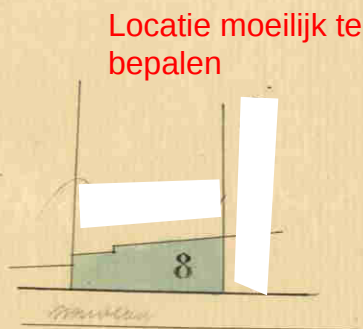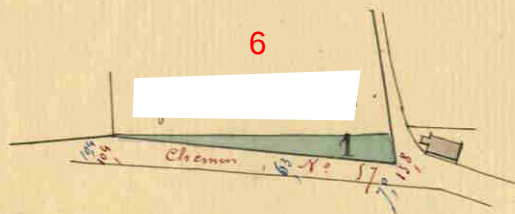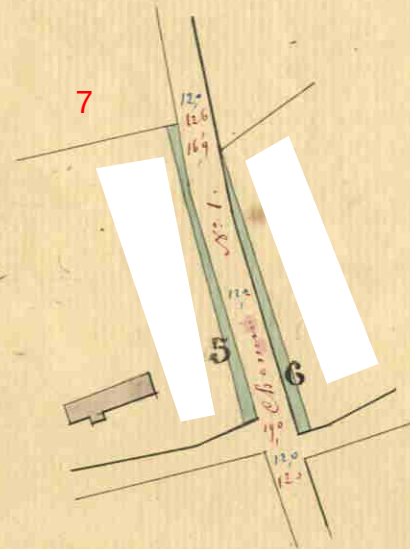

Echelle de 1 à 2,500.


Schaal: 1/2500

0 15 30 60 90 120
Meters

Locatie moeilijk te
bepalen

8

3

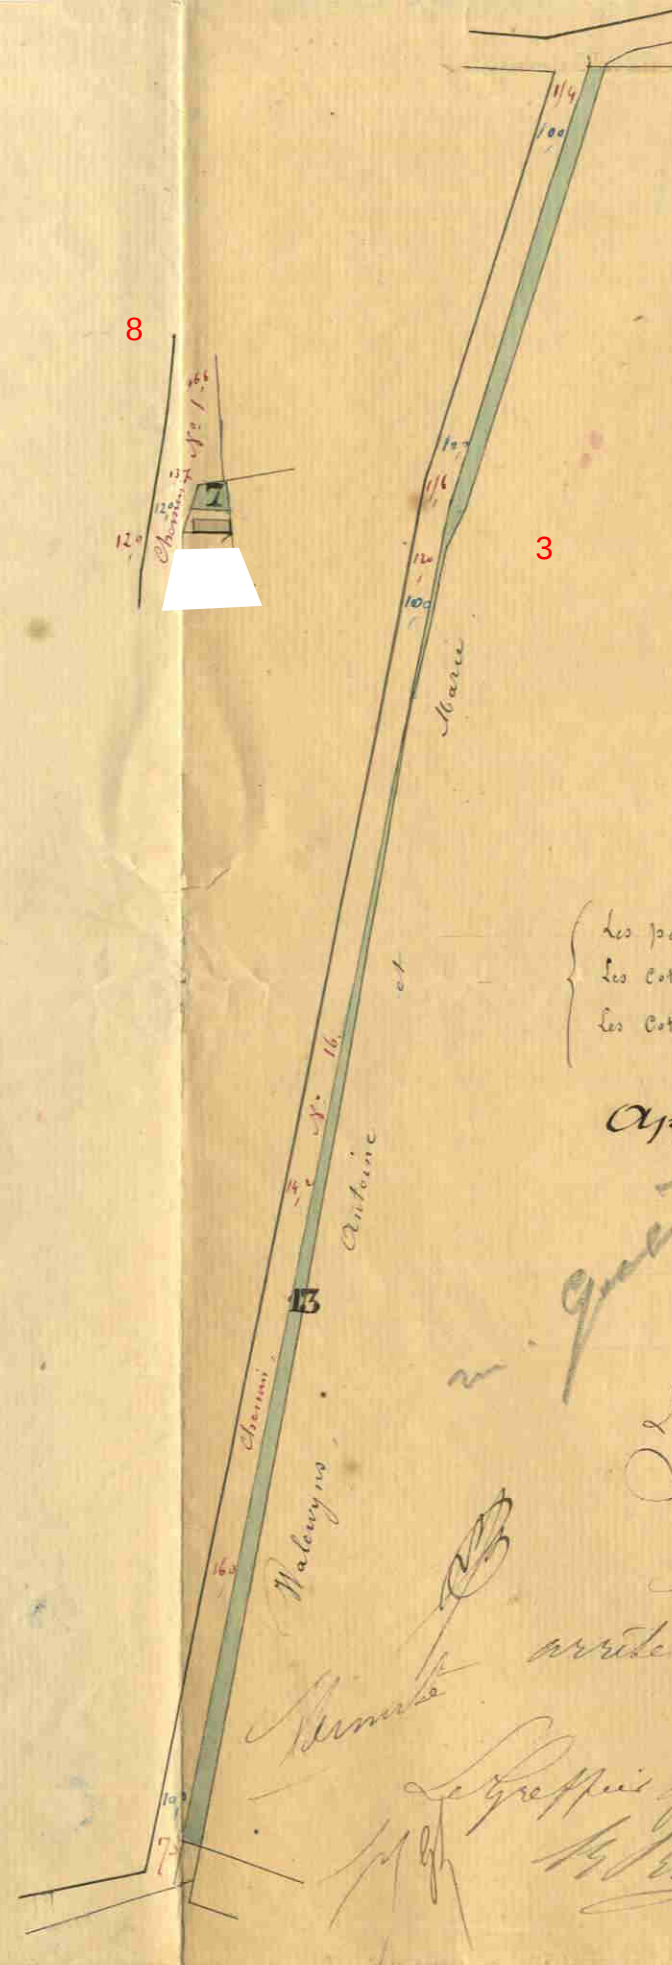

N ^o d' ordre	Lieux dits.	Sect ^{on}	N ^o des parcelles	Nature	Contenance		
					H.	A.	C.
1	Aan de Bolle Maatje	B	Contre 834	Bois	03	72	
2	Bocker Maat	A	Contre 35	Bois	02	34	
3	"	"	Contre 85	"	01	20	
4	"	"	Contre 290.292 293.295	"	04	13	
5	"	"	Contre 377	"	02	00	
6	"	B	Contre 1134	"	03	88	
7	Bergske Maat	C	Contre 1130	"	01	00	
8	Aan Bethels Goudse	F	974	"	08	00	
9	Aan de Moons	B	709	"	04	50	
10	"	"	709	"	01	80	
11	"	"	709	"	37	00	
12	"	"	"	"			
13	Aan de Brand	E	Contre 754	"	23	24	
Total..					92	81	

Les parcelles à céder sont indiquées en vert.
Les Cotes en rouge indiquent la largeur des chemins d'après l'Etat des Chemins vicinaux.
Les Cotes en bleu indiquent la nouvelle largeur des chemins.

Approuvé pour être annexé à notre délibération
en date de ce jour.

Peer le 21 mai 1880.

Le Conseil Communal,

Le Secrétaire
H. Vandrijs.

[Signature]

Approuvé pour être annexé à notre
arrêté en date de ce jour. Le 16^e
Janvier 1880.
La Députation permanente

[Signatures]
Le Greffier provincial
A. de Brabant