

**De deputatie  
van de provincie Limburg**

Gelet op het besluit van de gemeenteraad van Peer van 20 juni 2012 houdende het voorstel tot afschaffing van een gedeelte van buurtwegen nrs. 60, 61, 80 en voetweg 173 (atlas Peer) aangeduid in rode kleur op het aan dit besluit gehechte uittreksel uit de atlas van de buurtwegen;

Gelet op de wet van 10 april 1841 over de buurtwegen, inzonderheid artikel 28;

Overwegende dat tijdens het openbaar onderzoek 4 mei 2012 tot en met 21 mei 2012 geen bezwaren of opmerkingen werden ingediend;

Gelet op de voorgelegde plannen:

- een uittreksel uit de atlas van de buurtwegen
- het kadasterplan
- een fotogrammetrisch plan
- een opmetingsplan van landmeter Jef Scheelen d.d. 21 februari 2011;

Gehoord het verslag van Jean-Paul Peuskens, lid van het college;

**BESLUIT**

**Artikel 1** De buurtwegen nrs. 60, 61, 80 en voetweg 173 (atlas Peer) aangeduid in rode kleur op het uittreksel uit de atlas van de buurtwegen ZIJN AFGESCHAFT EN ONTTROKKEN AAN HET OPENBAAR DOMEIN.

**Artikel 2** Overeenkomstig artikel 29 van de wet van 10 april 1841 over de buurtwegen kan de gemeenteraad, na schatting door een deskundige, beslissen tot verkoop van de aan het openbaar domein onttrokken gronden, of tot het vorderen, vanwege de eigenaars van de gronden, van de meerwaarde die voor hen ontstaat door deze afschaffing en onttrekking aan het openbaar domein.

**Artikel 3** Overeenkomstig artikel 28, derde lid van de bovenvermelde wet over de buurtwegen is het college van burgemeester en schepenen belast met de bekendmaking van dit besluit.  
De gemeente en de belanghebbende derden kunnen, binnen 15 dagen te rekenen vanaf de eerste dag van de bekendmaking, een beroep instellen tegen dit besluit. Het beroep moet worden gericht aan de gouverneur van de provincie Limburg, die het beroepschrift en het volledige dossier voor verdere afhandeling zal doorzenden naar Vlaanderen, Departement R.W.O., Agentschap Ruimtelijke Ordening en Onroerend Erfgoed, Koning Albert II-laan 19 bus 3, 1210 Brussel. Door het indienen van een beroep wordt deze beslissing opgeschort.

**Artikel 4** Het kadasterplan, het uittreksel uit de atlas van de buurtwegen, een fotogrammetrisch plan en het opmetingsplan worden als een integrerend deel gehecht aan dit besluit.

**Artikel 5** Dit besluit wordt ter kennisneming gestuurd aan het college van burgemeester en schepenen van Peer.

**Aanwezig:** Herman Reynders, gouverneur-voorzitter; Marc Vandeput, Ludwig Vandenhove, Igor Philtjens, Frank Smeets, Jean-Paul Peuskens, Inge Moors, leden;  
Renata Camps, provinciegriffier


Hasselt d.d. 2013-01-17

De verslaggever,  
(5)




Jean-Paul Peuskens

De provinciegriffier,

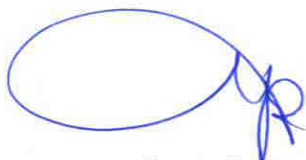

Renata Camps

De gouverneur-voorzitter,

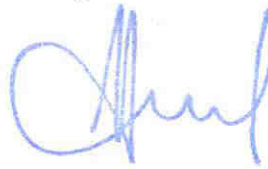



Herman Reynders

Nota:1  
Minuten:6  
Expedities: 1  
Afschriften:4 x 1 besluit



Kenmerk  
124.02.20/S2013N000893  
Dossier  
2012N012435  
Bijlagen

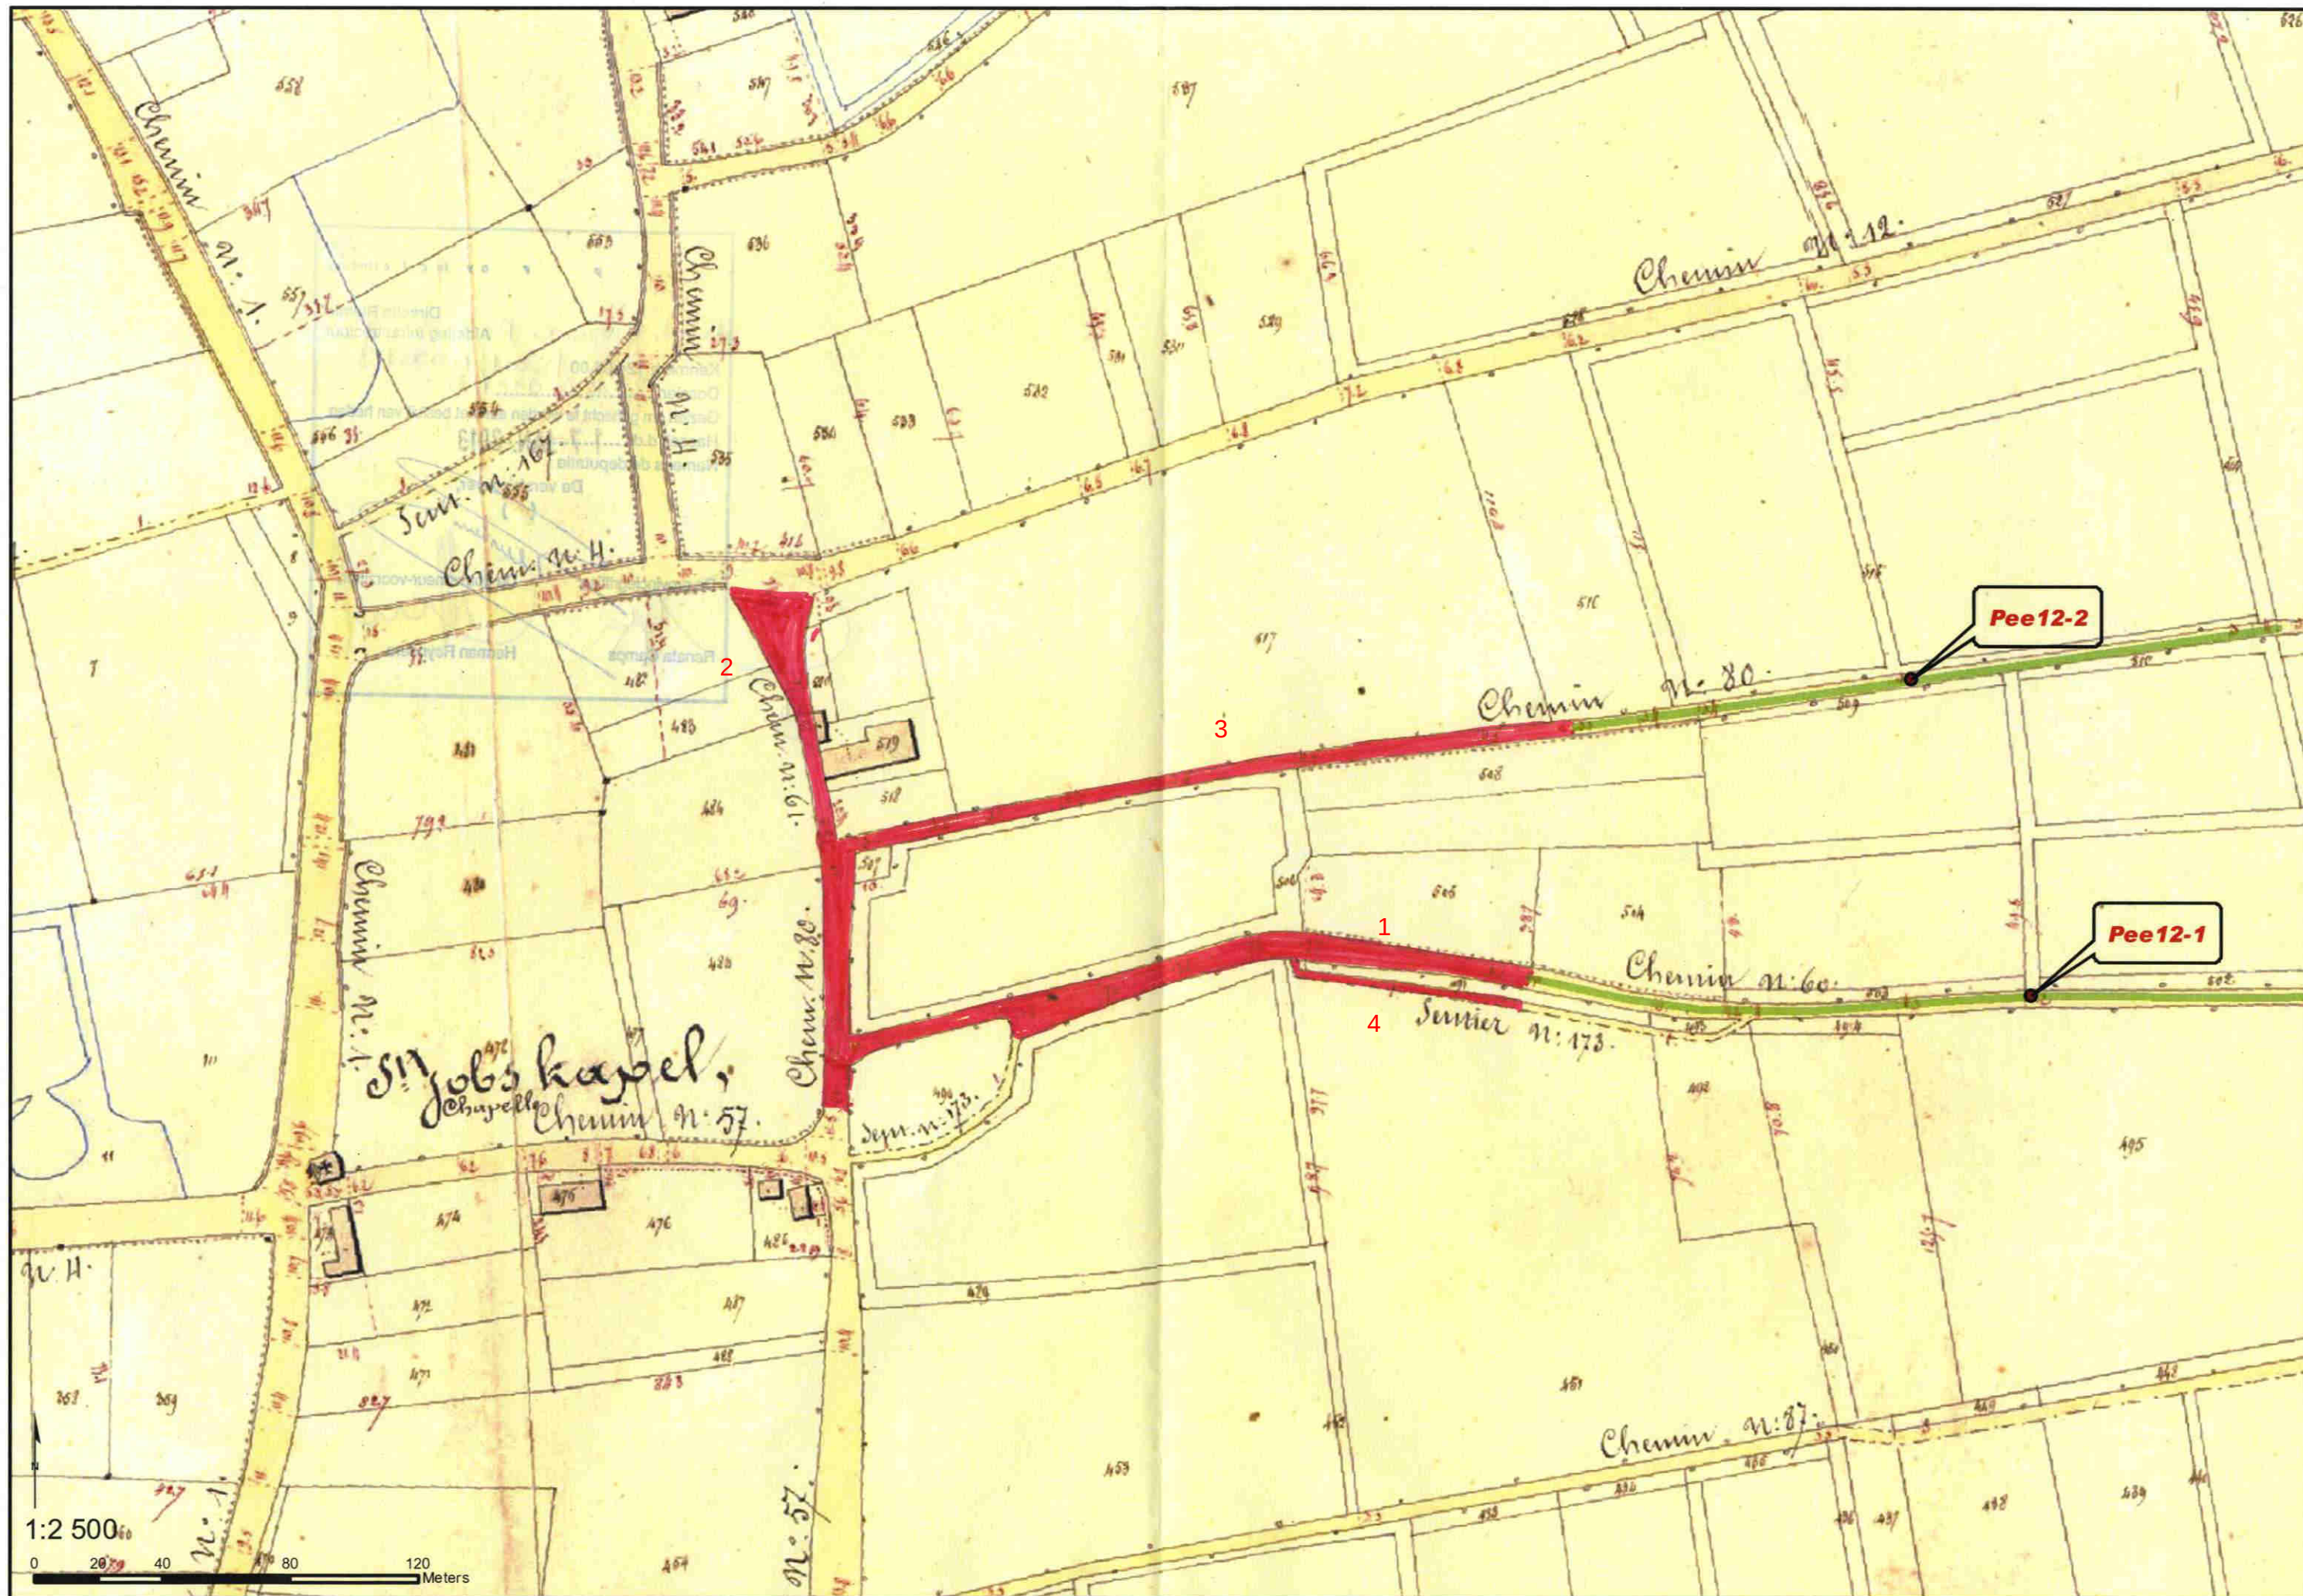

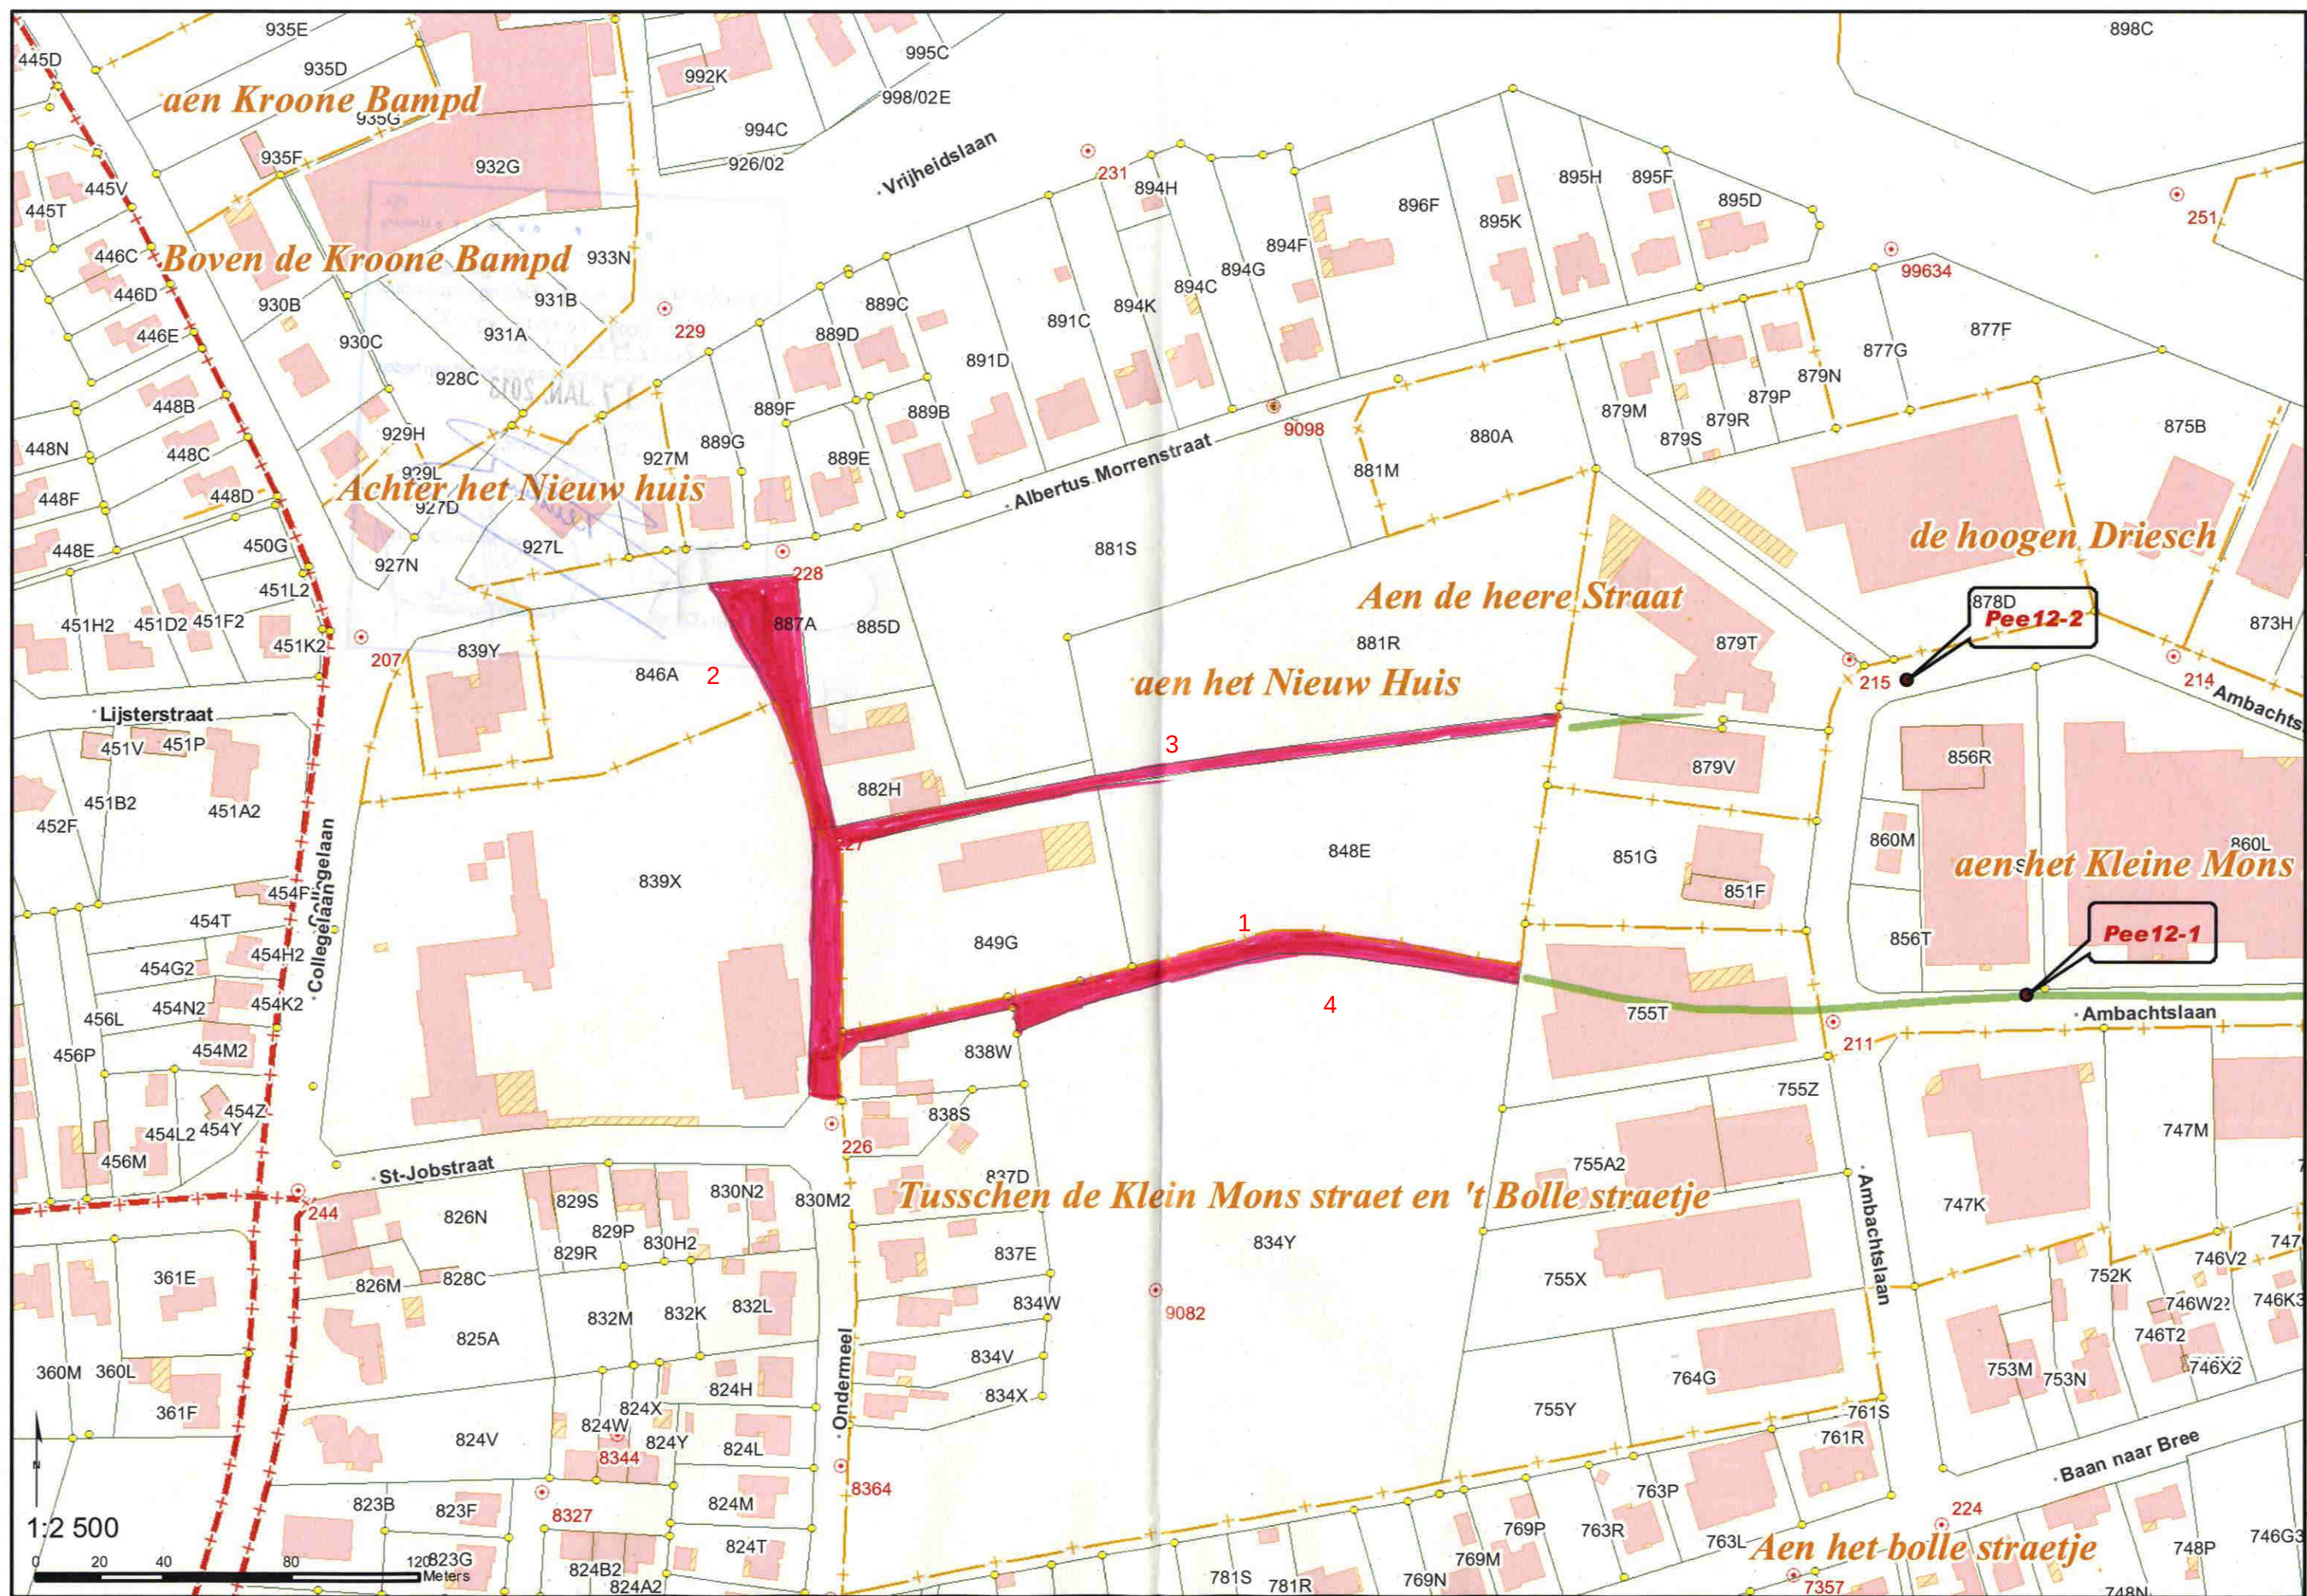



1:2 500

0 20 40 80 120 Meters

PROVINCIE LIMBURG

STAD PEER

Iste Afdeling Sectie B

SCHOLENCAMPUS AGNETENDAL

AFSCHAFEN EN ONTTREKKEN AAN HET OPENBAAR-DOMEIN  
VAN GEDEELTEN VAN BUURTWEGEN EN VOETWEGEN

school 1/500  
opgesteld op 21 februari 2011  
aangepast 8 februari 2012  
Jef Scheelen  
landmeter-expert  
beëdigd rechtbank Eerste Aanleg  
ingeschreven Tableau  
LAN 040034



Legende :  
EP : elektriciteitspaal  
BK : brandkraan  
IP : inspectieput riolering  
b.at. : bestaande padsteen



| LAMBERTCOORDINATEN VAN DE HOEKPUNTEN |            |            |
|--------------------------------------|------------|------------|
| punt                                 | x-waarde   | y-waarde   |
| 1                                    | 226 549.80 | 203 371.52 |
| 2                                    | 226 576.48 | 203 379.69 |
| 3                                    | 226 561.53 | 203 381.34 |
| 4                                    | 226 686.78 | 203 417.00 |
| 5                                    | 226 701.43 | 203 420.97 |
| 6                                    | 226 710.29 | 203 416.13 |
| 7                                    | 226 721.90 | 203 419.28 |
| 8                                    | 226 726.59 | 203 427.83 |
| 9                                    | 226 789.56 | 203 445.11 |
| 10                                   | 226 800.00 | 203 404.51 |
| 11                                   | 226 733.20 | 203 383.39 |
| 12                                   | 226 721.80 | 203 379.81 |
| 13                                   | 226 707.42 | 203 259.89 |
| 14                                   | 226 640.98 | 203 309.19 |
| 15                                   | 226 597.38 | 203 300.52 |
| 16                                   | 226 599.24 | 203 286.98 |
| 17                                   | 226 638.68 | 203 294.55 |
| 18                                   | 226 641.83 | 203 304.76 |
| 19                                   | 226 652.72 | 203 247.75 |
| 20                                   | 226 615.43 | 203 235.37 |
| 21                                   | 226 616.66 | 203 227.21 |
| 22                                   | 226 706.37 | 203 252.46 |
| 23                                   | 226 583.79 | 203 272.07 |
| 24                                   | 226 723.65 | 203 257.61 |
| 25                                   | 226 735.53 | 203 265.94 |
| 26                                   | 226 734.45 | 203 248.52 |
| 27                                   | 226 722.56 | 203 250.19 |
| 28                                   | 226 727.90 | 203 207.76 |
| 29                                   | 226 715.72 | 203 207.57 |
| 30                                   | 226 619.76 | 203 206.08 |
| 31                                   | 226 619.07 | 203 211.31 |
| 32                                   | 226 624.32 | 203 172.13 |
| 33                                   | 226 627.07 | 203 151.83 |
| 34                                   | 226 734.77 | 203 338.78 |
| 35                                   | 226 747.12 | 203 340.58 |
| 36                                   | 226 744.81 | 203 323.70 |
| 37                                   | 226 732.46 | 203 321.97 |
| 38                                   | 226 744.18 | 203 319.07 |
| 39                                   | 226 731.83 | 203 347.33 |
| 40                                   | 226 632.86 | 203 351.70 |

De provincie Limburg  
Gedien omgezet in versie van het besluit van heden  
Hasselt d.d. 1-7 JAN. 2013  
Namens de deputatie  
De voorzitter  
De provincie Limburg  
Herman Roijnders

Schaal: 1/500

0 2,5 5 10 15 20  
Meters