

4e Afdeling.
Nr. 7106/8877.

Bijlagen.

DE BESTENDIGE DEPUTATIE
van de Provincieraad van Limburg,

Gezien de beraadslaging van de gemeenteraad van REKEM, dd. 17 oktober 1960, waardoor een plan wordt aangenomen voor de afschaffing van een sectie van de weg nr. 27, op het grondgebied van genoemde gemeente;

Gezien het overgelegd plan aanduidende met volle rode lijn de af te schaffen sectie van voornoemde weg;

Gezien het proces-verbaal van onderzoek de commodo et incommodo, waaruit blijkt dat er geen bezwaren werden ingediend;

Gezien het verslag van de Heer Hoofdingenieur-Directeur van de Provinciale Technische Dienst, dd. 28 september 1960, nr. 9417, houdende gunstig advies over de onderhavige afschaffing van een sectie van de weg nr. 27 te Rekem;

Gezien de wet van 10 april 1841, gewijzigd door die van 20 mei 1863 en artikel 76 der gemeentewet;

Gehoord het verslag van de Heer *Claess*
Lid van het College;

B E S L U I T :

De bovengemelde beraadslaging, voor hetgeen betreft de aanname van het plan, goed te keuren, en de afstand der beschikbare gedeelten weg aan de aangrenzende eigenaars gelijkvormig art. 29 der wet van 10 april 1841, toe te staan.

Het tegenwoordig besluit zal door het Schepencollege 's zondags na zijn ontvangst afgekondigd worden, en ingevolge de schikkingen der wet van 20 mei 1863, gedurende acht dagen aangeplakt blijven.

Het bewijs der vervulling dezer formaliteit zal ons, na afloop van de bepaalde tijd voor het beroep bij de Koning, overgelegd worden.

Deze beroepen zullen desgevaillend aan de Heer Gouverneur der Provincie moeten toekomen binnen de vijftien dagen die de aanplaking volgen.

Afschrift van dit besluit zal, ter uitvoering, aan het Gemeentebestuur van REKEM overgezonden worden.

Dergelijk afschrift zal tot naricht overgezonden worden aan de Heer Hoofdingenieur-Directeur van de Provinciale Technische Dienst.

Aldus gedaan in vergadering te Hasselt *10 november 1960.*

AANWEZIG DE HEREN :

*Claessen, Dr. Leonard; Reggers, Knapen, Ledet
ex Van Bockryck, Griffier der Provincie*

3 Minuten.

De Griffier der Provincie,

De Bestendige Deputatie,

De Verslaggever,

198-11-1960

2 Exp { 1 T.D.
1 flt A

Gezien om gehecht te worden aan ons besluit
van heden, nr. 7106/8877.

Hasselt, de 10 november 1960.

3 minuten

De Bestendige Deputatie:

~~De Griffier der Provincie,~~

De Gouverneur-Voorzitter,


³
De Verslaggever,

[18-11-1960]

Rekem

Wijk B

Uittreksel uit plan nr. D² 908 van het
Ministerie van Openbare Werken & Wateropbouw.
Bestuur der Gebouwen.

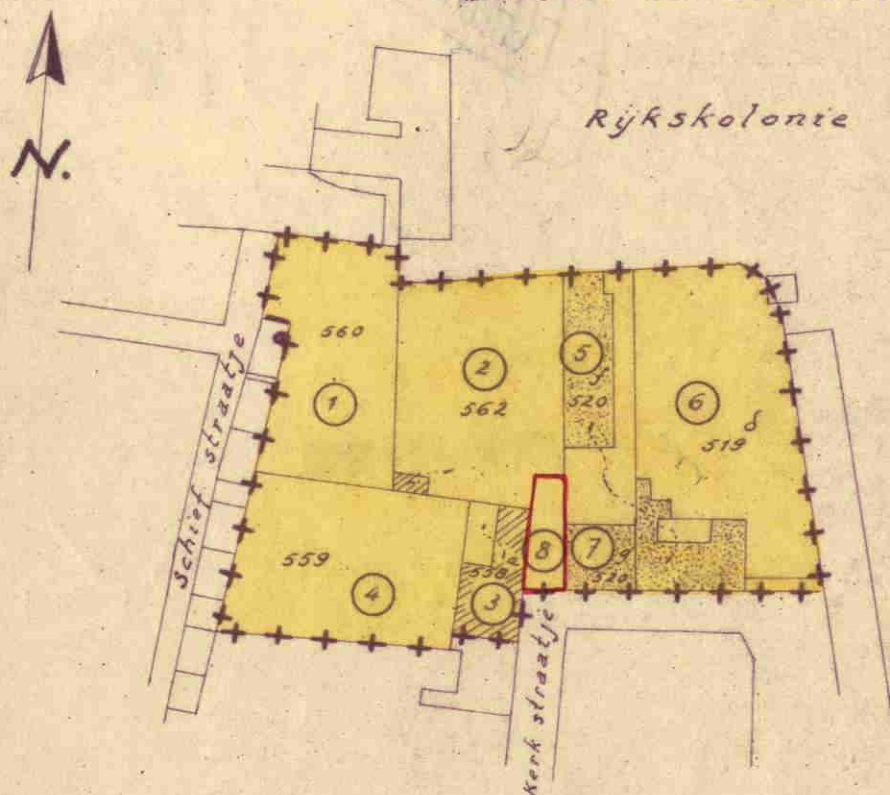

Schaal: 1/1250

Schaal: 1/1250

0 10 20 40 60 80
Meter