

De bestendige Deputatie

VAN DEN PROVINCIALEN RAAD VAN LIMBURG,

Gezien de beraadslaging van den gemeenteraad van

Runkelen dd. *26 Januarij 1889*
een plan aannemende voor *het rechttraken*
van den weg n° 1 en het afschaffen
van het roetpad n° 16;

Gezien het plan en het proces-verbaal van onderzoek
de commodo et incommodo waaruit blijkt dat *er geene*
reklamen tegen dit ontwerp
zijn gekomen;

Gezien de verslagen van den H. Arrondissents Com-
missaris en van den H. ^{provinciaal} ~~arrondissements~~ ^{Orziener} Commissaris der
buurtwegen *en waterloopen;*

Gehoord het verslag van den H. Slegers,
lid onzer kollegie;

Gezien de wet van den 20 Mei 1863 en artikel 76 der gemeentewet ;

~~Gehoord het verslag van den H.
lid van ons College ;~~

Besluit :

De bovengemelde beraadslaging voor hetgeen betreft de aanneming des plans goed te keuren, ~~en den aankoop in der minne der tot uitvoering van dit plan noodige gronden, toe te staan.~~

Het tegenwoordige zal door het schepencollege's zondags na deszelfs ontvangst afgekondigd worden, en, ingevolge de schikkingen der wet van den 20 mei 1863, gedurende acht dagen aangeplakt blijven.

Het bewijs der vervulling dezer formaliteit zal ons, na verloop van den bepaalden tijd voor het beroep, overgelegd worden.

Afschrift des tegenwoordigen zal, ter uitvoering, aan den H Arrondissements Commissaris van *Hasselt naeyck*, verzonden worden.

In zitting, te Hasselt, den *92 maart 1889*.

Waren tegenwoordig de HH. Burggraaf, Goupy de Beauvolers, Gouverneur, Voorzitter ; ~~Ridder de Menten~~, Slegers, Ridder de Borman, Gielen, Ridder de Corswarem en Stiels, leden, en Roelants provinciale Greffier, die de minuut geteekend hebben.

De provinciale Griffier,

De bestendige Députatie,

~~(get.)~~

~~(get.)~~

Voor gelijkvormig afschrift.

De provinciale Griffier,

W. Bouw
W. E. de B.
Ch. de B.
W. G. de B.

Commune de Runckelen. — Province de Limbourg.

Rétrécissement des Chemins N^{os} 1 et 2 et cession des excédants aux propriétaires riverains.

Suppression du sentier N^o 16.

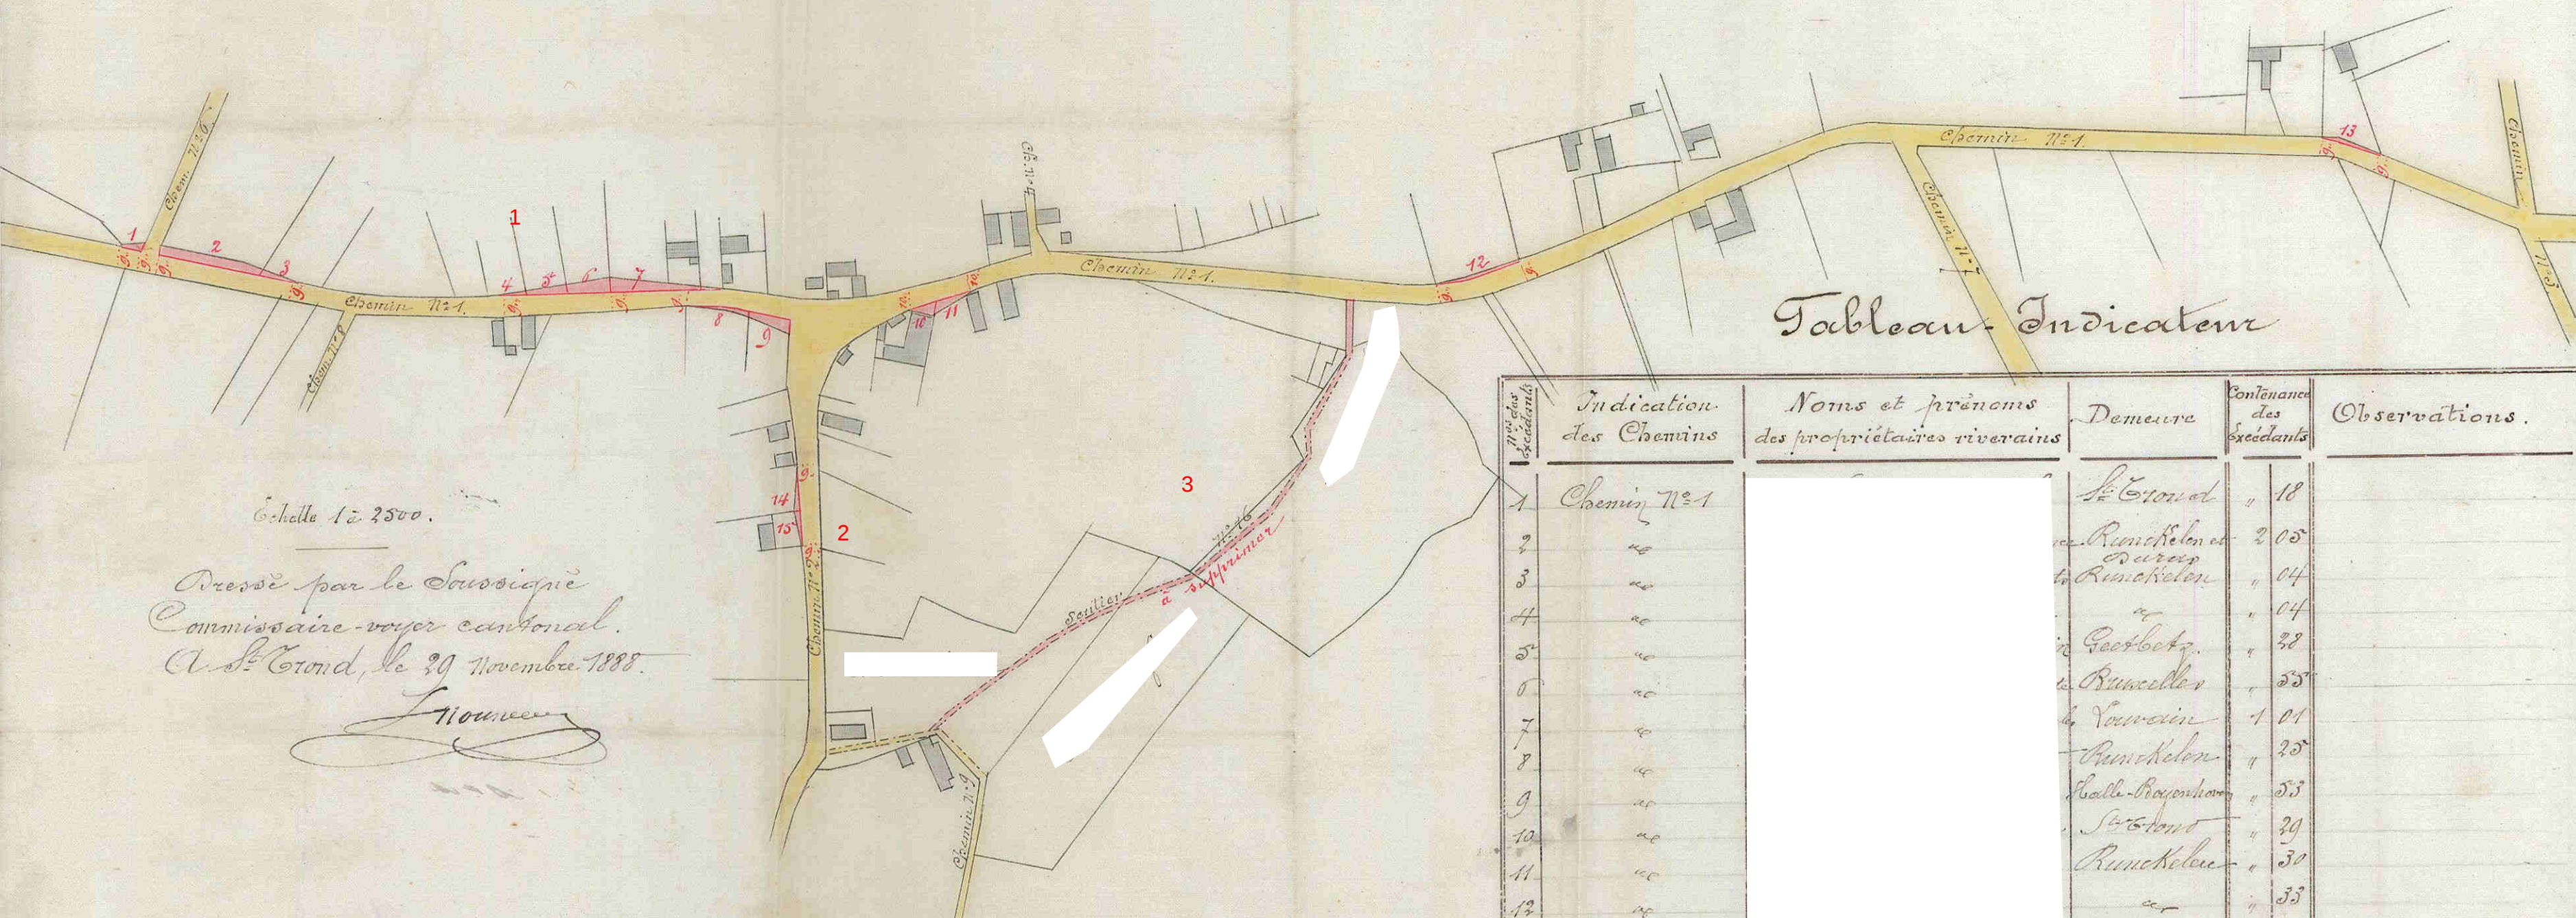


Tableau Indicateur

N ^{os} des excédants	Indication des Chemins	Noms et prénoms des propriétaires riverains	Demeure	Contenance des Excédants	Observations.
1	Chemin N ^o 1		Le Cronet	" 18	
2	"		Runckelen et Durand	" 2 05	
3	"		Runckelen	" 04	
4	"		"	" 04	
5	"		Geestboez.	" 38	
6	"		Runckelen	" 53	
7	"		Van der	" 1 01	
8	"		Runckelen	" 25	
9	"		Halle-Royenhoven	" 53	
10	"		St. Groot	" 29	
11	"		Runckelen	" 30	
12	"		"	" 53	
13	"		Geestboez.	" 26	
14	Chemin N ^o 2		Runckelen	" 25	
15	"		"	" 12	
Suppression du sentier N ^o 16 en faveur de:					
			Runckelen	" 1 28	
			Halle-Royenhoven	" 45	
			Runckelen	" 2 33	

Dressé par le Soussigné
Commissaire-voyer cantonal.
A. St. Groot, le 29 Novembre 1888.

L. Nouwen

Vu et examiné
A Runckelen le 26 Janvier 1889

Par le Collège: Les Bourgmestre et Echevins

Le Secrétaire

Vu pour être annexé à notre arrêté de ce jour
Hasselt, le 22 Mars 1889
La Députation permanente

Le Greffier provincial

M. P. ...
M. ...
M. ...

Schaal: 1/2500

0 15 30 60 90 120
Meters