

/4387 18-6-1958

MINUUT3 Bijlagenwaarvan 3 plan3 Afschriften.

De Bestendige Deputatie

VAN DE PROVINCIERAAD VAN LIMBURG,

Gezien de beraadslaging van de Gemeenteraad van S. Huibrechts-Kille,
 d. d. 30 September 1957, waardoor een plan wordt aangenomen
 voor de gedeeltelijke herleiding van de
buurweg nr 4 van de atlas der
Buurwegen van voornoemde gemeente;

Gezien het overgelegd plan, waarop de nieuwe richting
in vervanging van de bestaande sectie
C. D. F. G., door de letters A. B. D. E. wordt
aangegeven;

Gezien het proces-verbaal van onderzoek de comodo et incommodo, waaruit
 blijkt dat tegen het onderhavig ontwerp
geen bezwaren of opmerkingen wer-
den ingediend;

Gezien het verslag van de H^r Hoofdingenieur-Directeur van de Provinciale
 Technische Dienst, d. d. 8 November 1957, nr 13371;

Gevonden

Gelet op de wet van de 10 April 1841, gewijzigd door die van de 20 Mei 1863
en artikel 76 der gemeentewet;

Gehoord het verslag van de Heer
het College;

Clayton

, Lid van

BESLUIT:

De bovengemelde beraadslaging voor hetgeen betreft de aanneming van het plan
goed te keuren, en de aankoop in der minne der tot uitvoering van dit plan nodige
gronden alsook de afstand der beschikbare gedeelten weg aan de aangrenzende eigen-
aars gelijkvormig art. 29 der wet van 10 April 1841, toe te staan.

Die aanwerving van bedoelde gronden geschied. ten algemene nutte.

Het tegenwoordig besluit zal door het Schepencollege 's Zondags na deszelfs
ontvangst afgekondigd worden, en ingevolge de schikkingen der wet van de 20 Mei
1863, gedurende acht dagen aangeplakt blijven.

Het bewijs der vervulling dezer formaliteit zal ons, na afloop van de bepaalde
tijd voor het beroep bij de Koning overgelegd worden.

Deze beroepen zullen desgevallend **aan de Heer Gouverneur der Provincie**
moeten toekomen binnen de vijftien dagen die de aanplakking volgen

Afschrift van tegenwoordig Besluit zal, ter uitvoering, aan het Gemeente-
bestuur van *S. Huibrechts-Rille* overgezonden worden.

Dergelijk afschrift zal tot naricht aan de H^r Hoofdingenieur-Directeur van
de Provinciale Technische Dienst te Hasselt, overgezonden worden.

In vergadering te Hasselt, de *16 Juni* 19*58*.

Waren tegenwoordig de Heren:

**Gouverneur, Voorzitter: Gruyters, Nartus
Claessen, Dr. Léonard; Reggers, Knapen, Leden
en Van Bockryck, Griffier der Provincie.**

Griffier
De Griffier der Provincie,

De Bestendige Duputatie,

2
De Verslaggever,

Clayton

18-6-1958

Gezien om gehecht te worden aan ons Besluit
van heden, n° 2106/4387

Hasselt, de

16 Juni 1958.

De Bestendige Deputatie,

De Griffier der Provincie,

De Verslaggever,

Quinnden

F4

[Signature]

[Signature]

Kopie van den Atlas der Buurtwegen.

Gemeente St. Hubrechts-Lille.

Sectie B. "Verplaatste" Heememeuwer

174


Ontwerp tot gedeeltelijke verlegging van Buurtweg n^o 4.

Voorstel tot verkoop van de vervallen strook grond aan
den aangrenzende eigenaar:

A.B.D.E. Nieuwstraat al' t' van door [redacted] grootte n^o 800 l. d. l.
groot: 2010 m.

[redacted] vervallen strook aan [redacted] groot: 995 m.

Noord. (Schaal: 1/1000) . Schaal: 1/1000
0 5 10 20 30 40 Meters

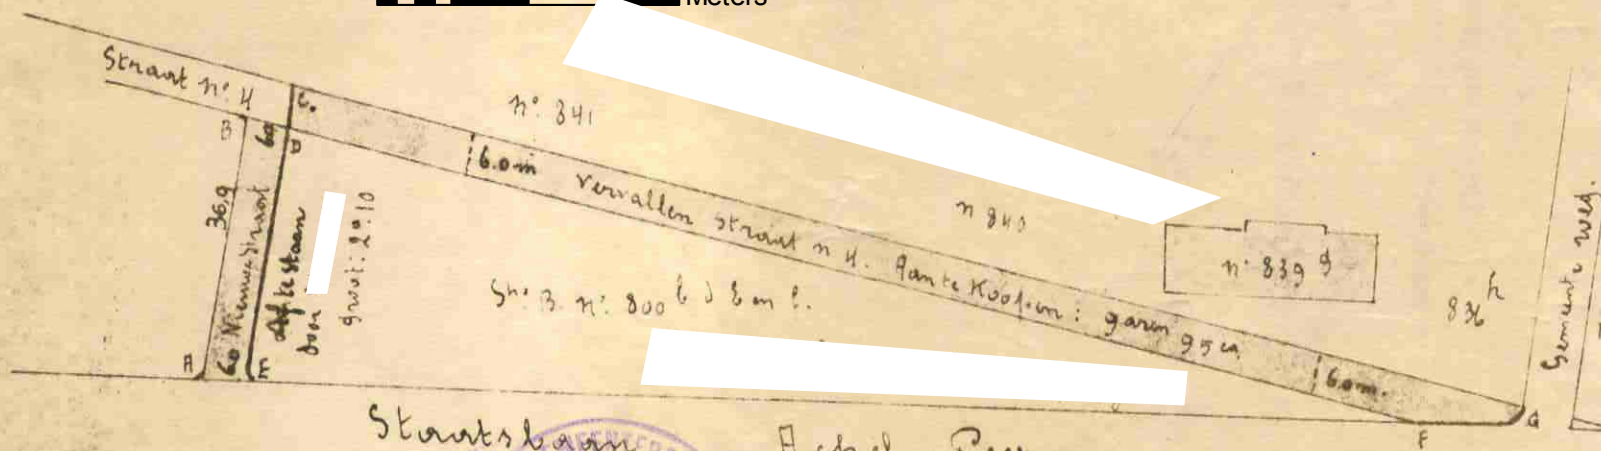

C. D'HOOGHE
Meekundig-Schatter van O. G.
Stalstraat 11
NEERDEL

Gesien en goedgekeurd door
de Gemeenteraad in zitting van
20 Sept. 1937
De Secretaris
[Signature]



Gesmeten en opgemaakt in [redacted]
St. Hubrechts-Lille, den 1 April 1937
De Meekundige Schatter van O. G.
[Signature]