

N^r 7106

MINUUT.

Bijlagen
waarvan $\frac{2}{5}$ plan

3 Afschriften.



De Bestendige Deputatie

VAN DEN PROVINCIALEN RAAD VAN LIMBURG.

Gezien de beraadslaging van den Gemeenteraad van *f. Kuibrechts-dille*

dd. *7 September 1931*

waardoor ~~een~~ plan *nen*

wordt aangenomen voor *1° de afschaffing van een gedeelte van den buurttweg w. 4. 2° de afschaffing van een gedeelte van een gemeenteweg; 3° de afschaffing van een gedeelte van den buurttweg w. 15. 4° de afschaffing van een gedeelte van den buurttweg w. 28. 5° de vereeniging van een gedeelte van den buurttweg w. 2;*

Gezien het plan der ligging

de overgelegde plannen, waarop bedoelde wijziging door een roode tint zijn aangeduid;

Gezien het proces-verbaal van onderzoek de commodo et incommodo

waaruit blijkt dat

tegen het onderhavig ontwerp geen bezwaren noch opmerkingen werden ingediend;

Gezien het verslag van den H^r Hoofdingenieur-Bestuurder van den

Provincialen Technischen dienst, d.d. *4 Februari 1932, w. 106;*

Commissie

28 MEI 1932

Gehoord het verslag van den Heer *Hayen*
lid van het College ;

Gezien de wet van den 10 April 1841 gewijzigd door die van den
20 Mei 1863 en artikel 76 der Gemeentewet ;

BESLUIT :

De bovengemelde beraadslaging voor hetgeen betreft de aanneming des
plans goed te keuren, en den aankoop in der minne der tot uitvoering van
dit plan noodige gronden alsook den afstand der beschikbare gedeelten weg
aan de aangrenzende eigenaars gelijkvormig art 29 der wet van 10 April 1841,
toe te staan.

Het tegenwoordig besluit zal door het Schepencollege 's Zondags na
deszelfs ontvangst afgekondigd worden, en ingevolge de schikkingen der wet
van den 20 Mei 1863, gedurende acht dagen aangeplakt blijven.

Het bewijs der vervulling dezer formaliteit zal ons, na afloop van den
bepaalden tijd voor het beroep bij den Koning overgelegd worden.

Deze beroepen zullen desgevallend *aan den Heer Gouverneur der Provincie*
moeten toekomen binnen de vijftien dagen die de aanplakking volgen.

Afschrift des tegenwoordigen zal, ter uitvoering, aan het Gemeentebestuur
van *Schreibrechts dille* overgezonden worden.

Dergelijk afschrift zal tot naricht aan den H^r Hoofdingenieur-Bestuurder
van den Provincialen Technischen dienst te Hasselt, overgezonden worden.

In zitting te Hasselt, den *23 mei* 19*32*.

Waren tegenwoordig : de Heeren :

6 minuten
Gouverneur. Voorzitter ; Dr. Moors, Ceelen. Palmers,
Hayen, Gruyters en Dr. Spaas, leden en Roelants.
Griffier der Provincie.

De Griffier der Provincie,

De Bestendige Deputaie,

De Verslaggever,

6 minutes

28 MEI 1932

Gekomen ons gekocht te worden aan ons besluit
 van heden, n^o 7106 - 5362 23 mei 14.

23 mei 1932.

Deputatio

Handwritten signature: *H. Milgrom*

De Verslaggever,


Yerslaggever,
Ammon

Plan III

Gemeente S^t Kuibrechts' Lillo.

Kilometer van den Atlas der Buurtwegen,
dienende om gevoegd te worden bij eene
aanvraag tot afschaffing van het
geedeelte AB van buurtweg N^o 4.

Schaal: 1/2500.

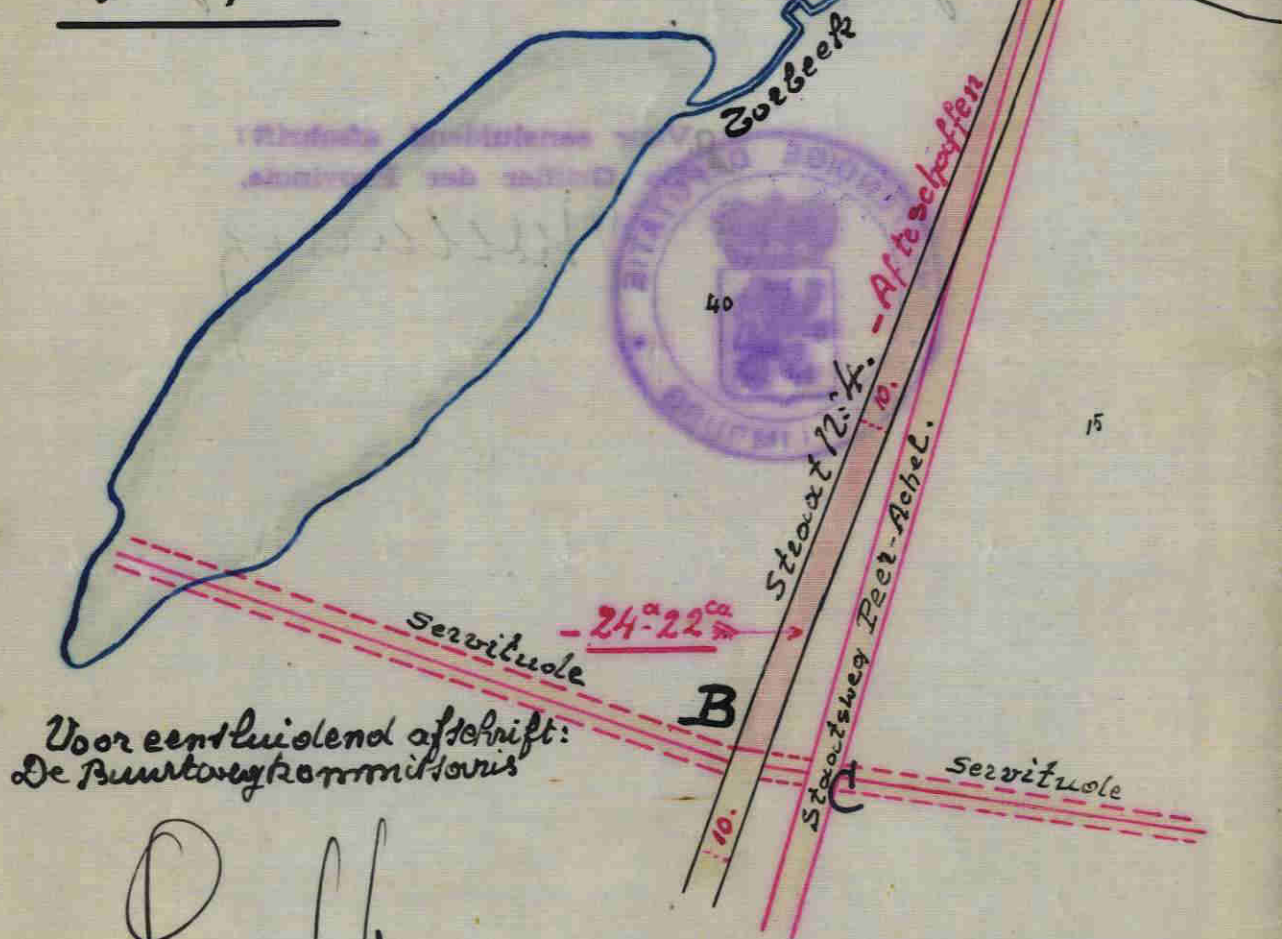

Voor een tekenend afschrift:
De Buurtwegkommissaris

[Signature]

Gezien en goedgekeurd door den
Gemeenteraad in zitting van den 7 September 1931.
Bij level
De Burgemeester
[Signature]

Schaal: 1/2500

0 15 30 60 90 120
Meters

4

Plan. I

Schaal: 1/25,000

Baekenschoor, Gebucht.

Straet n: 15.

Straet n: 17.

Vereenigingsvaert

A

B

265, 266, 267, 268, 269, 270, 271, 272, 273, 274, 275, 253, 258, 257, 256, 255, 260, 261

Voor eensluidend afschrift:
De Buurtwegkommissaris

De Burgemeester

Plan III


Gemeente S^t Huibrechts'Lille.

Uittreksel van den Atlas der Buurtwegen,
dienende om gevoegd te worden bij eene aanvraag
tot afschaffing van het gedeelte AB van Poel n^o 28.

Schaal: 1/2500

0 15 30 60 90 120 Meters

Schaal: 1/2500.

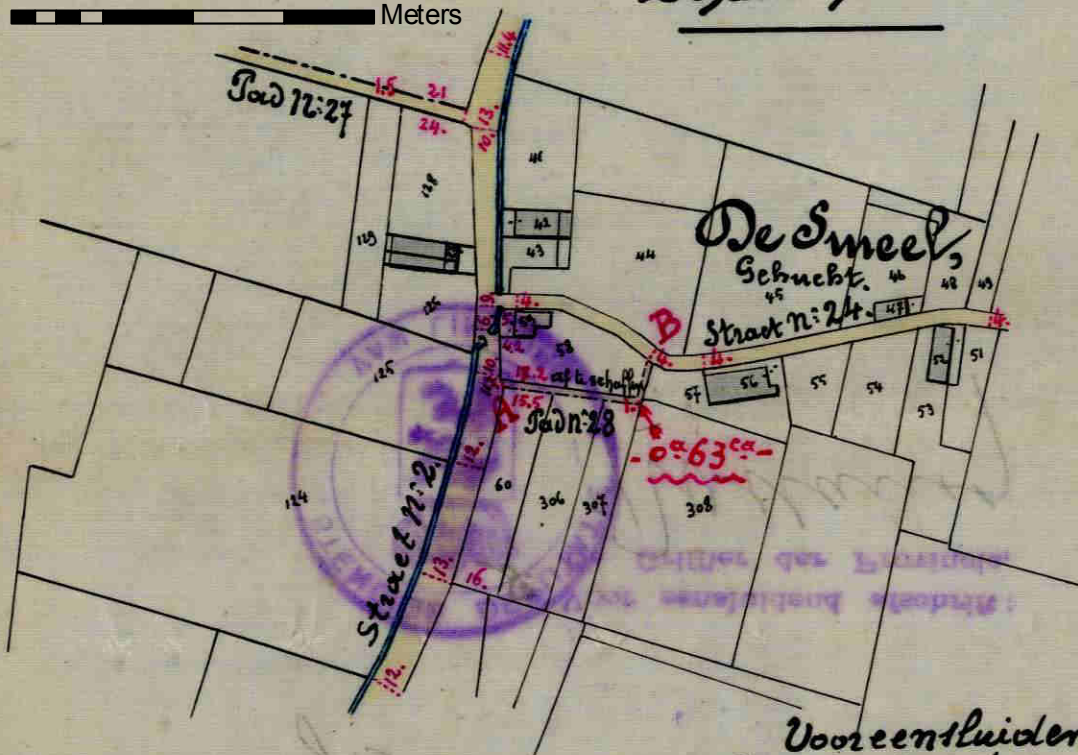

Voorzessend afschrift:
De Buurtwegkommissie

Gezien en goedgekeurd door den Gemeenteraad
in zitting van den 7: September 1931
bij besluit
De secretaris
G. Ruyt
De Burgemeester
J. H. H. H.

Plan II

Gemeente 5^e Huibrechts'Lille.

Plan

van het perceel Sectie B, n^o 557^{1/2}, toebehoorende aan de Gemeente, zijnde overblijfsel van Weg n^o 2, en hebbende eene oppervlakte van Vier aren en Negentig Centiaren. ~

n.

Schaal: 1/2500.

Sectie B

toezien
gebeurt.

557^{1/2}
Gemeenteweg
Weg n^o 2.



Gemeten en opgemaakt door den ondergeteekende, Loos, L. Gerworen Landmeter als zodanig beëdigd bij de Rechtbank van 1^{ste} Aanleg te Hasselt.

Neersfelt, den 15^{de} april 1930.

Schaal: 1/2500

0 15 30 60 90 120
Meters

[Handwritten signature]

Genien en goedgekeurd door
den Gem. Ambtenaar in zitting van den 7 September 1931
by bevel
St. Raemond
76 hys

Plan IV

4

Gemeente St. Huibrechts'lille

Plan

olienende om gevoegde te worden bij eene
vannaag tot afschaffing en verkoop van
het gedeelte AB van eenen gemeenteweg.
Het af te schaffen gedeelte AB, hetwelk eene
oppervlakte heeft van 00^m 88^m 28^{ca}, wordt
aangeduid door eene roze tint.

Schaal: 1/2500.

Opgemaakt door den ondergetekende
Loot, L. Gezworen Landmeter, als zodanig
beëdigd bij de Rechtbank van 1^{ste} aanleg
te Hasselt.

Neerpelt, den 17^{de} april 1929.


[Handwritten signature]

Gerien en goedgekeurd door den
Gemeenteraad in zitting van den
7: September 1929.

bij bevel
De secretaris

De Burgemeester

[Handwritten signature]

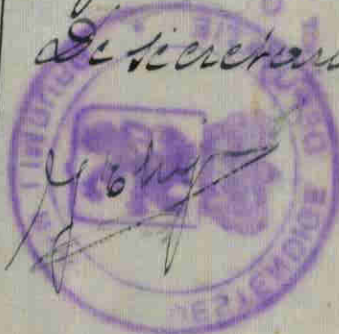

Schaal: 1/2500

0 15 30 60 90 120
Meters

