

N^o 7106 - 98212

MINUUT.

BIJLAGEN

waarvan / plan

De bestendige Deputatie

VAN DEN PROVINCIALEN RAAD VAN LIMBURG,

Gezien de beraadslaging van den gemeenteraad van *S^t. Hubrecht. Zelle*
 dd. *11 september 1908* een plan aannemende voor *de afschaffing*
van den buurtweg n^o 28;

Gezien het plan der ligging;

Gezien het proces-verbaal van onderzoek *de commodo et incommodo*

waaruit blijkt dat *dit ontwerp aan geen verzet*
of opmerking aanleiding heeft gegeven;

Gezien het advies van den H. Arrondissements-Commissaris;

Gezien het verslag van den H. *Hofingenius Bestuurder* provincialen Opziener der buurt-wegen en waterloopen, dd. *10 november 1909*, n^o *27785;*

Gehoord het verslag van den H.
lid van ons College;

Gielen,

Gezien de wet van den 20 Mei 1863 en artikel 76 der gemeentewet;

BESLUIT :

De bovengemelde beraadslaging voor hetgeen betreft de aanneming des plans goed te keuren, ~~en den aankoop in der minne der tot uitvoering van dit plan noodige gronden toe te staan onder de volgende voorwaarden :~~

Het tegenwoordig besluit zal door het schepencollege 's Zondags na deszelfs ontvangst afgekondigd worden, en, ingevolge de schikkingen der wet van den 20 Mei 1863, gedurende acht dagen aangeplakt blijven.

Het bewijs der vervulling dezer formaliteit zal ons, na verloop van den bepaalden tijd voor het beroep bij den Koning, overgelegd worden.

Deze beroepen zullen desgevallend aan den H. Gouverneur der provincie moeten toekomen binnen de vijftien dagen die op de aanplaking volgen.

Afschrift des tegenwoordigen zal, ter uitvoering, aan den H. Arrondissements-Commissaris van *Land. Mueyck* verzonden worden.

Dergelijk afschrift zal tot nariicht aan den H. *Hof van Gemeen Bestuurder* provincialen Opziener der buurtwegen en waterloopen, te Hasselt, overgezonden worden.

In zitting, te Hasselt, den *19 9^{de}* 190*9*.

Waren tegenwoordig : de HH.

*Présents : Messieurs le Gouverneur, Président ;
Chevalier de Borman, Gielen, de Creft, Moerscher
orswarem Van Ham ont Membres, et Roelants, Greffier
provincial.*

De provinciale Griffier,

De bestendige Deputatie,

De Verslaggever,

14. Eie

Gemeente Ville St. Hubert.

Wittekensel van den Atlas der Buurtwegen ten einde gewoegd te worden bij eene aanvraag strekkende om den pad N: 28 te mogen vernietigen.

Legende:

Het gedeelte pad te vernietigen is in roode tint getet.

Het bestaat 1:

- 1: N: 55 toebehoorende aan [redacted] een lengte van 80 meters en eene oppervlakte van 0^a 20^c
- 2: onder N: 126 toebehoorende aan [redacted] een lengte van 42 meters en oppervlakte van 0^a 63^c
- 3: onder N: 127 toebehoorende aan [redacted] een lengte van 21 meters en eene oppervl. van 0^a 31^c
- 4: onder N: 128 toebehoorende aan [redacted] een lengte van 20 meters en eene oppervlakte van 0^a 30^c


De afstand langs den voetweg volgens de punten ABCD is ongeveer 195 meters en die volgens de punten AED is ongeveer 260 meters.

Opgemaakt door den ondergeteekenden

Gewonen landmeter

te Peer, den 13 December 1906


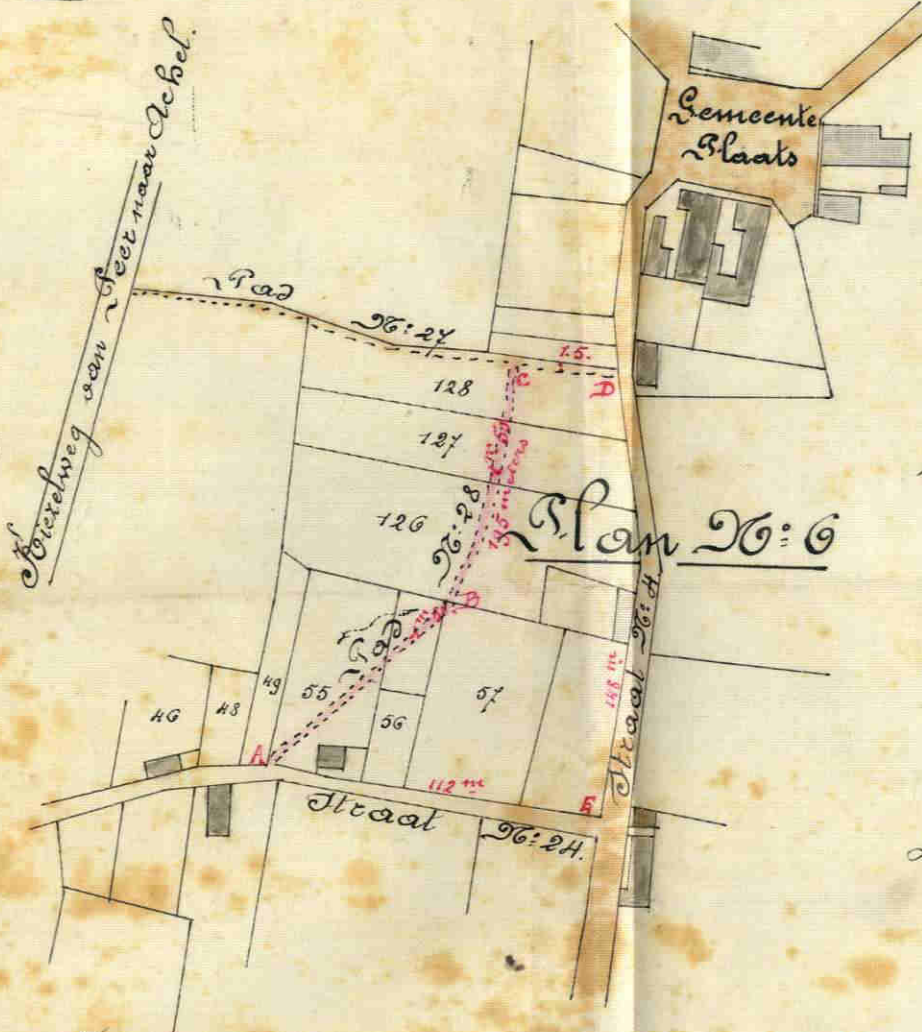

Schaal: 1/2500

0 15 30 60 90 120 Meters

Schaal van 1 tot 2500 meters.

Gezien door den gemeenteraad in zijne zitting van den 11^{de} September 1908.

Van wege denzelven;
De Secretaris.

De Raad:


De provincie Griffier,
