

Nr 7106 / 5780

MINUUT

Bijlagen

waarvan $\frac{1}{1}$ plan

Afschriften.

1 Gf
2 TD
1 Arch

27-8-1957

De Bestendige Deputatie

VAN DE PROVINCIERAAD VAN LIMBURG,

Gezien de beraadslaging van de Gemeenteraad van Spalbeek,
 d. d. 14 Juni 1957 waardoor een plan wordt aangenomen
 voor de afschaffing van de huurweg nr
15 van de Atlas der Huurwegen van
voornemde gemeente;

Gezien het overgelegd plan, waarop voornemde weg,
waarvan de afschaffing uitwerpen
wordt, bij middel van een roede
sint wordt aangeduid;

Gezien het proces-verbaal van onderzoek de commodo et incommodo, waaruit
 blijkt dat er tegen het onderhavig uitwerp
geen bezwaren of opmerkingen
werden ingediend;

Gezien het verslag van de Hr Hoofdingenieur-Directeur van de Provinciale
 Technische Dienst, d. d. 25 Juli 1957, nr 10450;

geminuten

Gelet op de wet van de 10 April 1841, gewijzigd door die van de 20 Mei 1863
en artikel 76 der gemeentewet;

Gehoord het verslag van de Heer
het College;

Claessen

, Lid van

BESLUIT:

De bovengemelde beraadslaging voor hetgeen betreft de aanneming van het plan
goed te keuren, en ~~de aankoop in der minne der tot uitvoering van dit plan nodige~~
~~gronden alsook~~ de afstand der beschikbare gedeelten weg aan de aangrenzende eigen-
aars gelijkvormig art. 29 der wet van 10 April 1841, toe te staan.

~~Die aanwerving van bedoelde gronden geschiedt ten algemene nutte.~~

Het tegenwoordig besluit zal door het Schepencollege 's Zondags na deszelfs
ontvangst afgekondigd worden, en ingevolge de schikkingen der wet van de 20 Mei
1863, gedurende acht dagen aangeplakt blijven.

Het bewijs der vervulling dezer formaliteit zal ons, na afloop van de bepaalde
tijd voor het beroep bij de Koning overgelegd worden.

Deze beroepen zullen desgevallend **aan de Heer Gouverneur der Provincie**
moeten toekomen binnen de vijftien dagen die de aanplakking volgen.

Afschrift van tegenwoordig Besluit zal, ter uitvoering, aan het Gemeente-
bestuur van *Spalkeek* overgezonden worden.

Dergelijk afschrift zal tot naricht aan de H^r Hoofdingenieur-Directeur van
de Provinciale Technische Dienst te Hasselt, overgezonden worden.

In vergadering te Hasselt, de *19 Augustus* 19*57*.

Waren tegenwoordig de Heren:

**Gouverneur, Voorzitter; Gruyters, Nartus
Claessen, Dr. Léonard; Reggers, Knapen, Ledem
en Van Bockryck, Griffier der Provincie.**

Griffier
De Griffier der Provincie,

De Bestendige Duputatie,

2
De Verslaggever,

Claessen

Ca

21-8-1957

Gezien om gehecht te worden aan ons Besluit
van heden, n° 7106/5780

Hasselt, de 19 Augustus 1957.

De Bestendige Deputatie,

De Griffier der Provincie,

De Verslaggever,

zinnig

Feb

[Signature]

[Signature]



Provincie LIMBURG

ARRONDISSEMENT HASSELT

GEMEENTE

SPALBEEK

Nr

VOORWERP :


BIJLAGE :

SPALBEEK, de

UITTREKSEL VAN DE ATLAS DER BUURTWEGEN DER GEMEENTE
SPALBEEK DETAILPLAN N° 3. Veldweg N°15

Opgemaakt door de ondergetekende Meetkundige Schatter
van Onroerende goederen G. Peeters te Hasselt.

Hasselt de 27 Mei 1957

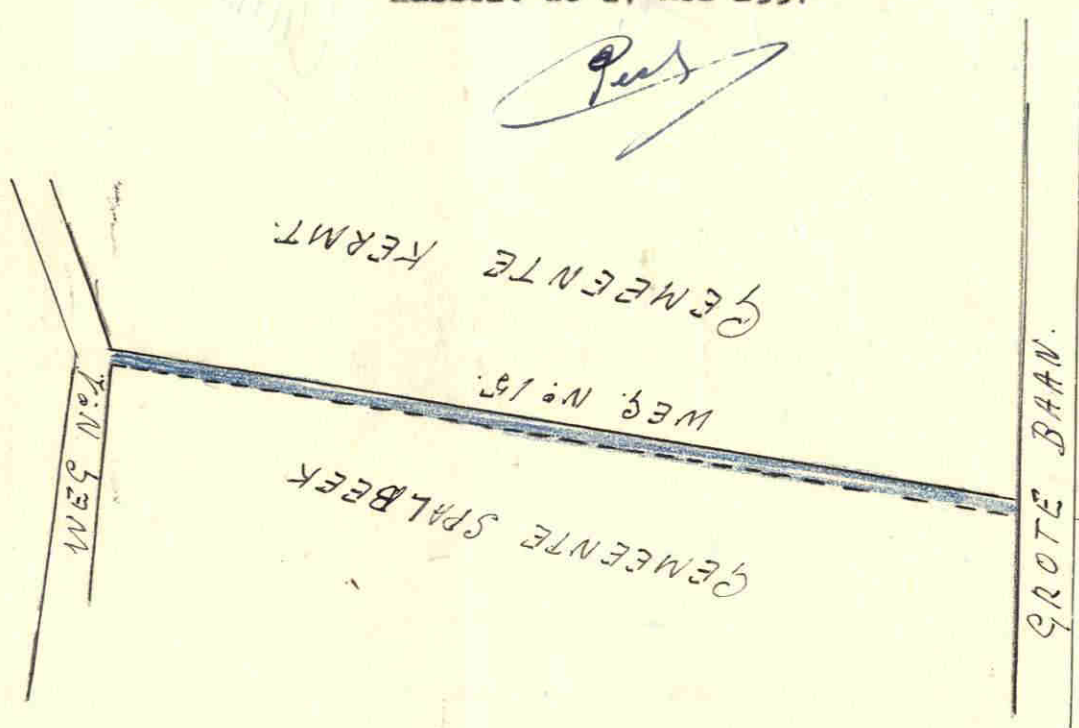

Gezien om gehecht te worden aan onze beraadslaging van
heden

Spalbeek de 14 Juni 1957

De secretaris:

De Burgemeester:

