

Ministère  
de l'Intérieur.

6<sup>e</sup> Division  
N<sup>o</sup> 2761  
9217

N<sup>o</sup> 6  
Léopold, Roi des Belges,

A tous présents et à venir, Salut:

Vu l'état analytique des demandes formées par plusieurs  
Conseils Communaux de la province de Limbourg,  
à l'effet d'être autorisés à apporter certaines modifications à  
la voirie vicinale de leurs localités respectives et à aliéner  
des parcelles de chemins sans emploi,

lequel état, dressé le 4 juillet 1860 par la Députation  
permanente du Conseil provincial indique l'avis de ce collège au sujet  
des dites demandes,  
ainsi que les propositions de Notre Ministre de l'Intérieur,  
quant aux décisions à intervenir;

Vu les délibérations des Conseils Communaux précités,  
relatives à cette affaire,

Vu les plans des modifications et aliénations  
proposées dans ces délibérations;

Vu les certificats constatant que les dits plans ont été  
soumis à une enquête régulière;

Vu les procès de cette enquête;

Vu les articles 28 et 29 de la Loi du 10 Avril 1841, et  
l'art. 76 de la loi communale

Sur la proposition de Notre Ministre de l'Intérieur,  
Nous avons arrêté et arrêtons:

Art 1<sup>er</sup>. L'état et les plans susmentionnés sont  
approuvés tels qu'ils se trouvent ci-joints.

Art 2. Notre Ministre de l'Intérieur est chargé  
de l'exécution du présent arrêté.

Donné, à Bruxelles le 27 juillet 1860.  
/Signé/ Léopold.

Par le Roi:  
Le Ministre de l'Intérieur /signé/ M. Rogier.

Pour expédition conforme:

Le Secrétaire général du Ministère de l'Intérieur,  
Co Hume



N<sup>o</sup> 6

N<sup>o</sup> 3

Province de Limbourg.

2<sup>e</sup> trimestre 1860.

Etat présentant l'analyse des propositions  
formées par les conseils communaux, en conformité  
de l'art. 28 de la loi du 40 avril 1841 sur les  
chemins vicinaux et de l'instruction à laquelle  
ces propositions ont donné lieu.

2 cahiers

| Noms<br>des<br>communes. | Nature<br>des<br>demandes.                                                                                                  | Dates<br>des<br>demandes | Date du procès-<br>verbal de l'informa-<br>tion de<br>commodo et<br>inconmodo. | Analyse des réclamations<br>et observations mentionnées<br>au procès-verbal<br>d'enquête. | Analyse des obser-<br>vations du Conseil<br>communal au sujet<br>de ces réclamations. | Avis   |   |                                               | Décision.                                                                                    |
|--------------------------|---|--------------------------|--------------------------------------------------------------------------------|-------------------------------------------------------------------------------------------|---------------------------------------------------------------------------------------|---|---|-----------------------------------------------|----------------------------------------------------------------------------------------------|
|                          |   |                          |                                                                                |                                                                                           |                                                                                       | du Commissaire<br>royal.   | du Commissaire<br>d'arrondissement.   | de la Députation<br>permanente.               |                                                                                              |
| Cosseron<br>à omelle     | Echange d'écarts<br>du chemin avec la<br>fabrique d'église.                                                                 | 8 mars 1860.             | 1 mars 1860.                                                                   | "                                                                                         | "                                                                                     | Favorable à la<br>Demande.   | Favorable à la<br>demande.   | 
| Cesenderloo              | Retraitement du chemin<br>N° 3, rétrécissement des<br>chemins N° 24, 20 et<br>cession aux riverains<br>au prix d'expertise. | 11 mars 1860.            | 13 mars 1860.                                                                  | "                                                                                         | "                                                                                     | id   | id   | id                                            | id                                                                                           |
| Fallgellacher            | Suppression Perennité<br>N° 318, 33 et cession<br>du parties libérées au<br>prix d'expertise.                               | 11 février 1860          | 21 x br 1859.                                                                  | "                                                                                         | "                                                                                     | id   | id   | id                                            | id                                                                                           |
| Wanck                    | Retraitement de<br>chemins et vente des<br>excédents aux riverains<br>au prix d'expertise.                                  | 22 x br 1859.            | 11 x br 1859.                                                                  | "                                                                                         | "                                                                                     | Favorable à la demande<br>sauf en ce qui concerne<br>les parcelles N° 18, 19, 20, 21, 22, 23, 24,<br>25, 26, 27, 28, 29 &<br>30 du plan A, et<br>14, 20 et 31 du plan<br>D & F, et à la condition<br>d'employer le<br>produit exclusivement<br>à l'amélioration de<br>la voirie vicinale. | Id. aux conditions<br>posées par le<br>Commissaire-royal<br>sauf que le<br>produit de la cession<br>pourra être employé<br>pour une partie<br>l'amélioration de la<br>voirie vicinale et<br>l'autre moitié à<br>la construction de<br>l'église et de<br>l'école. | Id                                            |                                                                                              |

Tes36-1 - 10

895

895

Tes36-1 - 10

*Handwritten signature*

Capet, le 4 juillet 1860.

Par la Deputation:  
Le Greffier de la province,

La Deputation permanente,

L. de Mentel

Bon

Approuvé pour être annexé  
à notre arrêté du 27 juillet 1860  


Par le Roi:  
Le Ministre de l'Intérieur

Pour copie conforme  
Le Secrétaire général  
du Ministère de l'Intérieur

Lothman



Noorden



Locatie moeilijk te bepalen

Locatie moeilijk te bepalen

Geen buurtweg

Plan van vijf en dertig parcellen ledigen grond, overschoot van Buertwegen, welke het Gemeente Bestuur van Vespenderloo voornemens is te Verkoopen aan de Aanpalende Eigenaars.

Geggeven door Ons Burgemeester van Gemeente Vespenderloo, den 24 Maart 1860.

De Burgemeester  
H. F. Deleu



G. A. Jensen  
getuigd

| Volgnummer<br>van Plan | Plaatselijke<br>Benamingen | Waarde<br>der<br>Parcellen | Inhouds |      | Aanmerkingen |
|------------------------|----------------------------|----------------------------|---------|------|--------------|
|                        |                            |                            | Groote  | HA G |              |
| 1                      | Aan de Schutpenning        | ledige gron                | 1       | 09   |              |
| 2                      | id. weg naar Paal          |                            | 1       | 37   |              |
| 3                      | op de Vismarkt             |                            | 1       | 25   |              |
| 4                      | aan Zwerfelmolen           |                            | 5       | 48   |              |
| 5                      |                            |                            | 1       | 95   |              |
| 6                      |                            |                            | 1       | 00   |              |
| 7                      |                            |                            | 10      | 90   |              |
| 8                      |                            |                            | 2       | 90   |              |
| 9                      |                            |                            | 1       | 14   |              |
| 10                     |                            |                            | 1       | 10   |              |
| 11                     |                            |                            | 2       | 50   |              |
| 12                     |                            |                            | 3       | 55   |              |
| 13                     |                            |                            | 9       | 60   |              |
| 14                     |                            |                            | 4       | 45   |              |
| 15                     |                            |                            | 5       | 55   |              |
| 16                     |                            |                            | 8       | 45   |              |
| 17                     |                            |                            | 11      | 30   |              |
| 18                     |                            |                            | 9       | 50   |              |
| 19                     |                            |                            | 9       | 40   |              |
| 20                     |                            |                            | 2       | 90   |              |
| 21                     |                            |                            | 6       | 2    |              |
| 22                     | In de Baalberden           |                            | 90      |      |              |
| 23                     |                            |                            | 2       | 25   |              |
| 24                     |                            |                            | 55      |      |              |
| 25                     | Aan de Keespot             |                            | 11      | 30   |              |
| 26                     |                            |                            | 3       | 05   |              |
| 27                     | Aan Volkmolen              |                            | 9       | 55   |              |
| 28                     |                            |                            | 14      | 40   |              |
| 29                     |                            |                            | 8       | 30   |              |
| 30                     | Aan de Pannebosch          |                            | 23      | 70   |              |
| 31                     | aan het dorp               |                            | 11      |      |              |
| 32                     |                            |                            | 2       | 30   |              |
| 33                     |                            |                            | 5       | 30   |              |
| 34                     |                            |                            | 1       | 84   |              |
| 35                     |                            |                            | 93      |      |              |
| Totaal                 |                            |                            | 1       | 26   | 48           |

Approuvé pour être annexé à  
l'arrêté royal du 27 Juillet 1860  
Le Ministre de l'Intérieur,  
Signé Rogier  
Pour Copie Conforme,  
Le Secrétaire général  
du Ministère de l'Intérieur.  
Geyens



Schaal van 1 tot 2500 Meters

Schaal: 1/2500

0 15 30 60 90 120  
Meters