

Uik8

Provinciaal Bestuur

VAN LIMBURG.

2^e Afdeling.

Aanw. *W. J. J. L. M.*

BUURTWEGEN.

VERBETERING.

GOEDKEURING VAN PLANS.

*6 bijlagen
waarvan
2 plans*

De bestendige Deputatie,

Gezien de beraadslaging van den gemeenteraad van
Uyckhoven

dd. *maart 1882*

een plan aannemende voor *het vernietigen*
van het voetpad n^o 27 ;

[Handwritten signature]

Gezien het plan en het proces-verbaal van onderzoek de
commodo et incommodo waaruit blijkt dat *er geene*
reklamen tegen dit ontwerp
zijn opgekomen ;

Gezien de verslagen van den H. Arrondissements Commis-
saris en van den H. arrondissements Commissaris der buurt-
wegen ;

Gezien de wet van den 20 mei 1863 en artikel 76 der gemeentewet ;

Besluit :

De bovengemelde beraadslaging voor hetgeen betreft de aanneming des plans goed te keuren en den aankoop in der minne der tot uitvoering van dit plan ~~nodige gronden, toe te staan.~~

Het tegenwoordige zal door het schepencollegie 's zondags na deszelfs ontvangst afgekondigd worden, en, ingevolge de schikkingen der wet van den 20 mei 1863, gedurende acht dagen aangeplakt blijven.

Het bewijs der vervulling dezer formaliteit zal ons, na verloop van den bepaalden tijd voor het beroep, overgelegd worden.

Afschrift des tegenwoordigen zal, ter uitvoering, aan den H. Arrondissements
Commissaris van *Conzerey* verzonden worden.

In zitting, te Hasselt, den 24 maart 1882.

De provinciale Griffier,


De bestendige Deputatie,

Voor gelijkvormig afschrift :

De provinciale Griffier.

Commune d'Uffeltbrouen
 conseil communal propose de supprimer

Echelle 2500 par
 metre

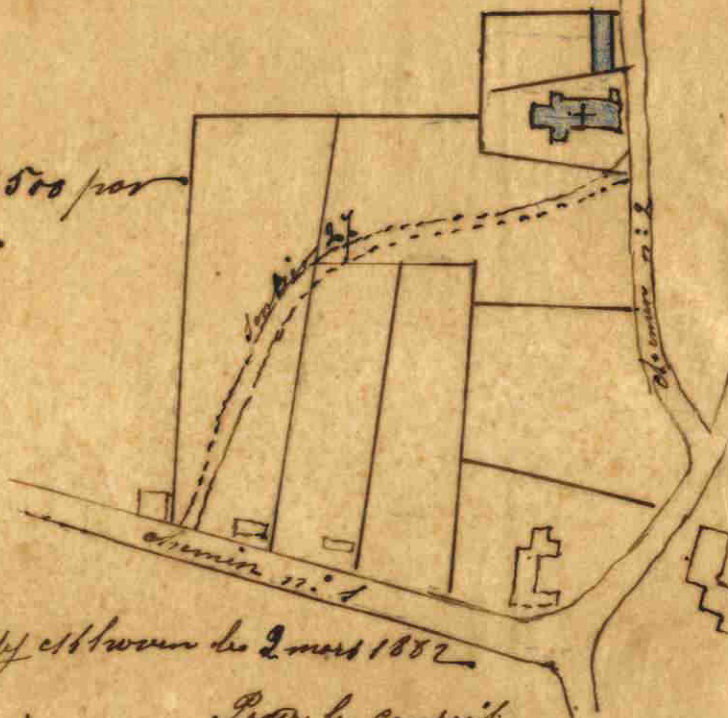

Uffeltbrouen le 2 mars 1882

Par ordonnance Pour le conseil
 Le Bourgmestre
 Le secrétaire

[Signature]

[Signature]

M^{re} Geylen ou goedgekeure
 om aan ons besluit van heden L. a. M.
 gevecht te worden
 Houtst. den 14 maart
 1882
 de bescheiden gedeputatie

[Signature]

Provinciale Griffier
[Signature]
[Signature]
[Signature]

