

Gouvernement Provincial

DU LIMBOURG.

2^e Division.N^o 7258 - La H^e

VOIRIE VICINALE.

AMÉLIORATION.

APPROBATION DE PLANS.

3^{ans}
sous plan

La Députation permanente,

Vu la délibération du conseil commun *alde Ayeckhove*,
en date du 29 avril 1878adoptant un plan pour la suppression des sentiers
et parties de sentiers nos 22, 24^{bis} et 27
ainsi que pour l'élargissement des chemins
n^o 2 ;Vu le plan et le procès-verbal d'enquête de commodo
et incommodo constatant qu'il ne s'est produit
aucune opposition contre le projet
mais seulement une observation de la part
des *[redacted]* habitants
qui prétendent que ces sentiers *en outre* sont
nécessaires en temps de hautes eaux ;Vu les rapports du commissaire d'arrondissement et du
commissaire-voyer d'arrondissement ;Considérant que, d'après la délibération du
conseil communal, ces sentiers sont impraticables en
temps de hautes eaux *en outre* et sont devenus inutilisables
et hors d'usage, depuis l'établissement du passage sur les chemins
dit : *[redacted]*Considérant dès lors qu'il n'y a pas lieu
d'avoir égard à l'observation des *[redacted]* et
Berkeles ; ~~laquelle n'a pas de raison d'être ;~~

Vu l'art. 28 de la loi du 10 avril 1844, la loi du 20 mai 1863, l'art. 76
de la loi communale, ainsi que la loi du 27 mai 1870; *Arrêté:*

Est Approuvée la délibération précitée en ce qui concerne l'adoption du
plan et ~~émet l'avis qu'il y a lieu d'autoriser l'acquisition, soit de gré à gré,~~
~~soit par voie d'expropriation pour cause d'utilité publique, des terrains néces-~~
saires à l'exécution de ce plan.

Le présent sera publié par le collège échevinal, dès le dimanche qui suivra
sa réception, et restera affiché pendant huit jours, conformément aux dispo-
sitions de la loi du 20 mai 1863.

Le certificat constatant l'accomplissement de cette formalité nous sera trans-
mis après l'expiration du délai d'appel.

N. S. Inspecteur des finances sera transmise, pour enregistrement, à
En séance, à Hasselt, le 7 mars 1878.

Le Greffier provincial,

La Députation,

Pour expédition conforme:

Le Greffier provincial,





Commune d'Uyckhoven

Plan figuratif de parties de sentiers N^{os} 24, 24^{bis} et 25, que le Conseil communal propose d'aliéner.

Légende.

Le Carmin indique les parties à supprimer, A-B, C-D et E-F.

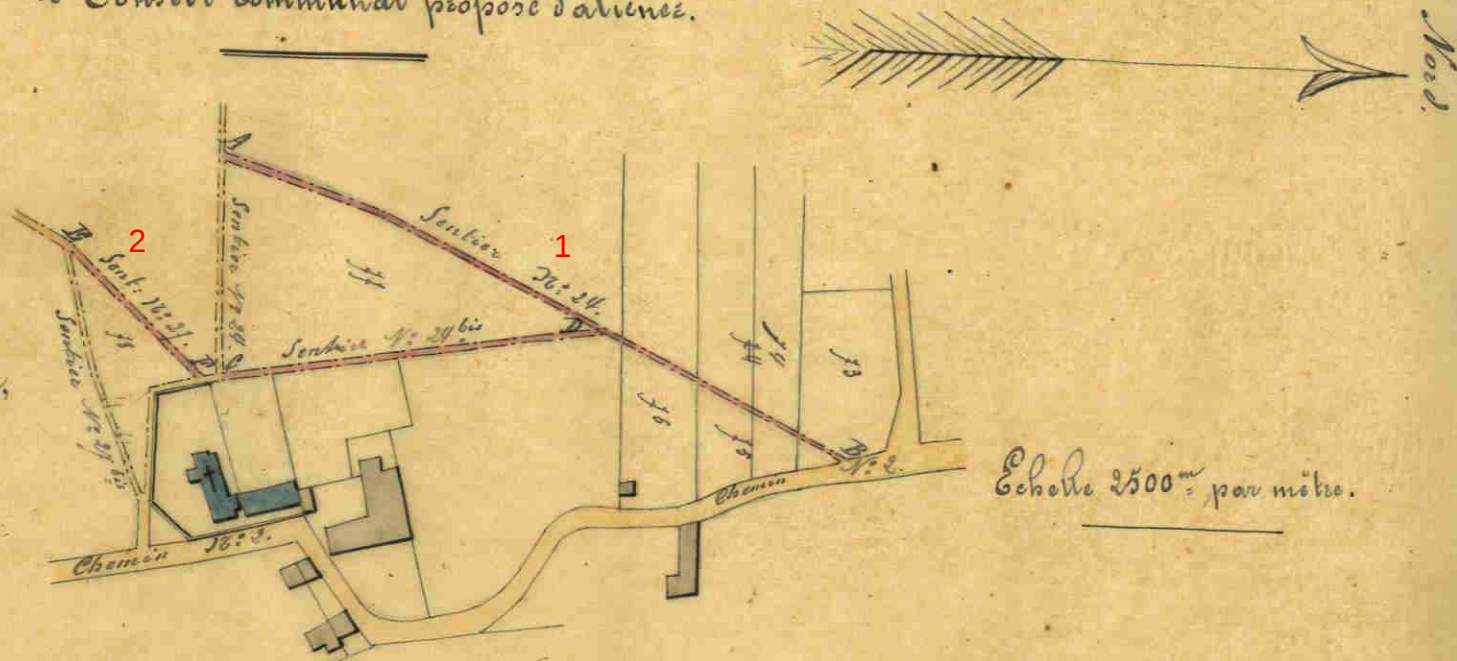

Echelle 2500^m par mètre.

Par ordonnance

L. secrétaire,

[Signature]

Uyckhoven le 19 mai 1878

Pour le conseil communal

L. bourgmestre
[Signature]

Dressé en triple, par le Sousigné,
Commisaire-royal de l'arrond^t de Mousyck.

[Signature]

Schaal: 1/2500

0 15 30 60 90 120
Meters