

L^a 2^e

76:34895.

De bestendige Deputatie

VAN DEN PROVINCIALEN RAAD VAN LIMBURG,

3 bylagen
2 plun.

3 copien

Gezien de beraadslaging van den gemeenteraad van

Teghnael dd. 24 april 1893

een plan aannemende voor het afschaffen van
verschieden gedeelten der voertwegen
n^os 18, 19, 25, 26 en 27;

Gezien het plan en het proces-verbaal van onderzoek

de commodo et incommodo waaruit blijkt dat er reclamen
tegen dit ontwerp zijn overgekomen;
af van de [redacted] tegenaangaat de afschaffing van het gedeelte
van den voertweg n^o 27, leidende van der weg n^o 6
naar den weg n^o 2;Gezien de verslagen van den H. Arrondissements Com-
missaris en van den H. arrondissements Commissaris derb) Van den [redacted] tegen
buurtwegen;
afschaffing van den voertweg n^o 25 leidende van
den weg n^o 3 naar den weg n^o 9;c) Van den [redacted] tegen de af-
schaffing van het gedeelte van den voertweg n^o 18 verbin-
dende de wegen n^os 15 en 9;Aangezien dat aan gezegde reclamanten, bewoners
beweren dat de ontwerpen afschaffingen hun
eene aanzienlijken omweg zullen veroorzaken
om zich naar hunne akkerlanden te begeven;Dat te meer de [redacted] beweert dat de
afschaffing van den voertweg n^o 18, zijne woning
zal afschieten van een gedeelte der gemeente;Aangezien het blijkt uit het plan en uit de
verklaringen van den gemeenteraad dat het ont-
werpen afschaffingen geenen grooten omweg aan
de reclamanten zullen veroorzaken en inderdaad aan-
gaat het verzet van den [redacted] dat de voertweg
n^o 18 hem van geen merkbaar nut is;Gezien de voorlagen van den H. Arrondissements
Commissaris en van den H. Provinciaal Opziener.

de buurten en waterlopen ;

Gezien de wet van den 20 Mei 1863 en artikel 76 der gemeentewet ;

Gehoord het verslag van den H. *de Borman*,
lid van ons College ;

Besluit :

De bovengemelde beraadslaging voor hetgeen betreft de aanneming des plans goed te keuren, ~~en den aankoop in der minne der tot uitvoering van dit plan noodige gronden, toe te staan.~~

Het tegenwoordige zal door het schepencollege's zondags na deszelfs ontvangst afgekondigd worden, en, ingevolge de schikkingen der wet van den 20 mei 1863, gedurende acht dagen aangeplakt blijven.

Het bewijs der vervulling dezer formaliteit zal ons, na verloop van den bepaalden tijd voor het beroep, overgelegd worden.

Afschrift des tegenwoordigen zal, ter uitvoering, aan den H Arrondissements Commissaris van *Tongeren*, verzonden worden.

In zitting, te Hasselt, den *9 Juny* 18*93*.

Waren tegenwoordig de HH. Burggraaf Goupy de Beauvolers, Gouverneur, Voorzitter ; ~~Ridder de Menten~~, ~~Slegers~~, Ridder de Borman, Gielen, ^{*Milliers*} ~~Ridder de Corswa-~~
~~ren~~ en Stiels, leden, en Roelants provinciale Greffier, die de minuut geteekend hebben.

De provinciale Griffier,

De bestendige Députatie,

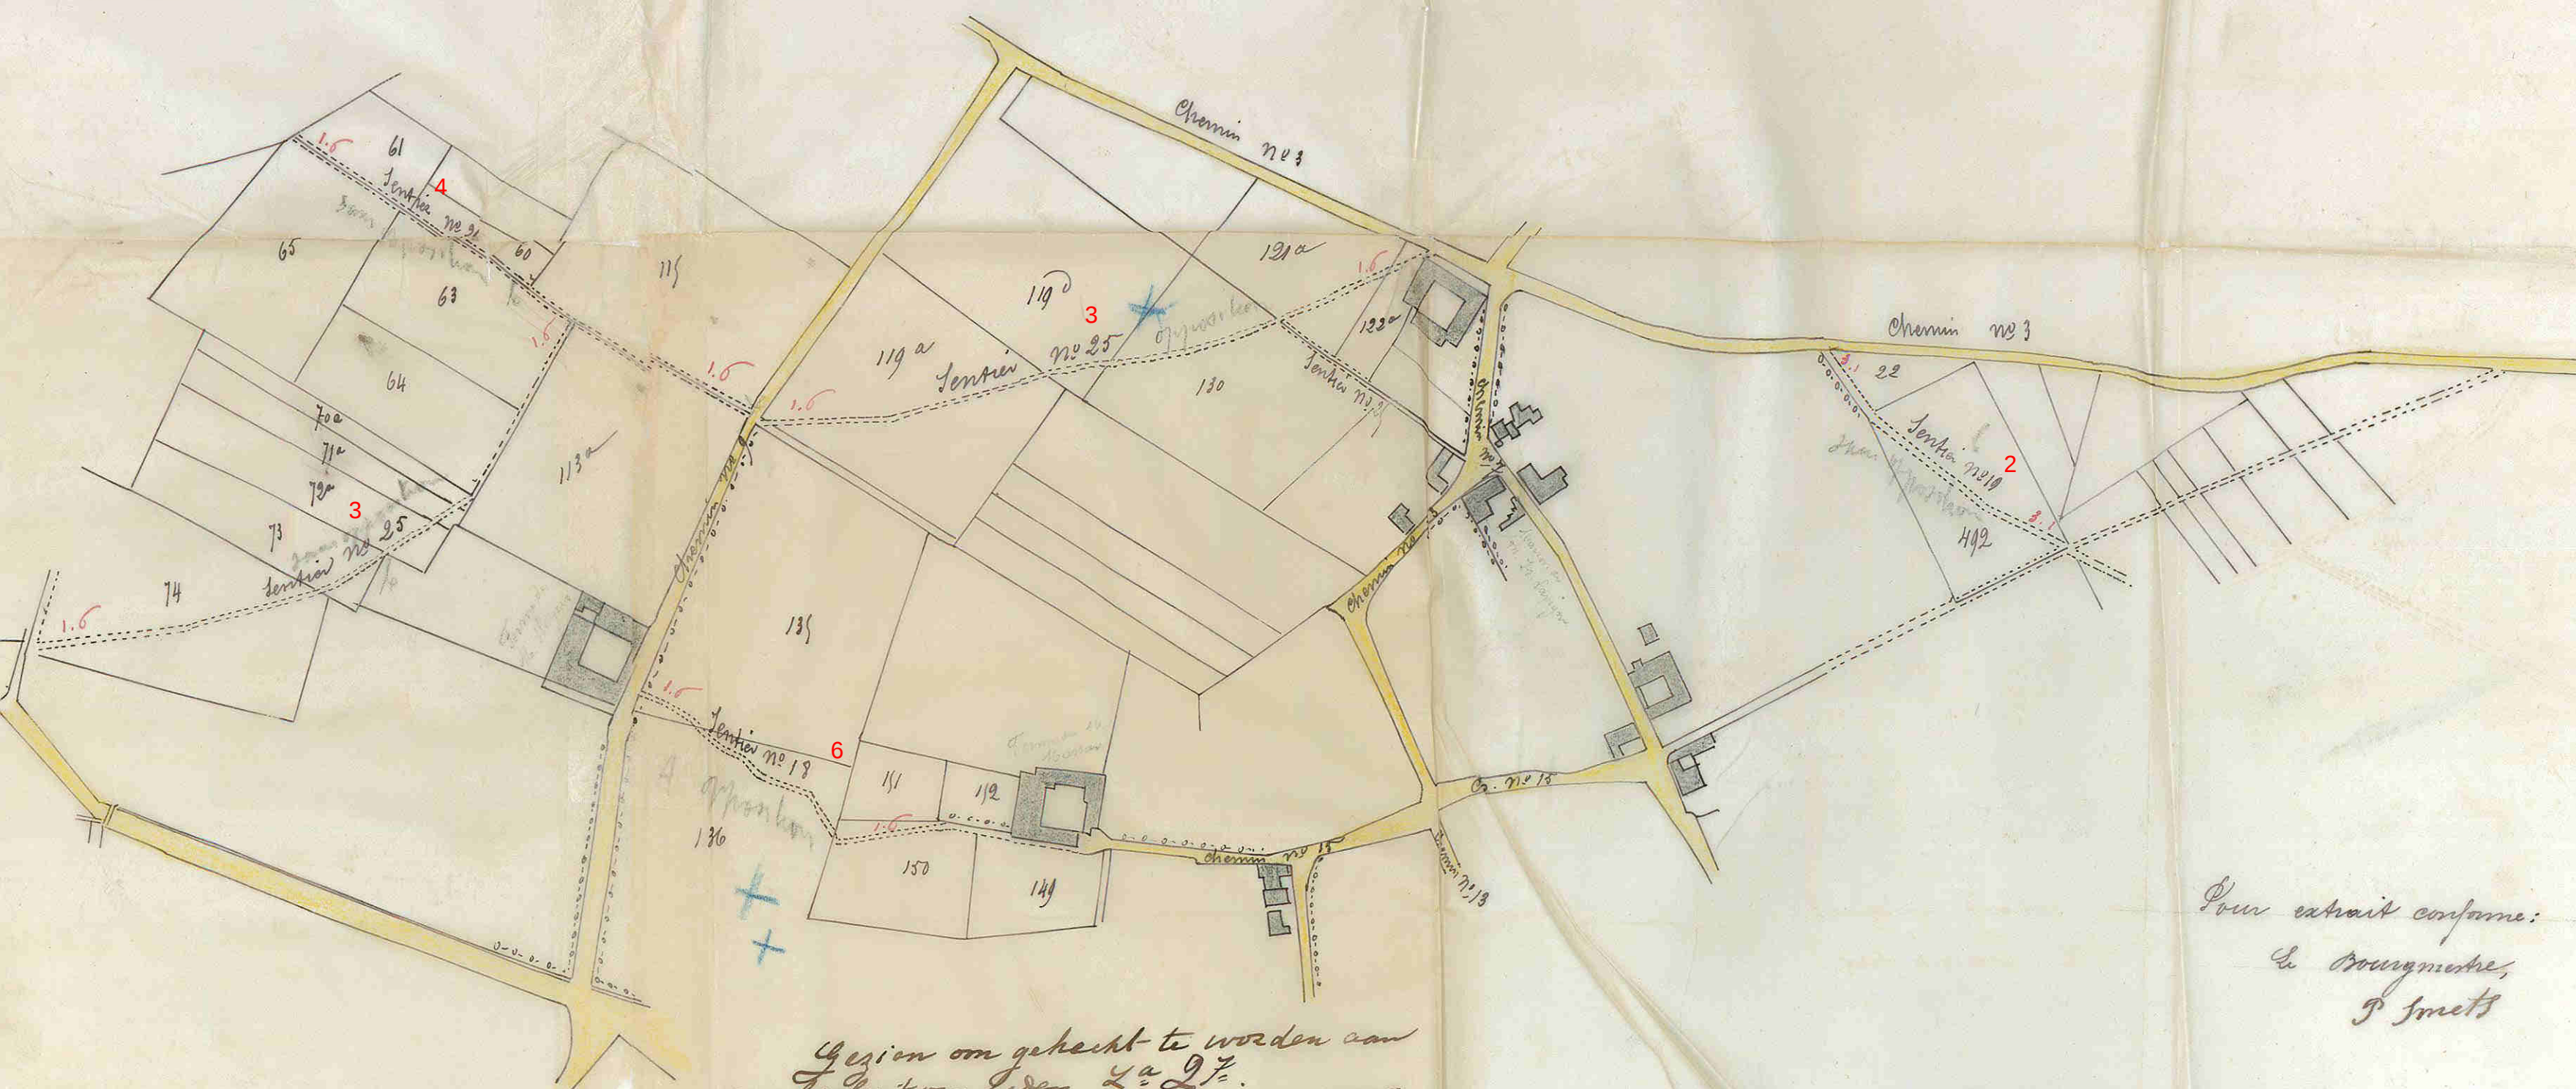
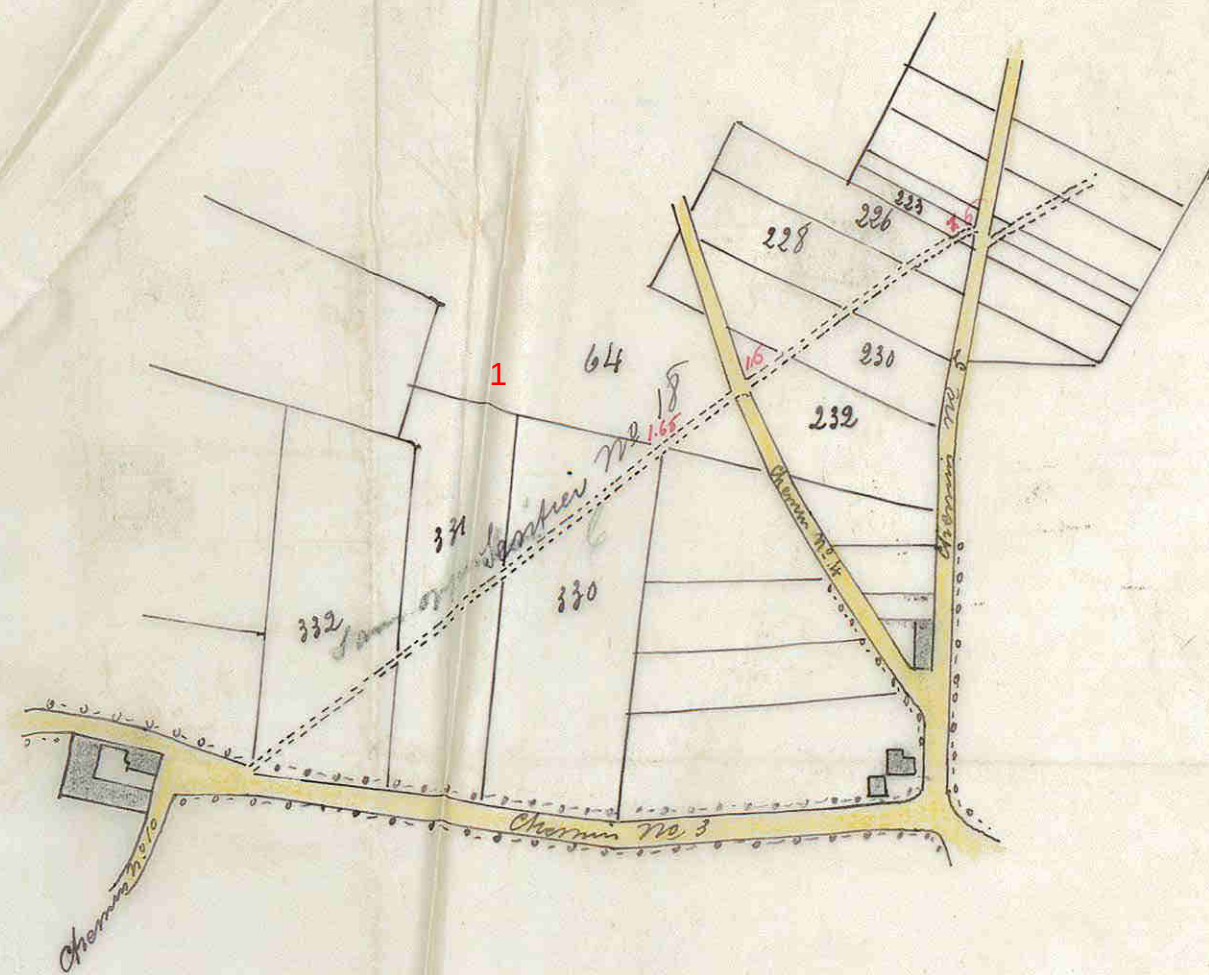
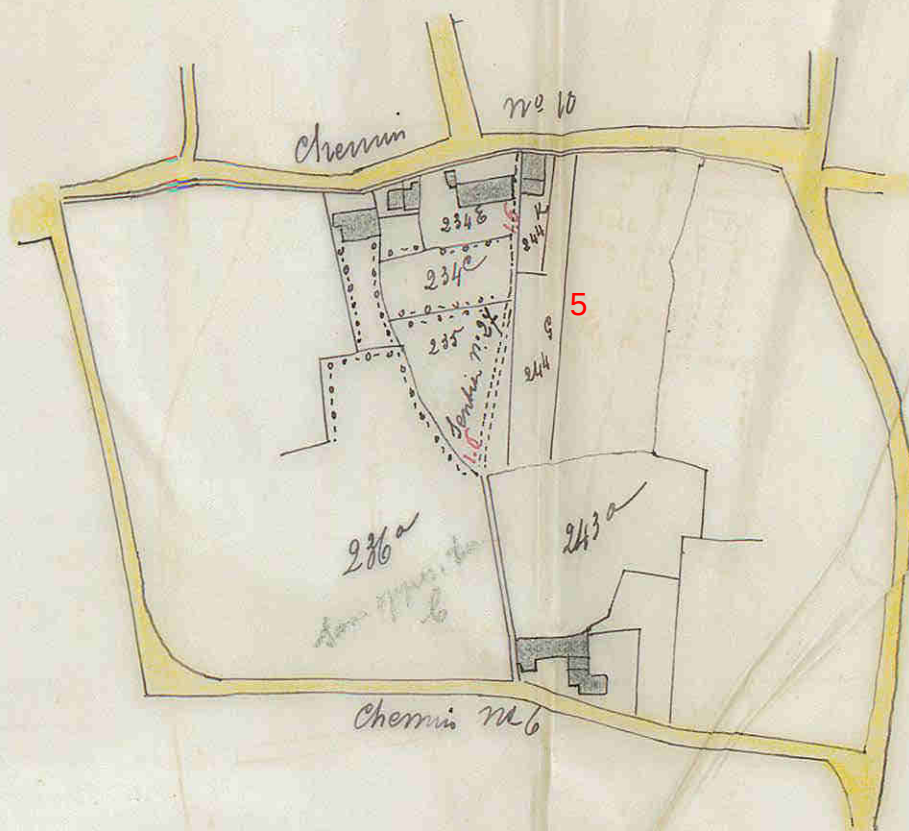
De verslaggever,

[Handwritten signature]

[Handwritten signature]

Voor gelijkvormig afschrift :

~~De provinciale Griffier,~~

[illegible]

De provinciale Griffier, Viermes

annexé à sa délibération au 24 avril 1893

Par le conseil:
Le Secrétaire,
H. L. L.

Pour le conseil:
Le Bourgmestre,
