

N^o 7106

/ 24.465

MINUUT.

λ Bijlagen

waarvan 1 plan

voor 2. afsch.

3 Afschriften.

De Bestendige Deputatie

VAN DEN PROVINCIALEN RAAD VAN LIMBURG.

Gezien de beraadslaging van den Gemeenteraad van Velm

dd. 24 April 1932

waardoor een plan

wordt aangenomen voor de verbredening van den voetweg w. 22 van den atlas der heuwtwegen;

Gezien het plan der ligging waarop de nieuwe grenzen van voornemd voetpad bij middel van volle roode strepen zijn aangegeven;

Gezien het proces-verbaal van onderzoek de commodo et incommodo waaruit blijkt dat tegen het onderhavig ontwerp geen bezwaren noch opmerkingen werden ingediend;

Gezien het verslag van den H^r Hoofdingenieur-Bestuurder van den

Provincialen Technischen dienst, d.d. 11 Juni 1932, w. 4698;

2 minuten

Gehoord het verslag van den Heer
lid van het College ;

Gruyters,

Gezien de wet van den 10 April 1841 gewijzigd door die van den
20 Mei 1863 en artikel 76 der Gemeentewet ;

BESLUIT :

De bovengemelde beraadslaging voor hetgeen betreft de aanneming des
plans goed te keuren, en den aankoop in der minne der tot uitvoering van
dit plan noodige gronden ~~alsook den afstand der beschikbare gedeelten weg~~
~~aan de aangrenzende eigenaars gelijkvormig art 29 der wet van 10 April 1841,~~
toe te staan.

Het tegenwoordig besluit zal door het Schepencollege 's Zondags na
deszelfs ontvangst afgekondigd worden, en ingevolge de schikkingen der wet
van den 20 Mei 1863, gedurende acht dagen aangeplakt blijven.

Het bewijs der vervulling dezer formaliteit zal ons, na afloop van den
bepaalden tijd voor het beroep bij den Koning overgelegd worden.

Deze beroepen zullen desgevallend *aan den Heer Gouverneur der Provincie*
moeten toekomen binnen de vijftien dagen die de aanplakking volgen.

Afschrift des tegenwoordigen zal, ter uitvoering, aan het Gemeentebestuur

Dergelijk afschrift zal tot naricht aan den H^r Hoofdingenieur-Bestuurder
van den Provincialen Technischen dienst te Hasselt, overgezonden worden.

In zitting te Hasselt, den

4 Juli 1932

Waren tegenwoordig : de Heeren :

Gouverneur, Voorzitter ; Dr. Moors, Ceelen, Palmers,
Hayan, Gruyters en Dr. Spaas, leden en *Koclaats*
Griffier der Provincie.

De Griffier der Provincie,

De Bestendige Deputaie,

De Griffier der Provincie
De Bestendige Deputaie

De Verslaggever,

De Verslaggever


8 JUL 1932

Plan

Schaal 2 mm. per m. S^{ie} C.

Schaal: 1/500

0 2,5 5 10 15 20 Meters

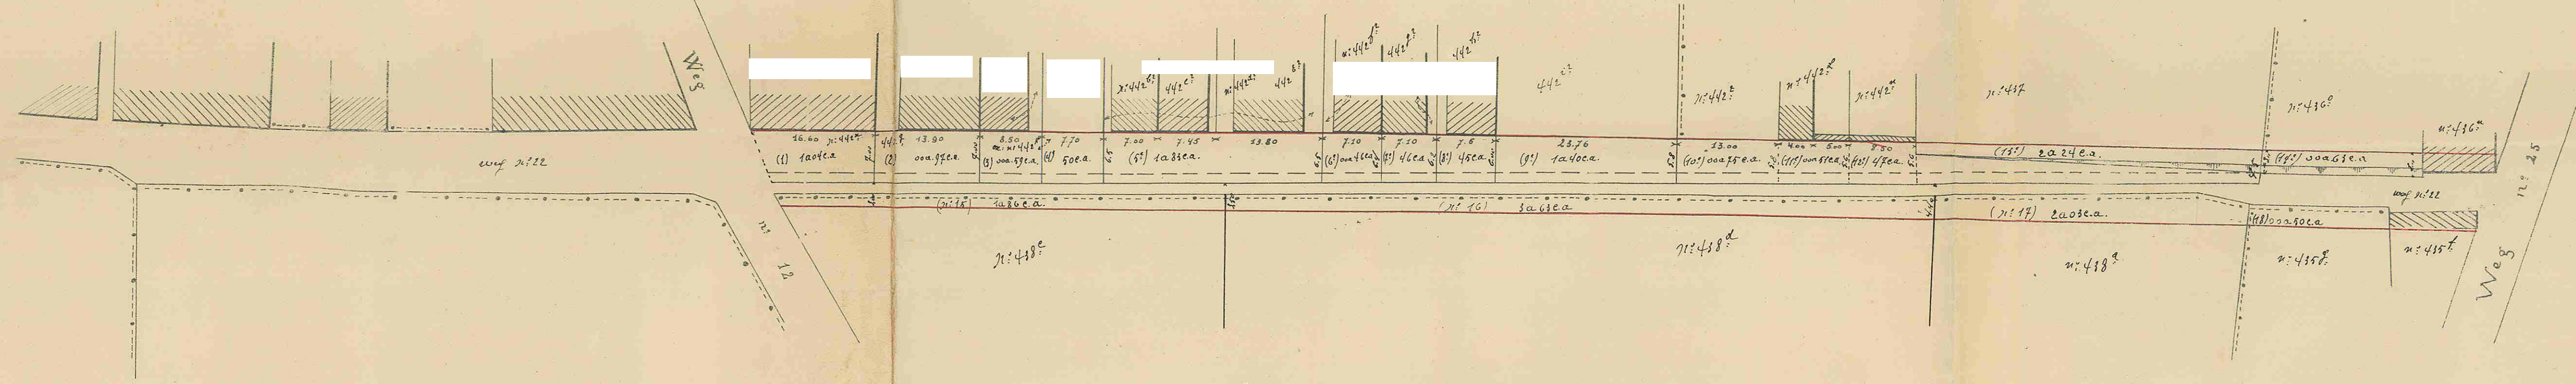

Gemeten en opgemaakt door den
ondergeteekende buurttwegkommissaris
Sint Bruiden, den 9 Januari 1930.

Spemische

Goedgekeurd in rilling van den gemeenteraad
van Tielm op. 29 April 1932

Be Burgemeester
J. Chenev

On berel
De Secretaris
Champer

