

Kantw. N^o7106/20845^b.

BIJLAGEN

PLANS

DE BESTENDIGE DEPUTATIE

VAN DEN PROVINCIALEN RAAD VAN LIMBURG,

Gezien de beraadslaging van den gemeenteraad van *Velm*

dd. *11 april 1899* een plan aannemende voor *de verbreding*
in de reetmaking de van het eerste deel van
ontworpen buurtwegen bevindt van den
staatsdierweg van S. Thoden naar Hannut
naar de spoorweginstatie van Velm, en voor de gedeelte
 Gezien het plan, der ligging;

Gezien het proces-verbaal van onderzoek *de commodo et incommodo*
 waaruit blijkt dat *er geene vlekken legen uit*
ontworpen zijn opgekomen;

Gezien het advies van den H. Arrondissements-Commissaris;

Gezien het verslag van den H. provincialen Opziener der buurt-
 wegen en waterloop, dd. *26 april 1899*, n^o *6775*, per

n^o 6776;

Gehoord het verslag van den H.
lid van ons College;

Slegers

Gezien de wet van den 20 Mei 1863 en artikel 76 der gemeen-
tewet;

BESLUIT:

De bovengemelde beraadslaging voor hetgeen betreft de aanneming
des plans goed te keuren, en den aankoop in der minne der tot
uitvoering van dit plan noodige gronden, toe te staan ~~onder de volgende~~
voorwaarden:

Het tegenwoordige zal door het schepencollege 's Zondags na
deszelfs ontvangst afgekondigd worden, en, ingevolge de schikkingen
der wet van den 20 Mei 1863, gedurende acht dagen aangeplakt
blijven.

Het bewijs der vervulling dezer formaliteit zal ons, na verloop
van den bepaalden tijd voor het beroep, overgelegd worden.

Afschrift des tegenwoordigen zal, ter uitvoering, aan den
H Arrondissements-Commissaris van *Hasselt-Maaseyk*
verzonden worden.

Dergelijk afschrift zal tot naricht aan den H. provincialen Opziener
der buurtwegen en waterloopen, te Hasselt, overgezonden worden.

In zitting, te Hasselt, den *28 april 1899.*

Waren tegenwoordig de HH. *Slegers Voorzitter, Ridder*
de Borman, Gielen, Willems en de Gueft,
leden en Roelants, provinciale Griffier.

De provinciale Griffier,


Roelants

De bestendige Deputatie,

[Handwritten signature]

De Verslaggever,

[Handwritten signature]

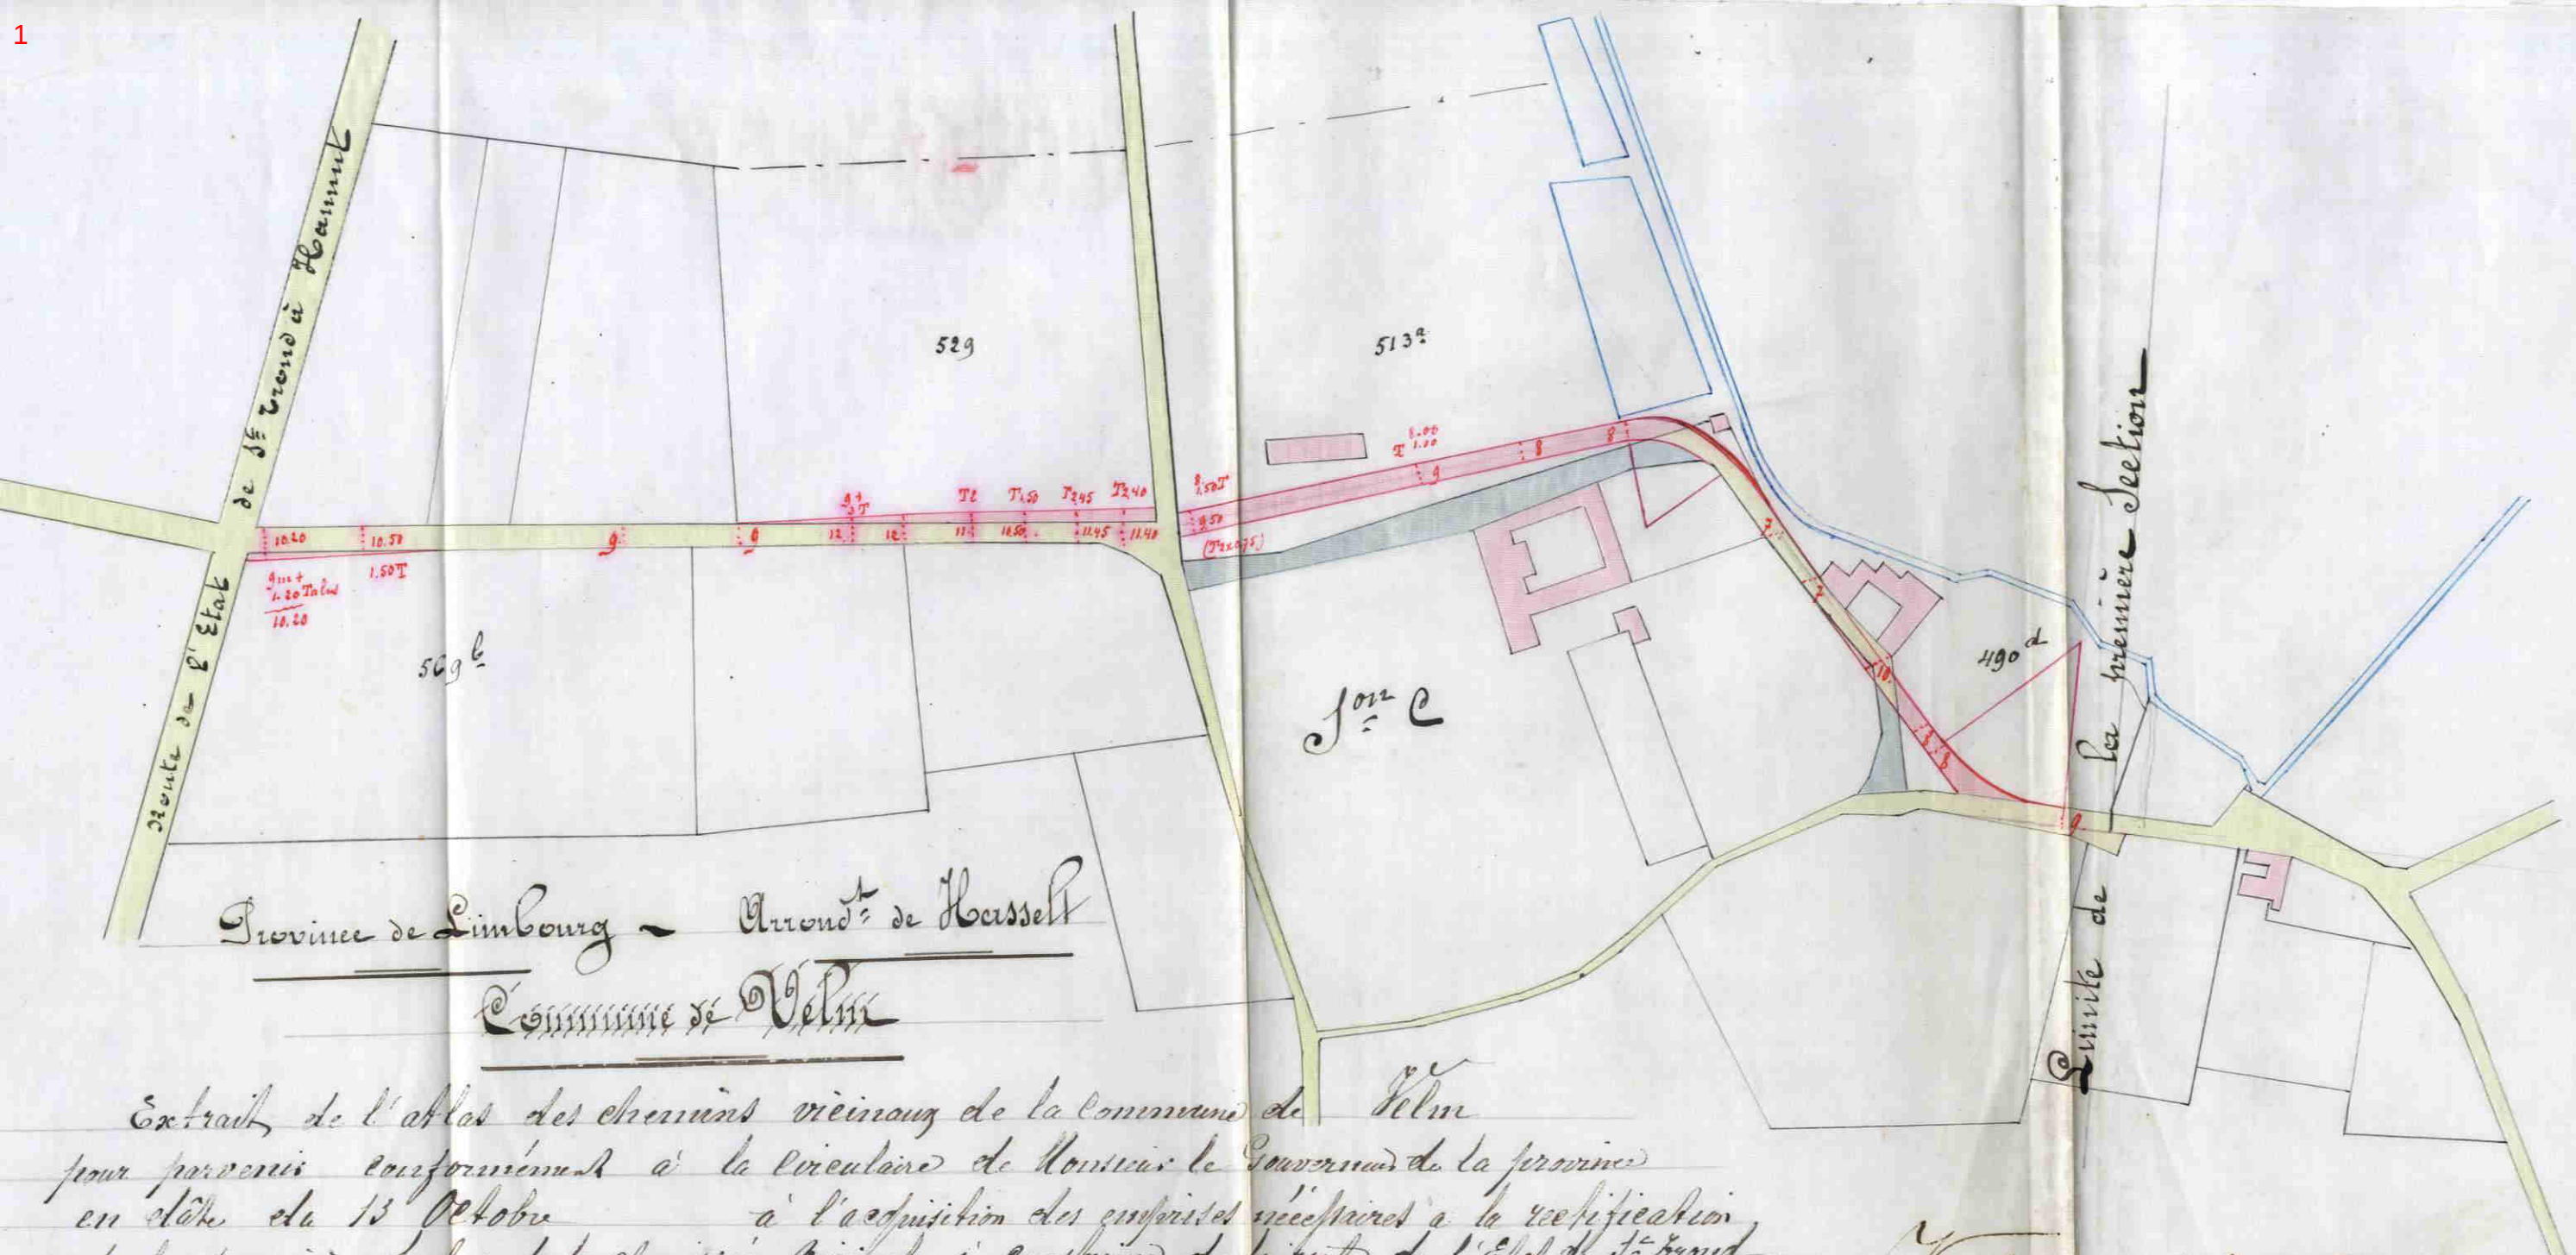

Province de Limbourg - Arrond. de Hasselt
Commune de Velin


Extrait de l'Atlas des chemins vicinaux de la Commune de Velin
pour parvenir conformément à la circulaire de Monsieur le Gouverneur de la province
en date du 13 Octobre à l'acquisition des emprises nécessaires à la rectification
de la première section de la chaussée vicinale à construire de la route de l'Etat de St. Brond
à Hammet à la Nation de Velin.

Fait par le Soussigné Commisnaire Voyer
A Velin le 30 Mars 1899
M. Mand

Approuvé par le Conseil Communal
de Velin en la séance du 11 avril 1899.
P. le Conseil
Le Secrétaire Comm. Le Bourgmestre-président
M. Chénais Ch. Petit

Gezins omgekeert te worden aan om
berent van heden n°. 20845.
Hasselt, den 28 April 1899
M. Balendijn Reputat.
De provincie de Griffier
M. de Raet

Schaal: 1/2500
0 15 30 60 90 120 Meters

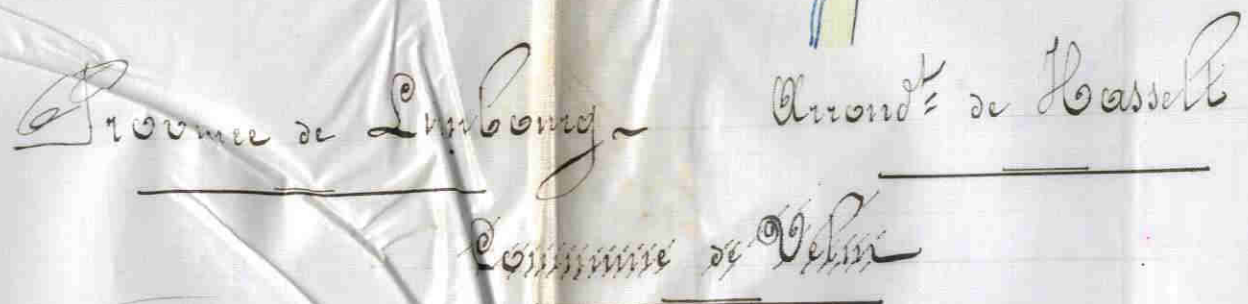

Extrait des plans cadastraux de la Commune de Selin
pour parvenir conformément à la Circulaire de Monsieur le Gouverneur de la province
en date du 13 Octobre 189 à l'acquisition des emprises nécessaires à
l'élargissement d'une partie des chemins N^{os} 12, 20 et 22 de l'Atlas des
Chemins vicinaux de la Commune

Presse par le Soussigné Commaudant Royal
A Telm le 30 Mars 1899

Lu et approuvé par le Conseil Communal
de Velin en la séance du 11 avril 1899.
P^r le Conseil:

Le Secrétaire Col^{le} Le Bourgeois-président
M. Chénard Ch. Ptey.

Gezien om gakecht te worden
our om beslecht over heiden, n. 20845^b

Hamlet, le 28 avril 1899.

Dr. Boilemberg, Reputat.

De provinciale Griffier

St. Roland

De verslaggever

Schaal: 1/2500

A scale bar with markings at 0, 15, 30, 60, 90, and 120 meters.