

20066-67

MINISTÈRE DE L'AGRICULTURE



MINISTERIE VAN LANDBOUW

4976.

ADMINISTRATION

DE LA

VOIRIE COMMUNALE

N° V.70113.

Prière de rappeler les indications ci-dessus dans
la réponse.

BEHEER

VAN

GEMEENTEWEGEN

N° V.70113.

Men gelieve in het antwoord bovenstaande
aanwijzingen te versmelden.

Bruxelles, le 192 .
Brussel den 192 .

A L B E R T,

Roi des Belges,

A tous, présents et à venir, SALUT.

Koning der Belgen,

Aan allen, tegenwoordigen en toekomstenden, HEIL.

Vu le recours introduit par
[redacted], et consorts, de
Veldwezelt contre un arrêté de la
Députation permanente du Conseil pro-
vincial de Limbourg, en date du 25
avril 1927 approuvant la délibération
du conseil communal de Veldwezelt en
date du 1 mars 1927 ayant pour objet
la suppression du sentier n°46 de
l'atlas de la commune susdite;

Vu les pièces de l'enquête admi-
nistrative à laquelle cette affaire
a été soumise;

Attendu que la suppression du
sentier ne présente aucun inconvé-
nient pour la circulation;

Vu la loi sur les chemins vici -
naux;

Vu l'avis de Monsieur le Gouver-
neur de la province de Limbourg;

Sur la proposition de Notre Mi-
nistre de l'Agriculture,

NOUS AVONS ARRETE ET ARRETONS:

Article 1er.—Le recours susmentionné
n'est pas accueilli..

Gezien het verhaal ingediend
door de [redacted], en
medestanders, van [redacted], tegen een
besluit der Bestendige Deputatie van
den Provincieraad van Limburg gedag-
teekend 25 April 1927, waarbij eene
beslissing van den gemeenteraad van
Veldwezelt, in dato 1 Maart 1927, wordt
goedgekeurd handelende over de
aanschaffing van het pad Nr 46 van den
atlas van voormelde gemeente;

Gezien de stukken van het bestuur-
lijk onderzoek waaraan deze zaak
werd onderworpen;

Aangezien de aanschaffing van het
pad geen bezwaar oplevert voor het
verkeer;

Gezien de wet op de buurtwegen;

Gezien het advies van der heer
Gouverneur der provincie Limburg;

Op voorstel van Onzen Minister
van Landbouw,

WIJ HEBBEN BESLOTEN EN WIJ BESLUITEN:

Artikel één.—Voormeld verhaal wordt
niet ingewilligd.

....

....

En conséquence la décision
de la Députation permanente de
la province de Limbourg du 25 avril
1927 approuvant la délibération
du conseil communal de Veldwezelt
relative à la suppression du sen-
tier n° 46 peut sortir ses effets.

Art.2..-Notre Ministre de l'Agricul-
ture est chargé de l'exécution du
présent arrêté.


Donné à Bruxelles, le 3 octobre 1927.

(S.)
(G.) ALBERT.

Par le Roi:
Le Ministre de l'Agriculture,

(S.)
(G.) H. BAELS.

Pour copie conforme:
Le Secrétaire Général,

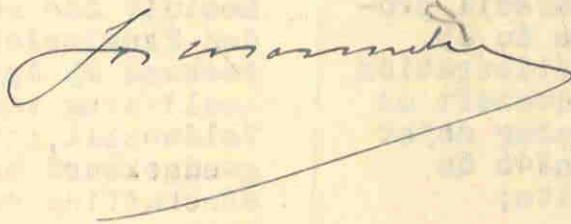

Dienvolgens zal het besluit
der Bestendige Deputatie van de pro-
vincie Limburg, in dato 25 April 1927,
tot goedkeuring van de beslissing van
den gemeenteraad van Veldwezelt be-
treffende de afschaffing van het pad
Nr 46, zijn uitwerkselen hebben.

Art.2..-Onze Minister van Landbouw
is belast met de uitvoering van dit
besluit.

Gegeven te Brussel, den 3 October 1927.

Van's Koningswege:
De Minister van Landbouw,

Voor eensluidend afschrift:
De Algemeene Secretaris,

27 APR 1927

Minuut

 $\frac{2}{4}$

Bijlagen

waarvan $\frac{2}{2}$ plan

3 AFSCHRIFTEN



De Bestendige Deputatie

VAN DEN PROVINCIALEN RAAD VAN LIMBURG

Gezien de beraadslagingen van den gemeenteraad van Beldwegelt
 dd 1 Maart 1924 ^{plan} ~~een plan~~ aannemende voor de afschaffing
van een gedeelte van de voetwegen, nr. 28 en 46 van
den atlas der buurtwegen;

Gezien het plan der ligging ;

Gezien het proces-verbaal van onderzoek *de commodo et incommodo*
 waaruit blijkt dat *tegen het ontwerp van afschaffing van een*
gedeelte van voetweg nr. 28 geen bezwaren
noch opmerkingen werden ingediend; anderen zijk tegen
de afschaffing van het gedeelte van voetweg nr. 46 om reden
dat dez weg voor hen en voor hunne kinderen, den kortste
kerk- en schoolweg is;

Gezien het advies van den Arrondissements-Commissaris ;

Gezien het verslag van den H. Hoofd-Ingenieur Bestuurder van den
 provinciales *technischen dienst*
 urbanisten en buurtwegdienst der provincie, dd. 4 April 1927, nr. 2561.

waaruit blijkt
~~waaraan wordt aangehaald~~ *dat het gedeelte van voetweg*
nr. 46 waarvan de afschaffing ontworpen is de eigendommen
der aanvragers doorsnijdt en dergel. aanhoudend be-
schadigt;

dat de klagers kerk en school kunnen bereiken langs
voetweg nr. 48 met een onbeduidender, omweg te
maken van slechts 25 meter;

dat voetweg nr. 48 daarom boven even goed begaan-
baar is als voetweg nr. 46 en dergel. breedte van
1 m. heeft;

dat bijgevolg het verzet der klagers niet als gegrond
kan worden aangenomen;

Gehoord het verslag van den H. *Hayen*
lid van het Collegie ;

Gezien de wet van den 10 April 1841 gewijzigd door die van den
20 Mei 1863 en artikel 76 der gemeentewet ;

BESLUIT :

De bovengemelde beraadslaging voor hetgeen betreft de aanneming des
plans goed te keuren, en den aankoop in der minne der tot uitvoering van dit
plan noodige gronden alsook den afstand der beschikbare gedeelten weg aan de
aangrenzende eigenaren gelijkvormig art. 29 der wet van 10 April 1841, toe
te staan.

Het tegenwoordig besluit zal door het schepencollegie 's Zondags na
deszelfs ontvangst afgekondigd worden, en ingevolge de schikkingen der wet
van den 20 Mei 1863, gedurende acht dagen aangeplakt blijven.

Het bewijs der vervulling dezer formaliteit zal ons, na verloop van den
bepaalden tijd voor het beroep bij den koning overgelegd worden.

Deze beroepen zullen desgevallend aan den Heer Gouverneur der
provincie moeten toekomen binnen de vijftien dagen die de aanplakking volgen.

Afschrift des tegenwoordigen zal, ter uitvoering aan den H. Arrondis-
bestuur sements-Commissaris van *Veluwe* verzonden worden.

Dergelijk afschrift zal tot naricht aan den H. Hoofd-Ingenieur Bertuurder
des provinciales, Lecheu Chen Dicus van den urbanisten en buurtweg dienst der provincie te Hasselt, overgezonden
worden.

In zitting te Hasselt, den *23 April* 192*7*

Waren tegenwoordig : de HH.

3 minuten
**Gouverneur Voorzitter Moors, Geelen, Palmers Hayen,
Gruyters en Spaas leden en Roelants Griffier der
Provincie**

De Griffier der provincie, .

De Bestendige Deputatie.

RB *W. J. W. W. W.*

Ge. W. J. W.

De Verslaggever

W. J. W.

Gemeente Veldwezelt

Uittreksel van den atlas der buurten
aanduidende het gedeelte AB van den buurtenweg
n^o 28 met een oppervlakte van 3^a 28^a hetwelk
de gemeente voornemens is af te staan aan
de aangrenzende eigenaars.

Groote-Plaunen, den 26 Feb 1922

De gezwooren landmeter wettig bevestigd in
deze hoedanigheid bij de rechtbank te Congers

J. De Keers

Gesien en goedgekeurd door den gemeenteraad
in zitting van 1 maart 1922

Bij Bevel
de secretaris

De Burgemeester
L. C. A. A. A.



Gemeente
27 APR 1922
De provinciale Griffier,
W. J. W. W.

Gesien om gehecht te worden aan ons besluit
van heden, n^o 7106-8136.

Hasselt, den 23 April 1924

De Bestendige Deputatie,


C. M. W. W.

De Verslaggever,

J. J. W. W.

Schaal: 1/2500

0 15 30 60 90 120
Meters

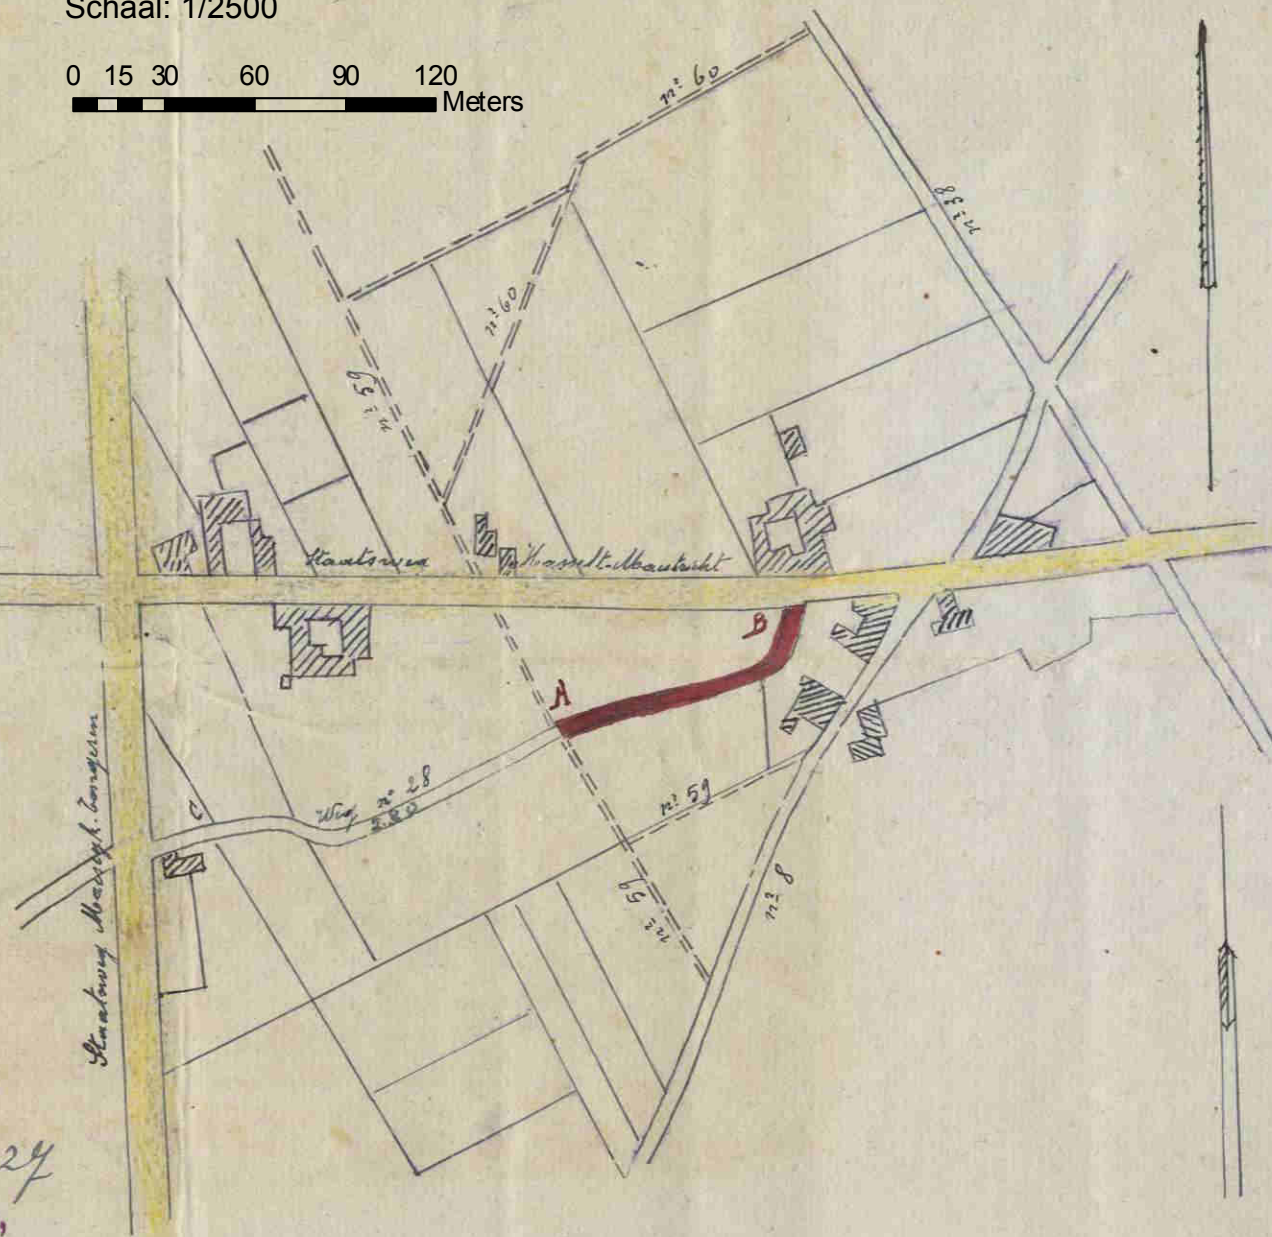

Gemeente Veldwezelt.

Schaal: 1/2500

0 15 30 60 90 120 Meters

Uittreksel van den atlas der
buurtwegen aaneuwendende in roode
tint een gedeelte van de voetweg
N:46 met eene oppervlakte van
120 vierkante meters, hetwelk de ge-
meente voornemens is af te staan
aan de aangrenzende eigenaars.

De quozoren landmeter wettig beëdigd
bij de rechtbank van 1^{ste} aanleg Tongeren.
Grootte Spannen 17 Dec. 1926.

H. D. Luyckx

Gezien en goedgekeurd in zitting van den
gemeenteraad Maart 1927.

Bij Bevel
De secretaris
[Signature]

De Burgemeester
[Signature]



3 minuten

Gezien om gehecht te worden aan ons besluit
van heden, n^o 706-8156

27 AVR 1927

Hasselt, den

25 April 1927

De provinciale Griffier,

De Bestendige Deputatie,

G. Van Schuerbeek

De Verslaggever,

[Signature]

