

Nr 7106. - 50710

1
—
1 BIJLAGEN
—
waarvan 1 plan
—

3 Afschriften.

MINUUT

De Bestendige Deputatie

VAN DEN PROVINCIALEN RAAD VAN LIMBURG.

Gezien de beraadslaging van den Gemeenteraad van
dd. 4 October 1933

Veldwezelt

waardoor een plan wordt

aangenomen voor de verbrediging en rechtmaking van
den buurtweg nr 15 van den atlas der buurt
wegen;

Gezien het ~~plan der ligging~~; overgelegd plan waarop de
nieuwe grenzen van voormelden buurtweg
bij middel van volle roode strepen zijn aan-
geduid;

Gezien het proces-verbaal van onderzoek de commodo et incommodo waaruit
blijkt dat tegen het onderhavig ontwerp geen be-
zwaar noch opmerking werd ingediend;

Gezien het verslag van den H^r Hoofdingenieur-Bestuurder van den Provincialen
Technischen Dienst, dd. 5 Januari 1934, nr 115;

5 minuten

Gehoord het verslag van den Heer *Hayen*,
Lid van het College ;

Gezien de wet van den 10 April 1841, gewijzigd door die van den 20 Mei 1863
en artikel 76 der Gemeentewet ;

BESLUIT :

De bovengemelde beraadslaging voor hetgeen betreft de aanneming des plans goed te keuren, en den aankoop in der minne der tot uitvoering van dit plan noodige gronden alsook den afstand der beschikbare gedeelten weg aan de aangrenzende eigenaars gelijkvormig art. 29 der wet van 10 April 1841, toe te staan.

Het tegenwoordig besluit zal door het Schepencollege 's Zondags na deszelfs ontvangst afgekondigd worden, en ingevolge de schikkingen der wet van den 20 Mei 1863, gedurende acht dagen aangeplakt blijven.

Het bewijs der vervulling dezer formaliteit zal ons, na afloop van den bepaalden tijd voor het beroep bij den Koning overgelegd worden.

Deze beroepen zullen desgevallend **aan den Heer Gouverneur der Provincie** moeten toekomen binnen de vijftien dagen die de aanplakking volgen.

Afschrift des tegenwoordigen zal, ter uitvoering, aan het Gemeentebestuur van *Veldwezelt* overgezonden worden.

Dergelijk afschrift zal tot naricht aan den H^r Hoofdingenieur-Bestuurder van den Provincialen Technischen Dienst te Hasselt, overgezonden worden.

In zitting te Hasselt, den *22 Januari* 1934.

Waren tegenwoordig : de Heeren :

Gouverneur, Voorzitter; Dr. Moors,
Hayen, Gruyters, Dr. Speas, Boes en Dr. Poelmans, Leden
en Roelants, Griffier der Provincie.

5 minuten
De Griffier der Provincie,

[Handwritten signature]

De Bestendige Deputatie,

[Handwritten signature]

De Verslaggever,

[Handwritten signature]

Provincie Limburg

Arrondissement Tongeren.

Gemeente Veldwezelt.

Ontwerp
voor de verbetering van den Landbouwweg n^o 15.

Innemingsplan.

Schaal: 2 m. p. m.

Schaal: 1/500

0 2.5 5 10 15 20
Meters


Gemeten en opgesteld door den ondergetekenden
Arrondissement Buurtweg Commissaris,
Hasselt, den 29 April 1933.

(ged.) H. Coemans

H. Coemans


Gezien en voorgesteld door den ondergetekenden
Hoofd-Ingénieur, Bestuurder der Buurtwegen.
Hasselt, den 16 Juni 1933


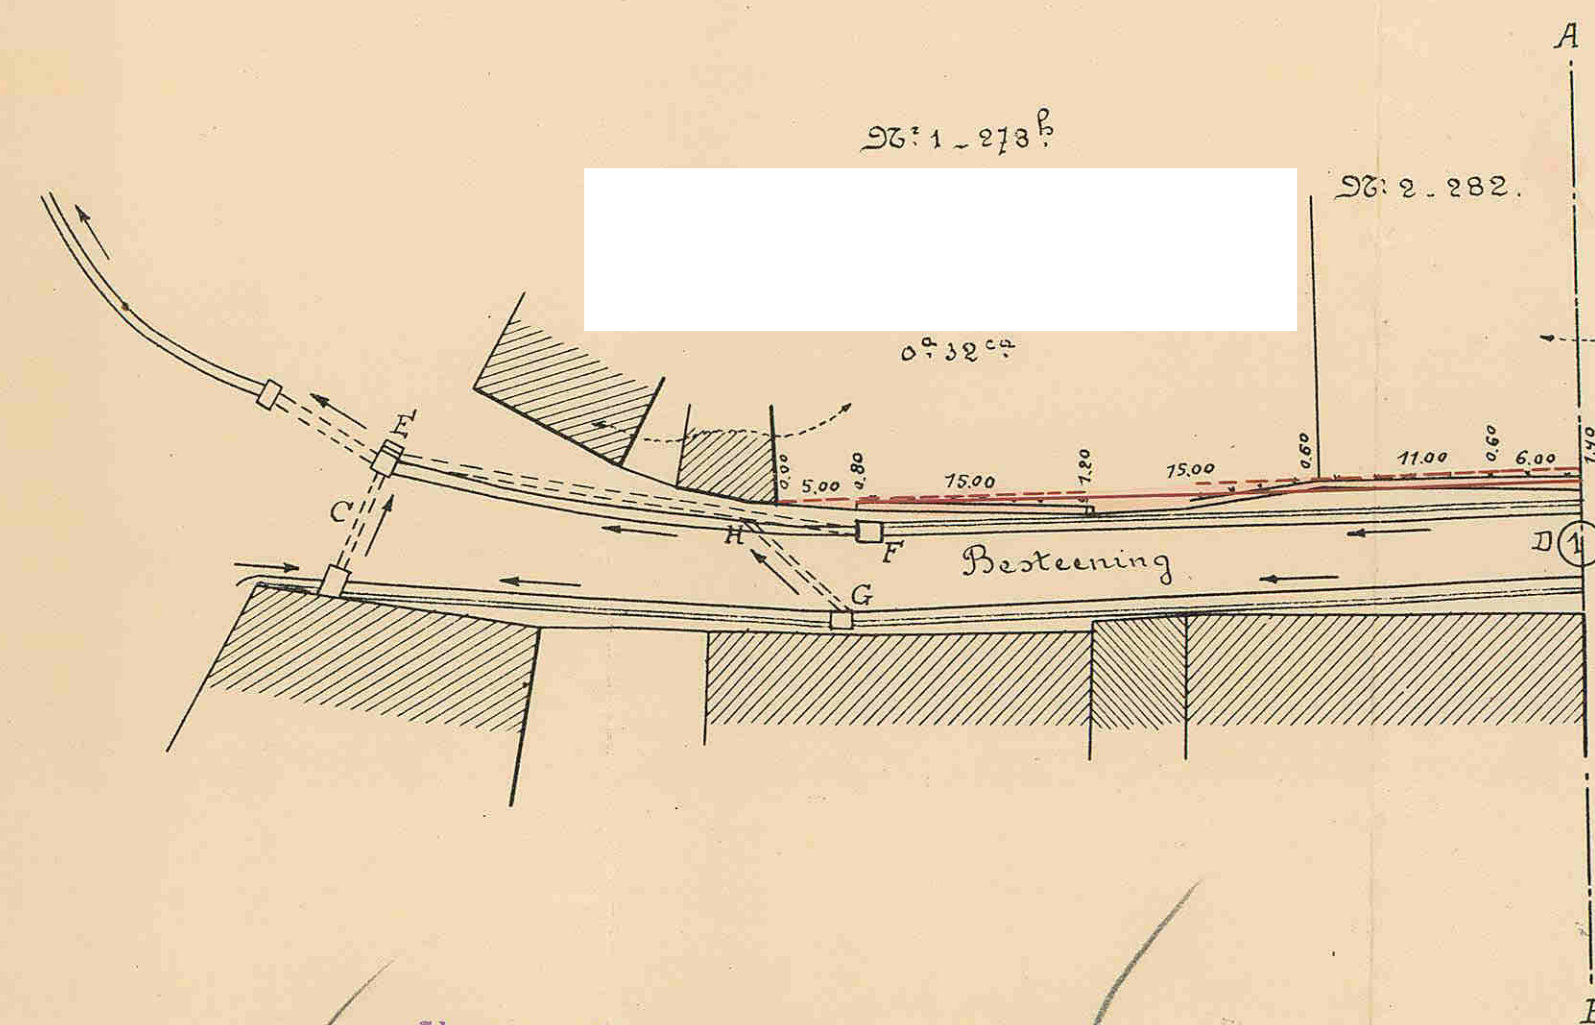

5 minuten
Hasselt, den 22 Januari 1934.
De Bestuurder, De Verslaggever,
De Grondwettelijke Griffier,

1933 JAN 24

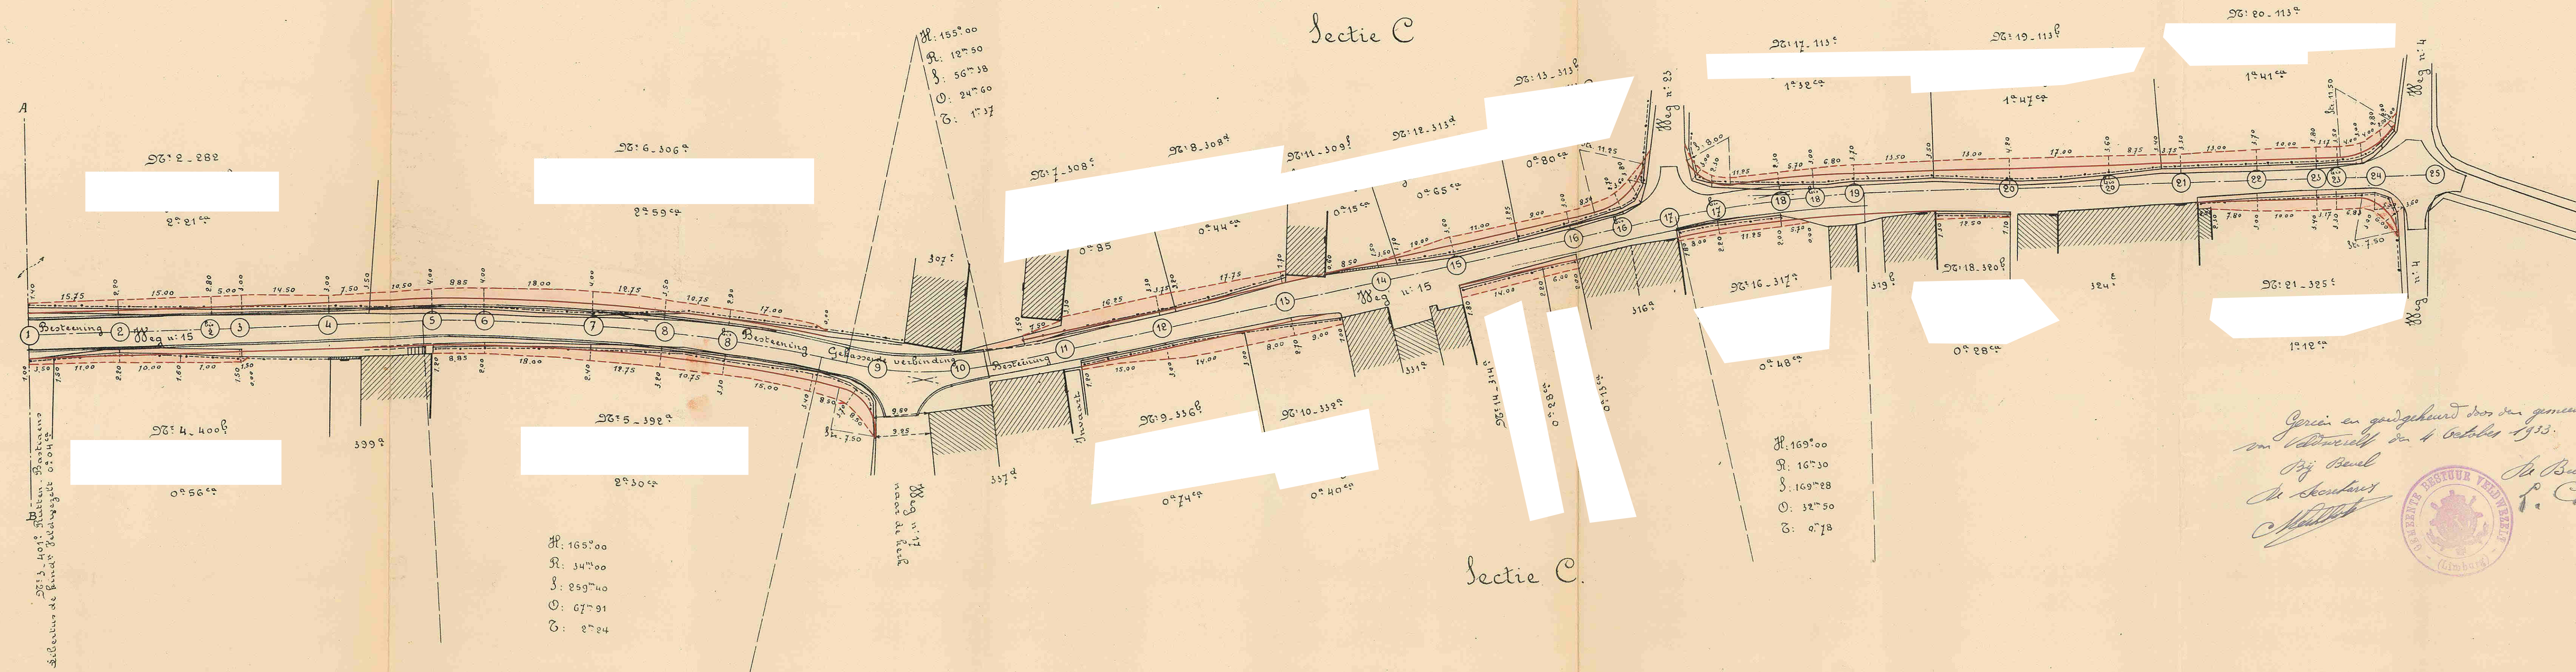

Gezien en goedgekeurd door den gemeenteraad
van Veldwezelt op 4 October 1933.
Bij Bevel
De Secretaris
De Burgemeester

