

Nr 7106/423

MINUUT

Bijlagen

waarvan $\frac{1}{1}$ plan3 Afschriften.

De Bestendige Deputatie

VAN DEN PROVINCIALEN RAAD VAN LIMBURG,

Gezien de beraadslaging van ~~den Gemeenteraad~~ van *het kantoncollege Veldwezelt*d.d. *18 Januari 1944*, waardoor een plan wordt aangenomen
voor *de afschaffing van den voetweg nr 50*
*van den Atlas der Buwctrengen;*Gezien het overgelegd plan, *waarop overeenvalde voetweg,*
waarvan de afschaffing ontworpen wordt,
bij middel van een roode lijn en de letters
*A. B. wordt aangeduid;*Gezien het proces-verbaal van onderzoek de *commodo et incommodo*, waaruit
blijkt dat *er tegen het onderhavig ontwerp geen*
bezwaren noch opmerkingen werden
*ingediend;*Gezien het verslag van den Hr Hoofdingenieur-Directeur van den Provincialen
Technischen Dienst, d.d. *1 Februari 1944, nr 523;**2 minuten*

2

Gezien de wet van den 10 April 1841, gewijzigd door die van den 20 Mei 1863 en artikel 76 der gemeentewet;

Gehoord het verslag van den Heer *Eenebels*, Lid van het College;

BESLUIT:

De bovengemelde beraadslaging voor hetgeen betreft de aanneming des plans goed te keuren, ~~en den aankoop in der minne der tot uitvoering van dit plan noodige gronden alsook den afstand der beschikbare gedeelten weg aan de aangrenzende eigenaars gelijkvormig art. 29 der wet van 10 April 1841, toe te staan.~~

~~Die aanwerving van bedoelde gronden geschiedt ten algemeenen nutte~~

Het tegenwoordig besluit zal door het Schepencollege 's Zondags na deszelfs ontvangst afgekondigd worden, en ingevolge de schikkingen der wet van den 20 Mei 1863, gedurende acht dagen aangeplakt blijven.

Het bewijs der vervulling dezer formaliteit zal ons, na afloop van den bepaalden tijd voor het beroep ~~bij den Koning~~ overgelegd worden.

Deze beroepen zullen desgevallend **aan den Heer Gouverneur der Provincie** moeten toekomen binnen de vijftien dagen die de aanplakking volgen.

Afschrift des tegenwoordigen zal, ter uitvoering, aan het Gemeentebestuur van *Veldwezelt* overgezonden worden.

Dergelijk afschrift zal tot nariet aan den H^r Hoofdingenieur-Directeur van den Provincialen Technischen Dienst te Hasselt, overgezonden worden.

In vergadering te Hasselt, den *15 Februari* 19*44*.

Waren tegenwoordig de Heeren:

Gouverneur a. i., Voorzitter; Dr. Van Roey.
Mter. Fransman, Luickela, Verbeuren, Leden,
en Van Bockryck, Griffier der Provincie.

De Griffier der Provincie,

De Bestendige Deputatie,

J. Lysens.

De Verslaggever,

17. FEB. 1944

2 minuten

St.

1/2

1/2

De Verslaggever

2

17 FEB 1944

Gezlen om gehecht te worden aan ons Besluit
van heden, n° 4106/423

Hasselt, den 15 Februari 1944

De Bestendige Deputatie,

De Griffier der Provincie,

De Verslaggever, Lysens.

2 minuten

8/3

Hasselt

[Handwritten signature]

Gemeente. Veldwezelt.


Uittreksel vanden atlas der buurtwegen, detail plan nr. 4, aanduidende in roode tint, het gedeelte AB vanden voetweg nr. 50, het welk de gemeente Voornamens is afte schaffen. Afte schaffen gedeelte: lang = 150 meters, breed = 1 meter.

Schaal: 1/2500.

Opgemaakt in drie dubbel door
den ondergeteekenden gezworen landmeter,
wettig in deze hoedanigheid beëdigd bij
de rechtbank van eersten aanleg te Hasselt.

Lianaken, den 16^{de} Januari 1944.

Alfred Hanot.

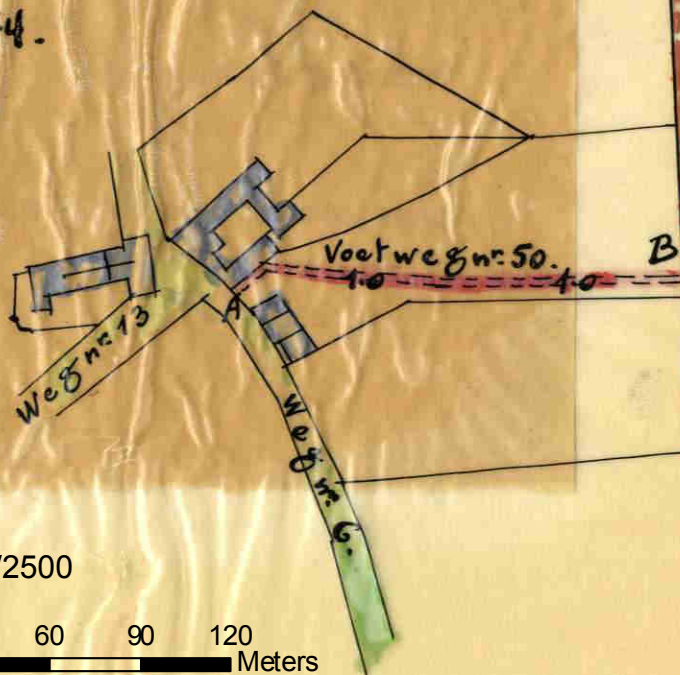

Schaal: 1/2500

0 15 30 60 90 120
Meters

Stort van het Albert. Kanaal.



MAKED DOOR DEN HOOFDINGENIEUR-TESTER

Jan. 1944