

N^o 7106

16397.

MINUUT.

 $\frac{2}{1}$ BIJLAGEN

waarvan / plan

De bestendige Deputatie

VAN DEN PROVINCIALEN RAAD VAN LIMBURG,

2 afschriften

Gezien de beraadslaging van den gemeenteraad van *Veulen*dd. *23 augustus 1912* een plan aannemende voor *de afschaffing van den velweg n. 15 van den dellen tot buurtwegen;*

Gezien het plan der ligging;

Gezien het proces-verbaal van onderzoek *de commodo et incommodo* waaruit blijkt dat *dit ontwerp aan geen verzet noch opmerking aanleiding heeft gegeven;*

Gezien het advies van den II. Arrondissements-Commissaris;

Gezien het verslag van den H. *Hoofdingenieur Barmann* ~~provincialen Opziener~~ der buurtwegen en waterloopen, dd. *11 oktober 1912*, n^o *47317*;

Gehoord het verslag van den H.
lid van ons College;

Gielen,

Gezien de wet van den 20 Mei 1863 en artikel 76 der gemeentewet;

BESLUIT :

De bovengemelde beraadslaging voor hetgeen betreft de aanneming
des plans goed te keuren, en den aankoop in der minne der tot
~~gelyk vormig art. 29 der wet van 10 april 1841~~ *afstand der afgescheiden gronden*
uitvoering van dit plan noodige gronden toe te staan onder de volgende
voorwaarden :

Het tegenwoordig besluit zal door het schepencollege 's Zondags
na deszelfs ontvangst afgekondigd worden, en, ingevolge de schikkingen
der wet van den 20 Mei 1863, gedurende acht dagen aangeplakt blijven.

Het bewijs der vervulling dezer formaliteit zal ons, na verloop van
den bepaalden tijd voor het beroep bij den Koning, overgelegd worden.

Deze beroepen zullen desgevallend aan den H. Gouverneur der
provincie moeten toekomen binnen de vijftien dagen die op de aanplak-
king volgen.

Afschrift des tegenwoordigen zal, ter uitvoering, aan den H. Arron-
dissements-Commissaris van *Tongeren* verzonden
worden.

Dergelijk afschrift zal tot nariicht aan den H. ~~provincialen Opziener~~ *Hoofdingenieur Batemans*
der buurtwegen en waterloopen, te Hasselt, overgezonden worden.

In zitting, te Hasselt, den *18 oktober* 19*12*

Waren tegenwoordig : de HH.

*Présents : Messieurs le Gouverneur, Président ;
Chevalier de Borman, Gielen, de Groot, Moors
Ante Van Hamont, Membres, et Roelants, Greffier
provincial.*

De provinciale Griffier.

W. Roelants



De bestendige Deputatie,

M. de Borman

De Verslaggever,

H. Gielen

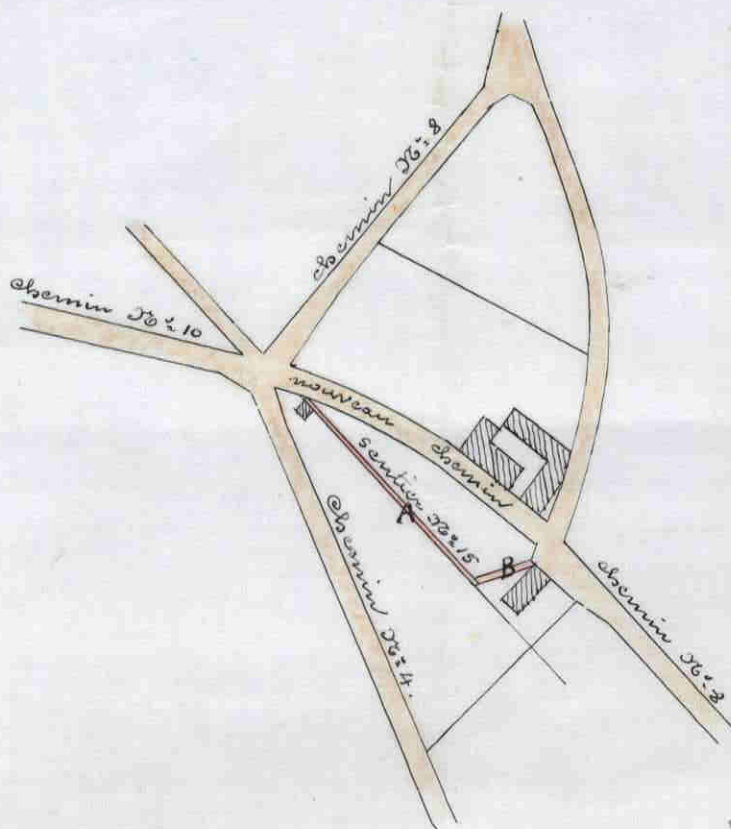

 Ch. Fichy


Plan de deux excédants du sentier 26:15 que la commune
 se propose de céder aux propriétaires riverains, savoir:
 L'excédant figure A à céder à [redacted] contient
 84 mètres carrés;
 et celui figure B à céder à [redacted] contient 40
 mètres carrés.

Dressé en triple expédition par le soussigné géomètre,

H. Jans

Vu et approuvé par le Conseil communal

Le secrétaire
 L. Haesen

Le ff. Bourgmestre
 J. Dullens

Schaal: 1/2500

0 15 30 60 90 120
 Meters