

N^r 7106- 10135^b -

MINUUT.

3 BIJLAGEN

4 waarvan / plan

De bestendige Deputatie

VAN DEN PROVINCIALEN RAAD VAN LIMBURG,

Gezien de beraadslaging van den gemeenteraad van *Keulen*
 dd. *1 Juni 1910* een plan aannemende voor *de verbreding*
en de rechte making van een gedeelte van
den buurtweg n^o 8;

Gezien het plan der ligging;

Gezien het proces-verbaal van onderzoek *de commodo et incommodo*

waaruit blijkt dat *dit ontwerp aan geen verzet*
noch opmerking aanleiding heeft
gegeven;

Gezien het advies van den H. Arrondissements-Commissaris;

Gezien het verslag van den H. *Hoofdingenieur Bestuurder*
~~provincialen Opziener~~ der buurt-
 wegen en waterloopen, dd. *23 Juni 1910*, n^r *30915*;

Gehoord het verslag van den H. *Gielen*
lid van ons College;

Gezien de wet van den 20 Mei 1863 en artikel 76 der gemeentewet;

BESLUIT :

De bovengemelde beraadslaging voor hetgeen betreft de aanneming des plans goed te keuren, en den aankoop in der minne der tot uitvoering van dit plan noodige gronden toe te staan ~~onder de volgende voorwaarden :~~

Het tegenwoordig besluit zal door het schepencollege 's Zondags na deszelfs ontvangst afgekondigd worden, en, ingevolge de schikkingen der wet van den 20 Mei 1863, gedurende acht dagen aangeplakt blijven.

Het bewijs der vervulling dezer formaliteit zal ons, na verloop van den bepaalden tijd voor het beroep bij den Koning, overgelegd worden.

Deze beroepen zullen desgevallend *aan den H. Gouverneur der provincie* moeten toekomen binnen de vijftien dagen die op de aanplakking volgen.

Afschrift des tegenwoordigen zal, ter uitvoering, aan den H. Arrondissements-Commissaris van *Tongeren* verzonden worden.

Dergelijk afschrift zal tot naricht aan den H. ~~provincialen Opziener~~ *Hoofd Ingeenieur Bestuurder* der buurtwegen en waterloopen, te Hasselt, overgezonden worden.

In zitting, te Hasselt, den *1^e Juli* 19*80*.

Waren tegenwoordig : de HH.

*Présents : Messieurs le Gouverneur, Président ;
Chevalier de Borman, Gielen, de Groot, Meers-Claer *Arbe*
~~ons van Van Ham~~ ont Membres, et Roslants, *Grafier*
provincial.*

De provinciale Griffier,

De bestendige Deputatie,

My.


de Raetant

de Raetant

De Verslaggever,

14. Eij

Plan terrier

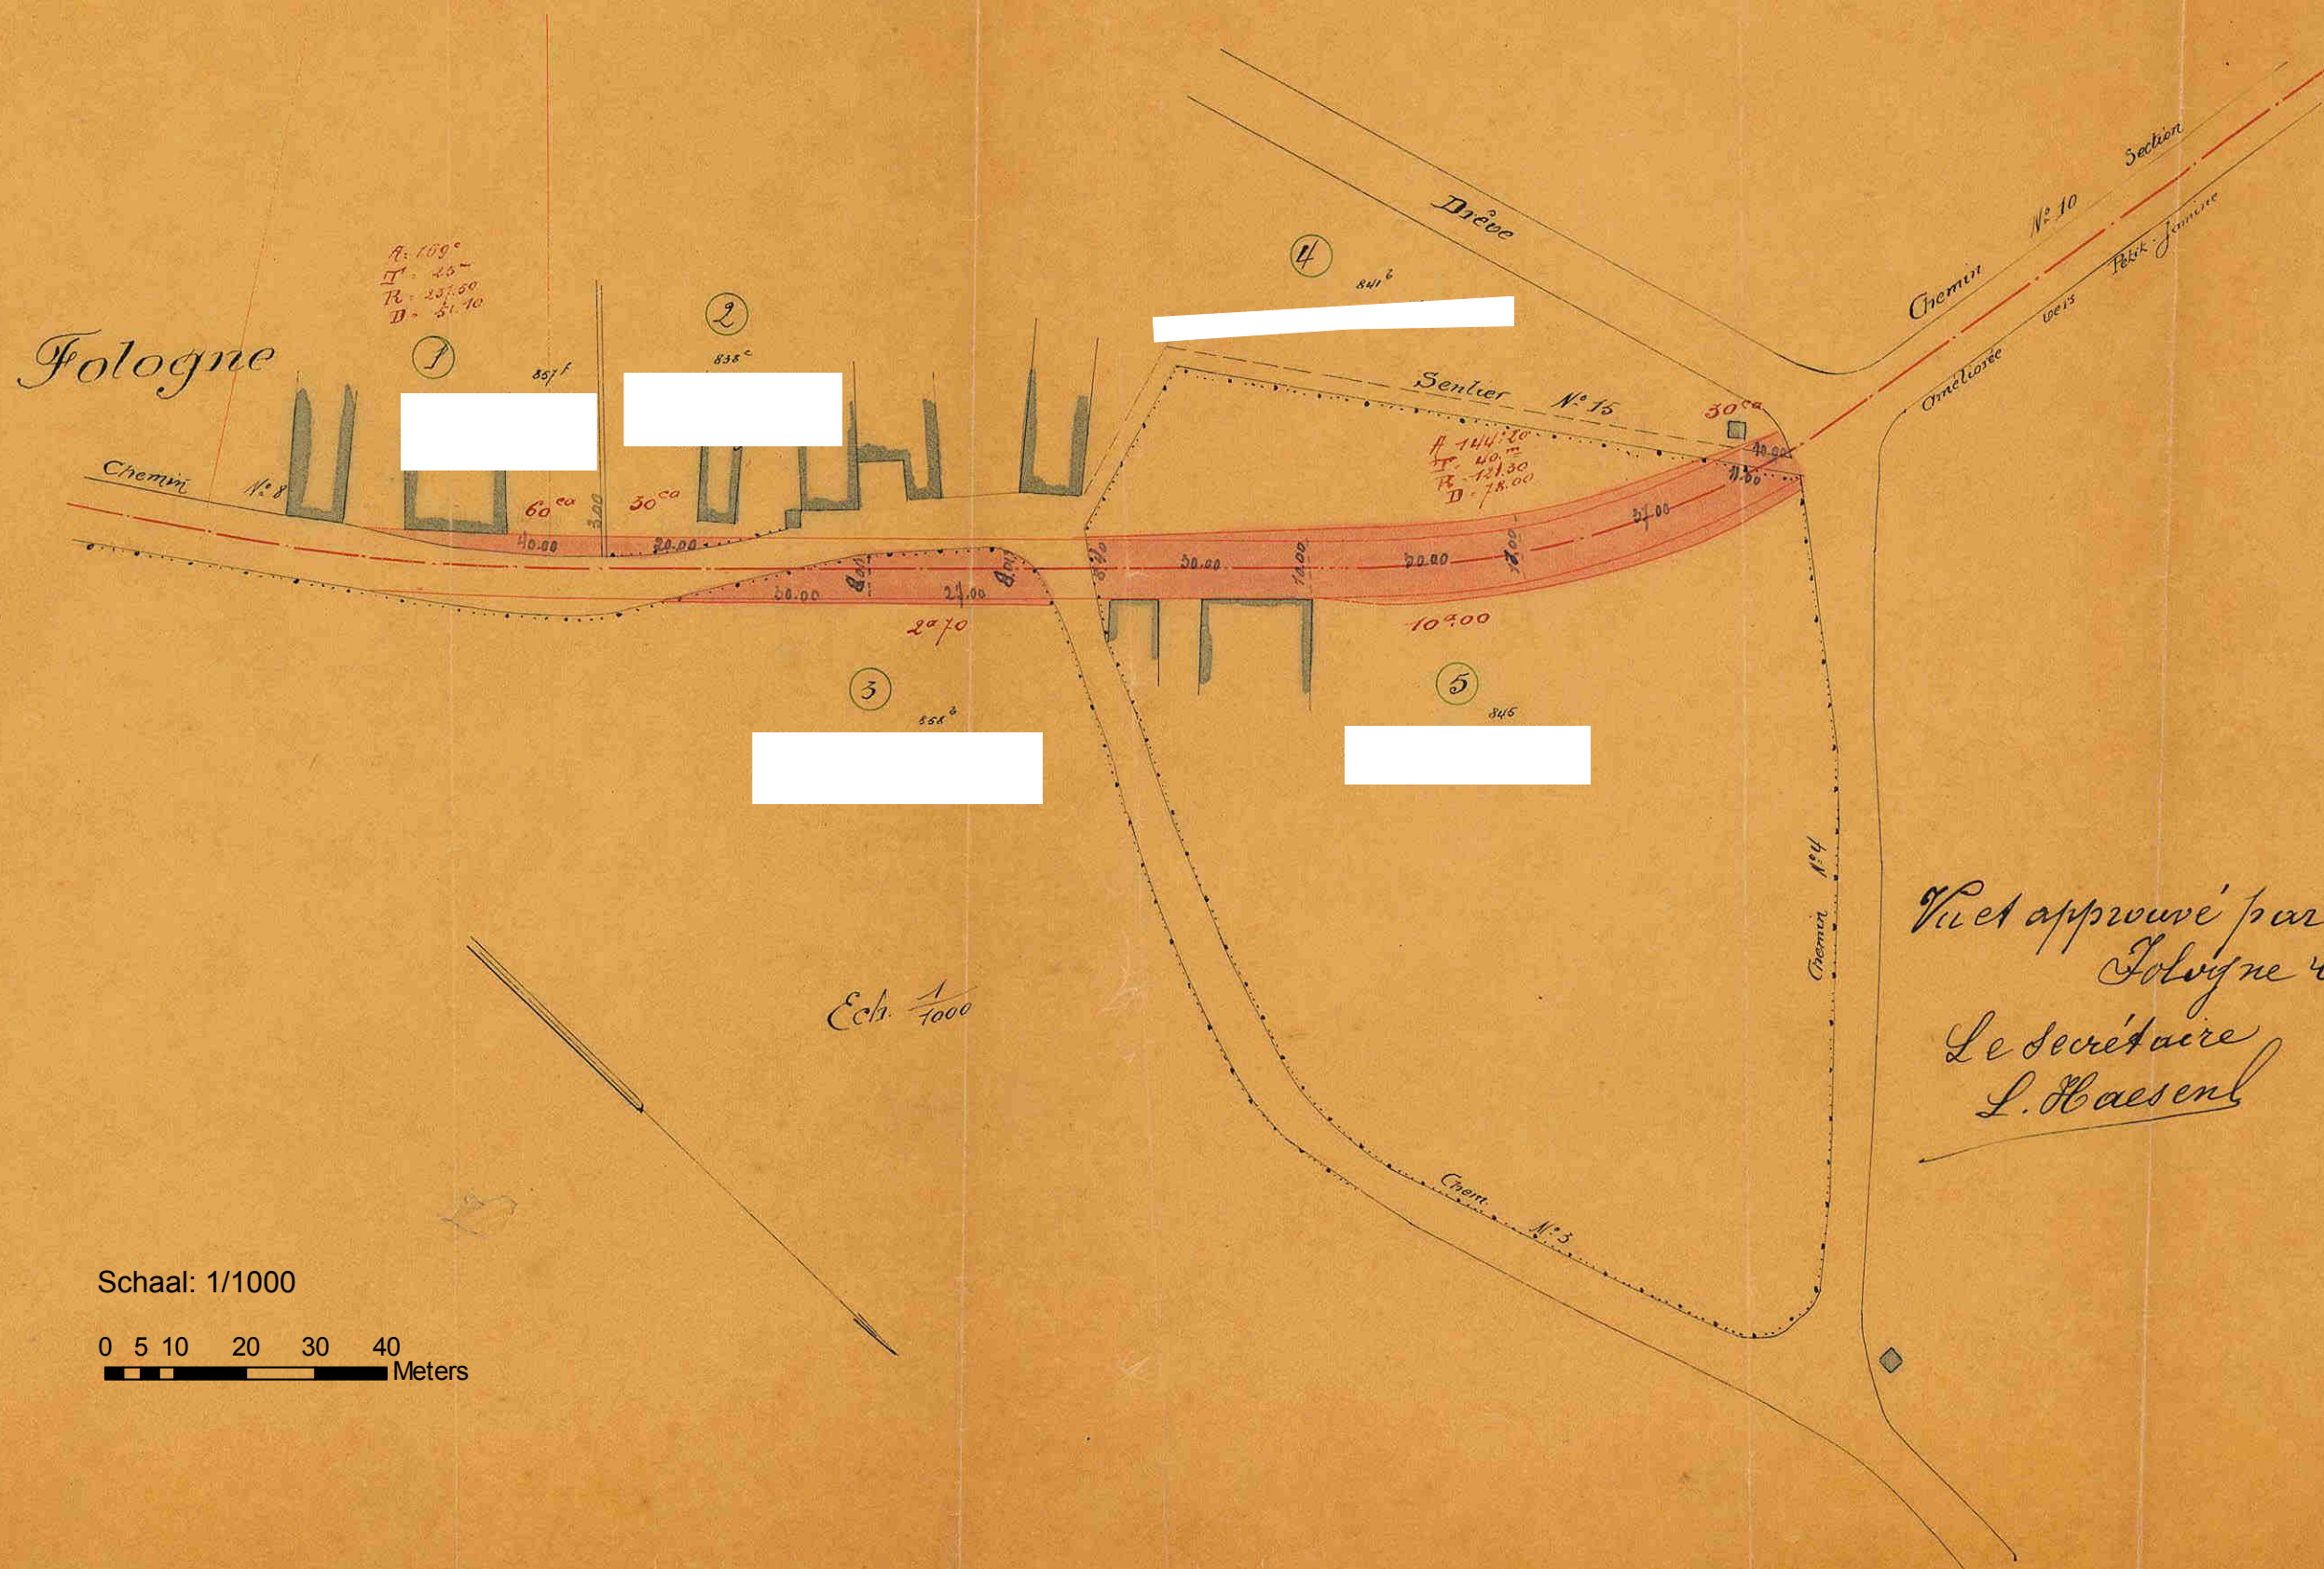

begin on geheet te worden aan on bestant van
ledag n: 706 - 10135 =

Heusden, den 1^{en} juli 1910.
De Benodigde Repertalier

provisisch Griffes,

On verslaggever

Vu et approuvé par le conseil Communal
Toligne le 1 juin 1910.

Le Secrétaire
L. Haesen

Le Bourg mestre

Ch: F. de Donna

Schaal: 1/1000