

N^r 7106 —48928^b

MINUUT.

BIJLAGEN

1/2 waarvan plan

De bestendige Deputatie

VAN DEN PROVINCIALEN RAAD VAN LIMBURG,

Gezien de beraadslaging van den gemeenteraad van *Kulen*
 dd. *9 fevrie 1907* een plan aannemende voor *het verbreden*
en het recht maken van een gedeelte
van den buurtweg n^o 5;

Gezien het plan der ligging;

Gezien het proces-verbaal van onderzoek *de commodo et incommodo*
 waaruit blijkt dat *dit ontwerp aan geene opmerking*
noch verzet aanleiding heeft gegeven;

Gezien het advies van den H. Arrondissements-Commissaris;

Gezien het verslag van den H. provincialen Opziener der buurt-
 wegen en waterloopen, dd. *25 fevrie 1907*, n^r *17271*;

Gehoord het verslag van den H. *Gielen*,
lid van ons College;

Gezien de wet van den 20 Mei 1863 en artikel 76 der gemeentewet;

BESLUIT :

De bovengemelde beraadslaging voor hetgeen betreft de aanneming des plans goed te keuren, en den aankoop in der minne der tot uitvoering van dit plan noodige gronden toe te staan ~~onder de volgende voorwaarden :~~

Het tegenwoordig besluit zal door het schepencollege 's Zondags na deszelfs ontvangst afgekondigd worden, en, ingevolge de schikkingen der wet van den 20 Mei 1863, gedurende acht dagen aangeplakt blijven.

Het bewijs der vervulling dezer formaliteit zal ons, na verloop van den bepaalden tijd voor het beroep bij den Koning, overgelegd worden.

Deze beroepen zullen desgevallend *aan den H. Gouverneur der provincie* moeten toekomen binnen de vijftien dagen die op de aanplaking volgen.

Afschrift des tegenwoordigen zal, ter uitvoering, aan den H. Arrondissements-Commissaris van *Pongeren* verzonden worden.

Dergelijk afschrift zal tot nariicht aan den H. provincialen Opziener der buurtwegen en waterloopen, te Hasselt, overgezonden worden.

In zitting, te Hasselt, den *8 maart* 190*7*.

Waren tegenwoordig: de HH.


Preken, de Creft en Moors liden Raeklaunz
provinciale Griffier.

De bestendige Deputatie,

De Verslaggever,

Schaal: 1/2500

0 15 30 60 90 120
Meters

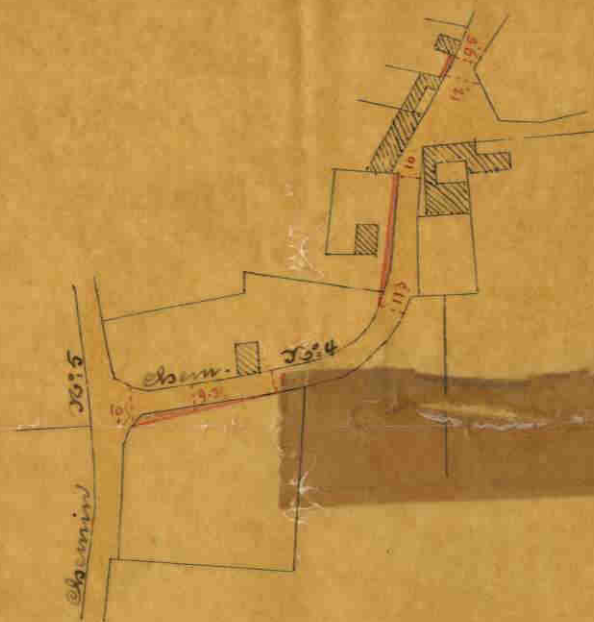

Commune de Fologne.

Plan du chemin 10:5, avec indication des
modifications à y apporter,
Dressé en triple expédition par le sous-
signé Commissaire-voyer,
Looz-la-Ville, le 31 janvier, 1907

A. Jans
2

Lu et approuvé par le
Conseil Communal
Fologne, le 9 février 1907

Par ordonnance
Le Secrétaire C^m L. Haesen
Le Maire J. Bourgmestre
Président J. Lismon

Gezien om geheest te worden aan ons besluit
van heden, 17006 - 489282.

Hamel, den 8 maart 1907
Om Biedendij Reputatie,

De provinciale Griffier
H. Roelofs
om ondergeven

A. Jans