

N^r 7106- 50073^b.

MINUUT.

4 BIJLAGEN

waarvan / plan

De bestendige Deputatie

VAN DEN PROVINCIALEN RAAD VAN LIMBURG,

Gezien de beraadslaging van den gemeenteraad van *Niermoll-Roodt*
 dd. *31 January 1907* een plan aannemende voor *de verbreding*
en de rechtmatiging van de beemtereg n^o 5
naa Winkershoven;

Gezien het plan der ligging;

Gezien het proces-verbaal van onderzoek *de commodo et incommodo*
 waaruit blijkt dat *dit ontwerp aan geen verzet*
noch opmerking aanleiding heeft
gegeven;

Gezien het advies van den H. Arrondissements-Commissaris;

Gezien het verslag van den H. provincialen Opziener der buurt-
 wegen en waterloopen, dd. *25 febr 1907*, n^r *17272;*

Gehoord het verslag van den H.
lid van ons College;

Gielen,

Gezien de wet van den 20 Mei 1863 en artikel 76 der gemeentewet;

BESLUIT :

De bovengemelde beraadslaging voor hetgeen betreft de aanneming des plans goed te keuren, en den aankoop in der minne der tot uitvoering van dit plan noodige gronden toe te staan ~~onder de volgende voorwaarden:~~

Het tegenwoordig besluit zal door het schepencollege 's Zondags na deszelfs ontvangst afgekondigd worden, en, ingevolge de schikkingen der wet van den 20 Mei 1863, gedurende acht dagen aangeplakt blijven.

Het bewijs der vervulling dezer formaliteit zal ons, na verloop van den bepaalden tijd voor het beroep bij den Koning, overgelegd worden.

Deze beroepen zullen desgevallend *aan den H. Gouverneur der provincie* moeten toekomen binnen de vijftien dagen die op de aanplaking volgen.

Afschrift des tegenwoordigen zal, ter uitvoering, aan den H. Arrondissements-Commissaris van *Fongereu* verzonden worden.

Dergelijk afschrift zal tot naricht aan den H. provincialen Opziener der buurtwegen en waterloopen, te Hasselt, overgezonden worden.

In zitting, te Hasselt, den *5 april* 1907.

Waren tegenwoordig: de HH.

*Phil de Borman Voorz.
Jules de Cruyff en Moors leden Raad
prov. griffier.*

De provinciale Griffier,

H. Raoulant

De bestendige Deputatie,


Borman

De Verslaggever,

H. Eick

Schaal: 1/2500

0 15 30 60 90 120 Meters

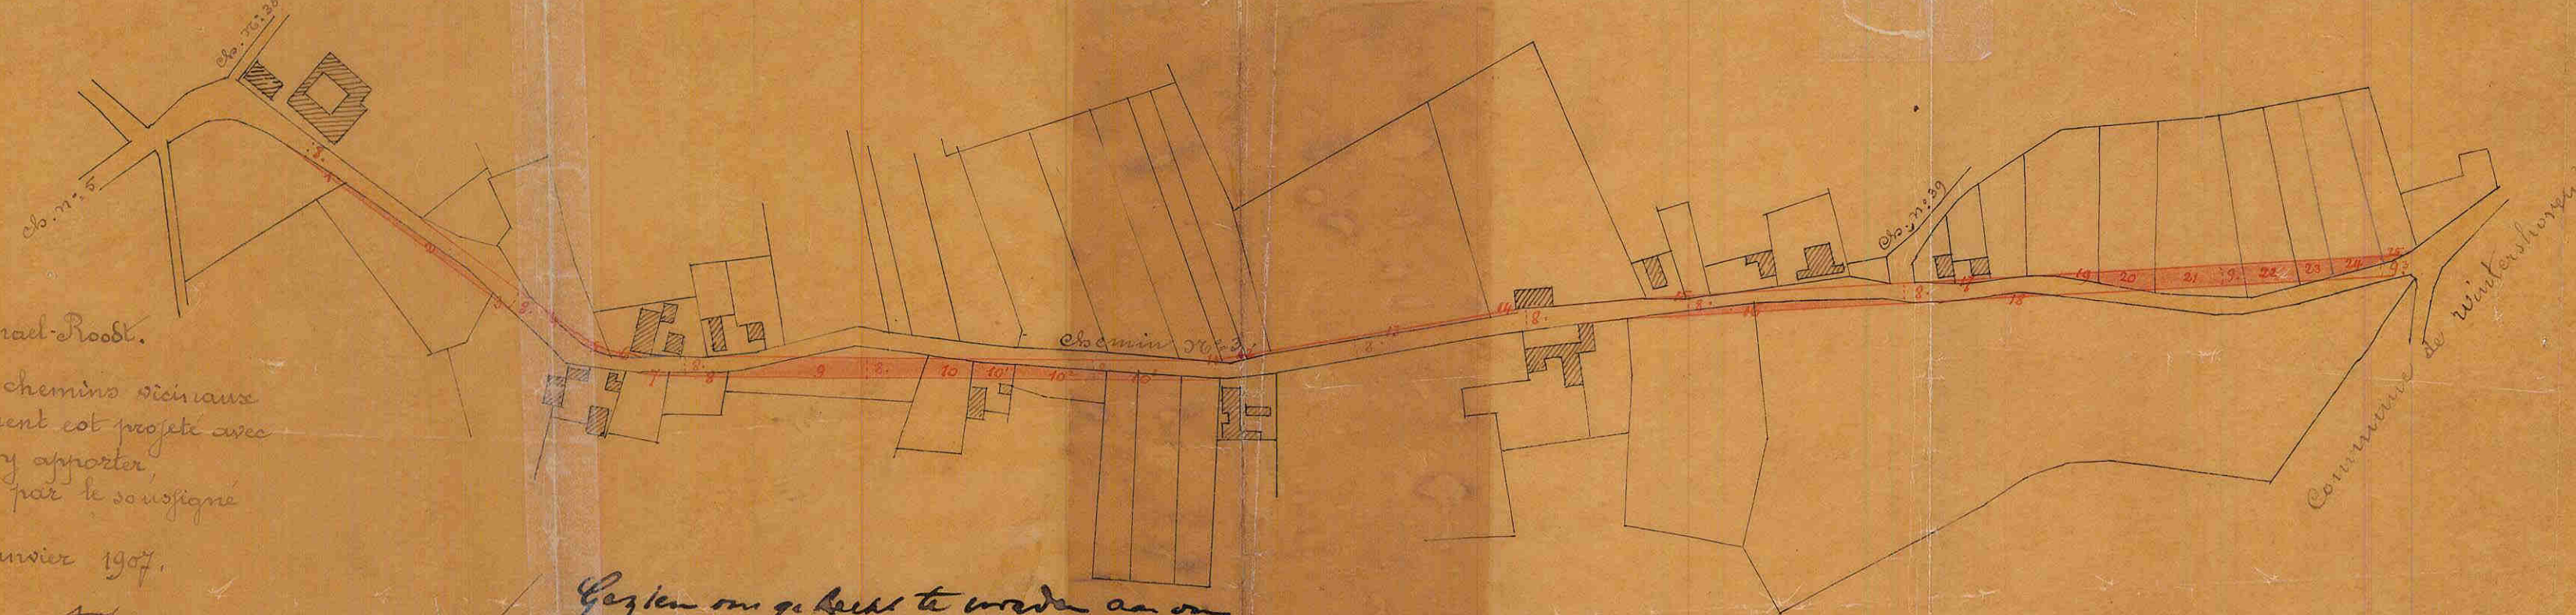

Commune de Vliemaal-Roodt.

Plan extrait de l'Atlas des chemins vicinaux
du chemin No. 3 dont le redressement est projeté avec
indication des modifications à y apporter.
Dressé en triple expédition par le sousigné
Commissaire-Voyer.

Boz-la-Ville, le 15 janvier 1907.

[Signature]
23

Gefaan en goedgekeurd om aan onze bevestiging
van heden gemaakt te worden,
Vliemaal-Roodt, den 31 January 1907.
Op bevel, de Secretaris, De Burgemeester Voorzitter,
[Signature] *[Signature]*
A. Vlijms

Gefaan om gekeurd te worden aan ons
bevel van heden n. 7106-500786.
Harell, den 5 april 1907.

De provinciale Griffier,
[Signature]
De verlaggere,
M. Eick