

Provinciebestuur van Limburg
3de Directie - Infrastructuur, Ruimtelijke Ordening en Leefmilieu
Sectie 3.1.2. - Wegen, Waterlopen, Industrie en Economie
Kenmerk : 023.01.20/3743
Dossier : 841.1/730.40.01.



*DE BESTENDIGE DEPUTATIE
VAN DE PROVINCIERAAD VAN LIMBURG*

Gelet op het besluit van de gemeenteraad van Kortesseem dd. 06.06.1991. houdende het voorstel tot afschaffing van een gedeelte van voetweg nr.139, aangeduid op het uittreksel uit de atlas der buurtwegen in rode kleur over perceel 352e en gele kleur langsheen de percelen 425a en 428a;

Gelet op de wet van 10 april 1841 over de buurtwegen, inzonderheid artikel 28;

Overwegende dat tijdens het openbaar onderzoek geen bezwaren of opmerkingen werden ingediend;

Gelet op het onderzoek door de afdeling 3.5 - Technische Wegendienst;

Gelet op de voorgelegde plannen:

- het uittreksel uit de atlas der buurtwegen;
- het kadasterplan;
- het liggingsplan.

Gehoord het verslag van **NEVEN**, lid van het College;

B E S L U I T :

Artikel 1. - Het gedeelte van voetweg nr. 139, aangeduid op het uittreksel uit de atlas der buurtwegen in rode kleur over perceel 352e en in gele kleur langsheen de percelen 425a en 428a, IS AFGESCHAFT EN ONTTROKKEN AAN HET OPENBAAR DOMEIN.

Artikel 2. - Overeenkomstig artikel 29 van de wet van 10 april 1841 over de buurtwegen kan de gemeenteraad, na schatting door een deskundige, beslissen tot verkoop van de aan het openbaar domein onttrokken gronden, of tot het vorderen, vanwege de eigenaars van de gronden, van de meerwaarde die voor hen ontstaat ten gevolge van deze afschaffing en onttrekking aan het openbaar domein.



Artikel 3. - Overeenkomstig artikel 28, derde lid van de bovenvermelde wet over de buurtwegen is het College van Burgemeester en Schepenen belast met de bekendmaking van dit besluit.

De gemeente en de belanghebbende derden kunnen, binnen 15 dagen te rekenen vanaf de eerste dag van de bekendmaking, een beroep instellen tegen dit besluit. Het beroep moet worden gericht aan de Gouverneur van de provincie Limburg, die het beroepschrift en het volledig dossier voor verder gevolg zal doorzenden aan de gemeenschapsminister van Ruimtelijke Ordening en Huisvesting, Jozef II-straat 30 te 1040 Brussel.

Door het indienen van een beroep wordt onderhavige beslissing opgeschort.

Artikel 4. - Het kadasterplan, het uittreksel uit de atlas van de buurtwegen en het opmetingsplan worden als een integrerend deel gehecht aan dit besluit.

Artikel 5. - Dit besluit wordt ter kennisneming gestuurd aan het College van Burgemeester en Schepenen van de gemeente Kortesseem.

AANWEZIG : Gouverneur, Voorzitter; Mannaerts, Mevrouw
Houben-Bertrand, Martin, Swennen, Neven,
Stevaert, Leden en Martens, Provinciegriffier.

Hasselt,

26 SEP. 1991

De Verslaggever,

De Provinciegriffier,

De Gouverneur-Voorzitter,

Nota : 1

Minuut : 5

Afschriften : 3 (besluiten)

3 (Blauwer)

- 4 - 10 - 1991

PROVINCIEBESTUUR VAN LIMBURG
III^e DIRECTIE - Afdeling 3.1-2.

Gezien om gehecht te worden aan ons besluit van
heden, kenmerk : 023.01.29/3743
dossier : 841.1/730.40.01
Hasselt,

26 SEP. 1991

Namens de Eerw. Deputatie
De Provinciegriffier, De Gouverneur-Voorzitter,
De Verslaggever,


reer gte.

efman

- 4 -10- 1991

A scale bar with markings at 0, 15, 30, 60, 90, and 120 meters. The bar is black with white markings and the word "Meters" is written at the end.

KORTESSEM 4^e AFD
VLIERMAL
SECTIE F

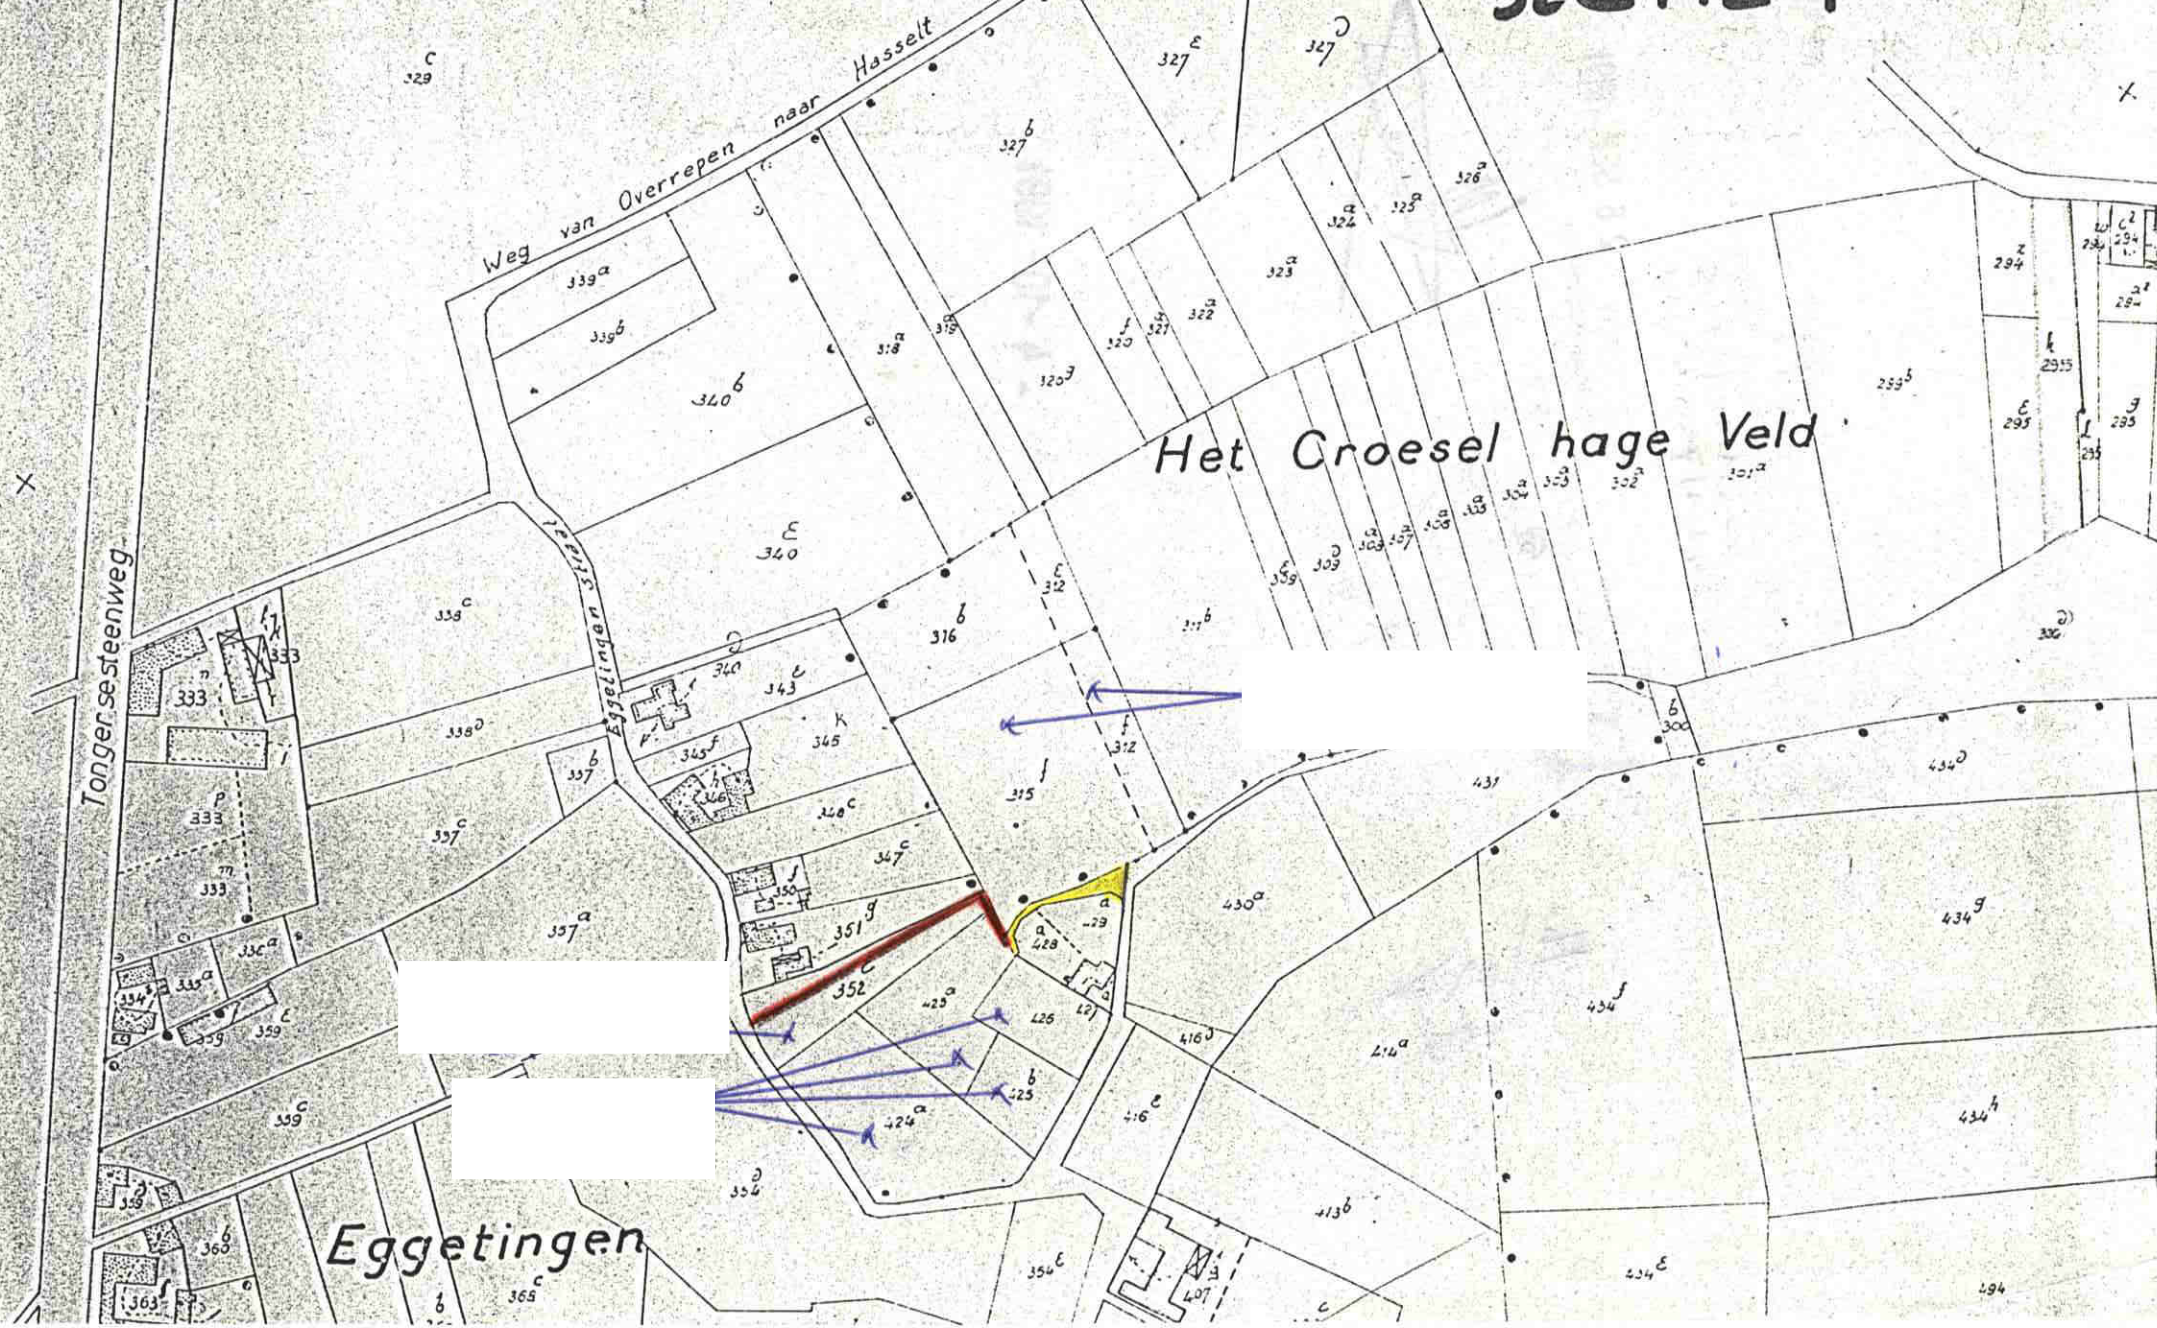

PLAN N° 12.

PLAN N° 10.

Schaal: 1/2500

0 15 30 60 90 120
Meters

PLAN N° 13.

Le plan est construit à l'échelle de 1 sur le papier pour 2500 sur le terrain.

A

VLIERMAAL

Sectie F, Nr 312 b, 312 c, 312 d, 314 b, 315 E, 316 a

"HET CROESEL HAGE VELD"

F 340 a

F 318 a

F 319 a

LOT II

F, 312 b, 312 c, 312 d, 314 b, 316 a
deel

30a60 ca

F 345 E

F 346 i

16,4

LOT I

F 315 E en 312 b, 312 c, 312 d, 314 b, 316 a
deel

53a60 ca

F 348 c

F 311 b

F 347 c

F 352 d

F 425 a

NOTA: TOTALE OPPERVLAKTE volgens
KADASTER / : 84a50
METING : 84a20

Weg

Juist verklaard,
VLIERMAAL: 14/3/1964
De landmeter-expert
A. DUTOIS

SCHAAL: 1/500

Schaal: 1/500

0 2,5 5 10 15 20
Meters

AKTE 23. maart 64