



Provincie Limburg

3de Directie-Afdeling 5

Technische Aangelegenheden

28-08-1990, (5 afschriften maken a.u.b.)

2 fte
2 PTWD
Adomin

Minuut

AFSCHAFFING VAN BUURTWEGEN

0001-80-85

DE BESTENDIGE DEPUTATIE VAN DE PROVINCIERAAD VAN LIMBURG

Kenmerk: 023.01.20/6329

Dossier: 861.1730.40.01.

Datum:

Bijlagen:


dd. 11.06.1990, waarbij voorgesteld wordt over te gaan tot de afschaffing van

en herlegging van voetweg n° 133 gelegen Kersendaelstraat
aangeduid in oranje kleur op de aan onderhavig besluit gehechte plannen;

Gelet op de toepasselijke reglementering, nl. de Wet van 10 april 1841 over de buurtwegen, inzonderheid op artikel 28;

Gelet op het Proces-Verbaal van sluiting van het openbaar onderzoek «de commodo et incommodo», waaruit blijkt dat 1 bezwaar of opmerking werd(en) ingediend ~~(1)~~

door

13 k 3724 Kortenberg bij brief van 1/6/1990

Overwegende dat dit bezwaar geen betrekking heeft op de herlegging
maar wel op de verkoop van het perceel 690^w door de gemeente aangekondigd

Overwegende dat de bezwaren werden weerlegd in bovengenoemd gemeenteraadsbesluit; (1)

Gelet op het gunstig advies van de Hoofdingenieur-Directeur van de Provinciale Technische Wegendienst, dd. 31.07.1990, nr. 077-0/3267;

Gehoord het verslag van Onnauwke, Lid van ons College;

BESLUIT:

Artikel 1. - De voetweg n° 133 gelegen Kersendaelstraat,
aangeduid in oranje kleur op de aan onderhavig besluit gehechte plannen IS ~~ZIJN~~ (1)

AFGESCHAFT EN ONTTROKKEN AAN HET OPENBAAR DOMEIN. en wordt herlegd
zoals aangekondigd in blauwe kleur op bovengenoemde plannen.
Overeenkomstig artikel 29 van bovengenoemde Wet over de buurtwegen kan de gemeenteraad, na schatting door een deskundige, beslissing tot verkoop van de aan het openbaar domein onttrokken gronden, of tot het vorderen, vanwege de eigenaars van de gronden, van de meerwaarde die voor hen ontstaat tengevolge van deze afschaffing en onttrekking aan het openbaar domein.

Artikel 2. - Het College van Burgemeester en Schepenen is belast met de bekendmaking van onderhavig besluit overeenkomstig de bepalingen van artikel 28, derde lid, van bovengenoemde Wet van 10.04.1841.

De Gemeente en de belanghebbende derden kunnen, binnen de 15 dagen te rekenen vanaf de eerste dag van de bekendmaking, beroep instellen tegen onderhavig besluit. Het beroep moet worden gericht aan de Gouverneur van de Provincie Limburg, die het beroepschrift en het volledig dossier voor verder gevolg zal doorzenden aan de Gemeenschapsminister voor Ruimtelijke Ordening, ~~De Meeussquare 35~~, te 1040 Brussel.

Door het indienen van beroep wordt onderhavige beslissing opgeschorst.

Artikel 3. - Onderhavig besluit zal voor verder gevolg worden gezonden:

- aan het College van Burgemeester en Schepenen van de belanghebbende gemeente;
- aan de Hoofdingenieur-Directeur van de Provinciale Technische Wegendienst.

Hasselt,

23-08-1990

Aanwezig:

Gouverneur, Voorzitter; Mannaerts, Mevrouw
Houben-Bertrand, Martin, ~~Swennen~~, Neven,
Stevaert, Leden en Martens, Provinciegriffier.

Namens de Bestendige Deputatie:

(7 minuten)

De Griffier der Provincie,

De Gouverneur-Voorzitter,

(5)
De Verslaggever,

PROVINCIEBESTUUR VAN LIMBURG
III^e DIRECTIE - 1^e Afdeling

Gezien om gehecht te worden aan ons besluit van
heden, kenmerk : 023.01.2016329
dossier : 841.1/730.40.01.

Hasselt,



23-08-1990

Namens de Bepaalde Deputatie

De Provinciegriffier (S) De Gouverneur-Voorzitter,
De Vlaamse Provincie

1 exp. Ole
1 exp. P. W. D.


7 Min.

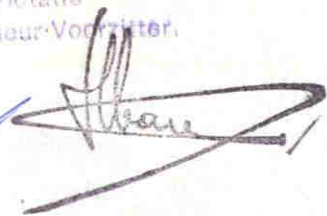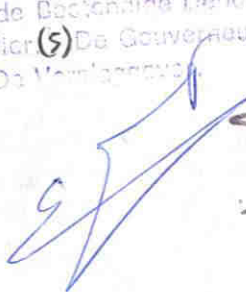

28-08-1990


PLAN Nr 8

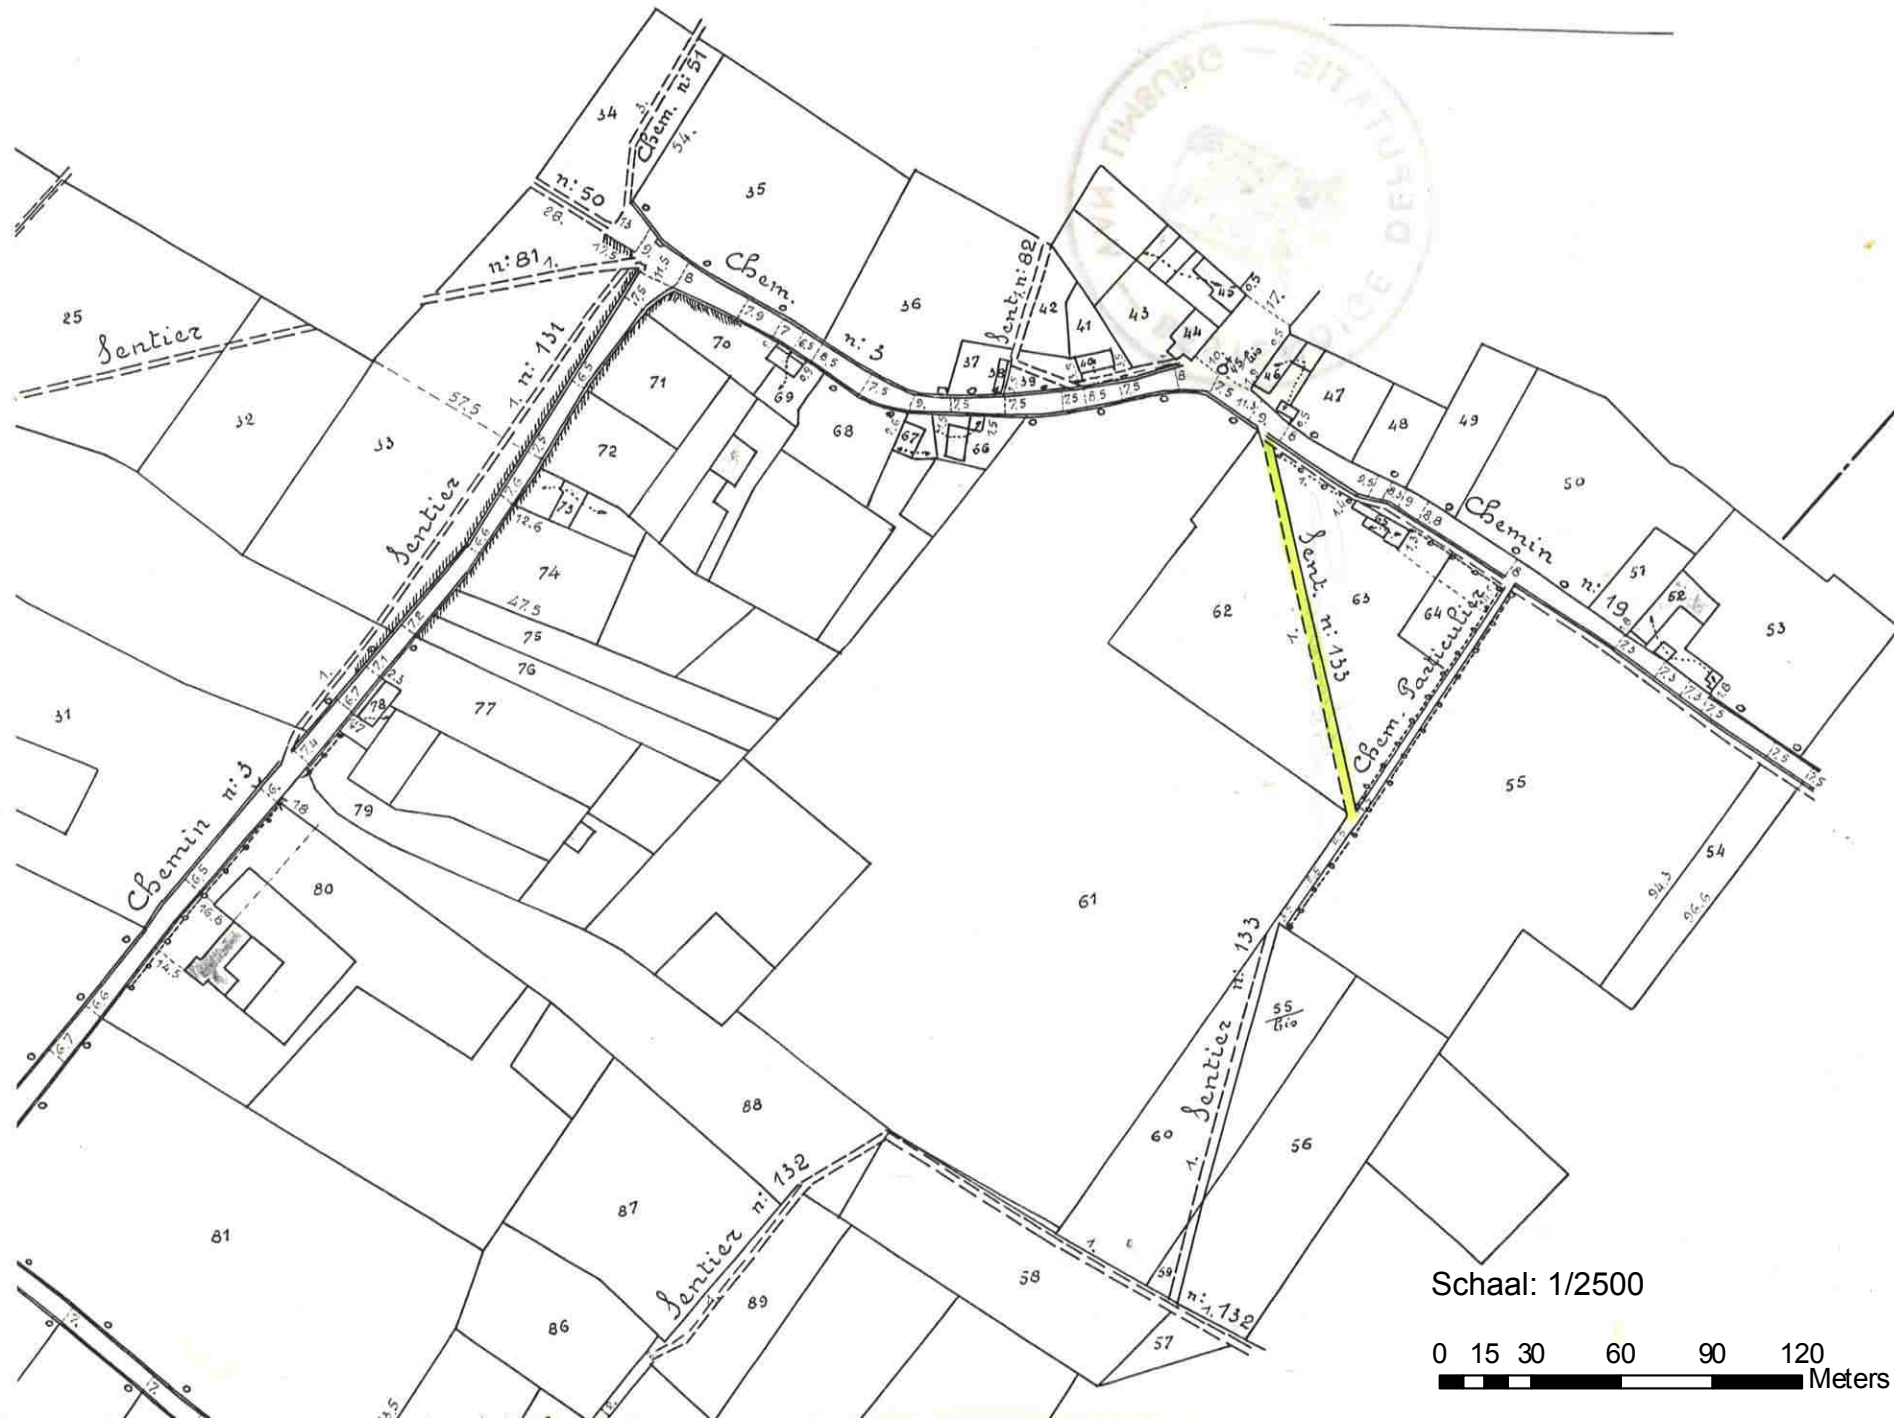


Schaal: 1/2500

0 15 30 60 90 120
Meters

UITTREKSEL

uit het kadastraal plan van de gemeente Kortenberg 4^e ed. (Uitvermaet) Sectie : D

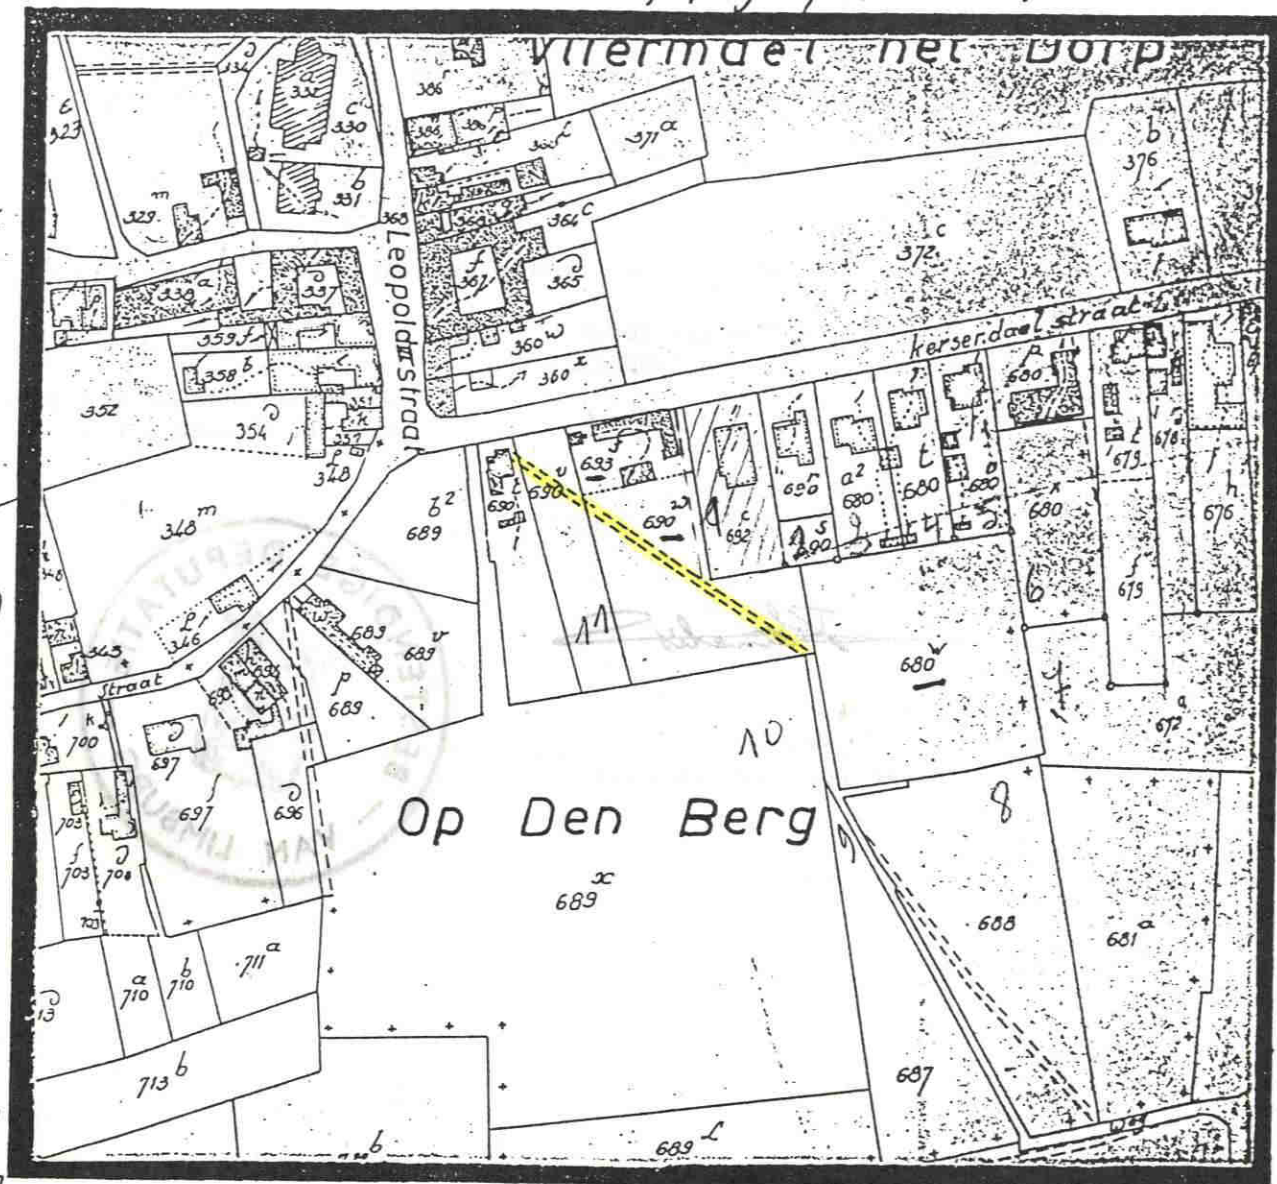

VERBODEN NADRUUK (1)

SCHAAL: 1/2500 BIJZONDERE VERGELDING Nr 5618 van het register mod. 436

Kosten:	F	C
vaste vergelding	300	
voor percelen		
voor aanpalenden		
voor eigenaars		
voor vlakten		
TOTAAL	300	

Kosten: driehonderd frank

Gelijkvormig verklaard met de aanduidingen van het kadastraal plan.

Te HASSELT


12-05-1930
De Inspecteur.

19

(1) De Administratie behoudt zich voor haar rechten te doen gelden voor de rechtbanken tegen diegenen die dit verbod niet zouden eerbiedigen.

Schaal: 1/2500

0 15 30 60 90 120 Meters

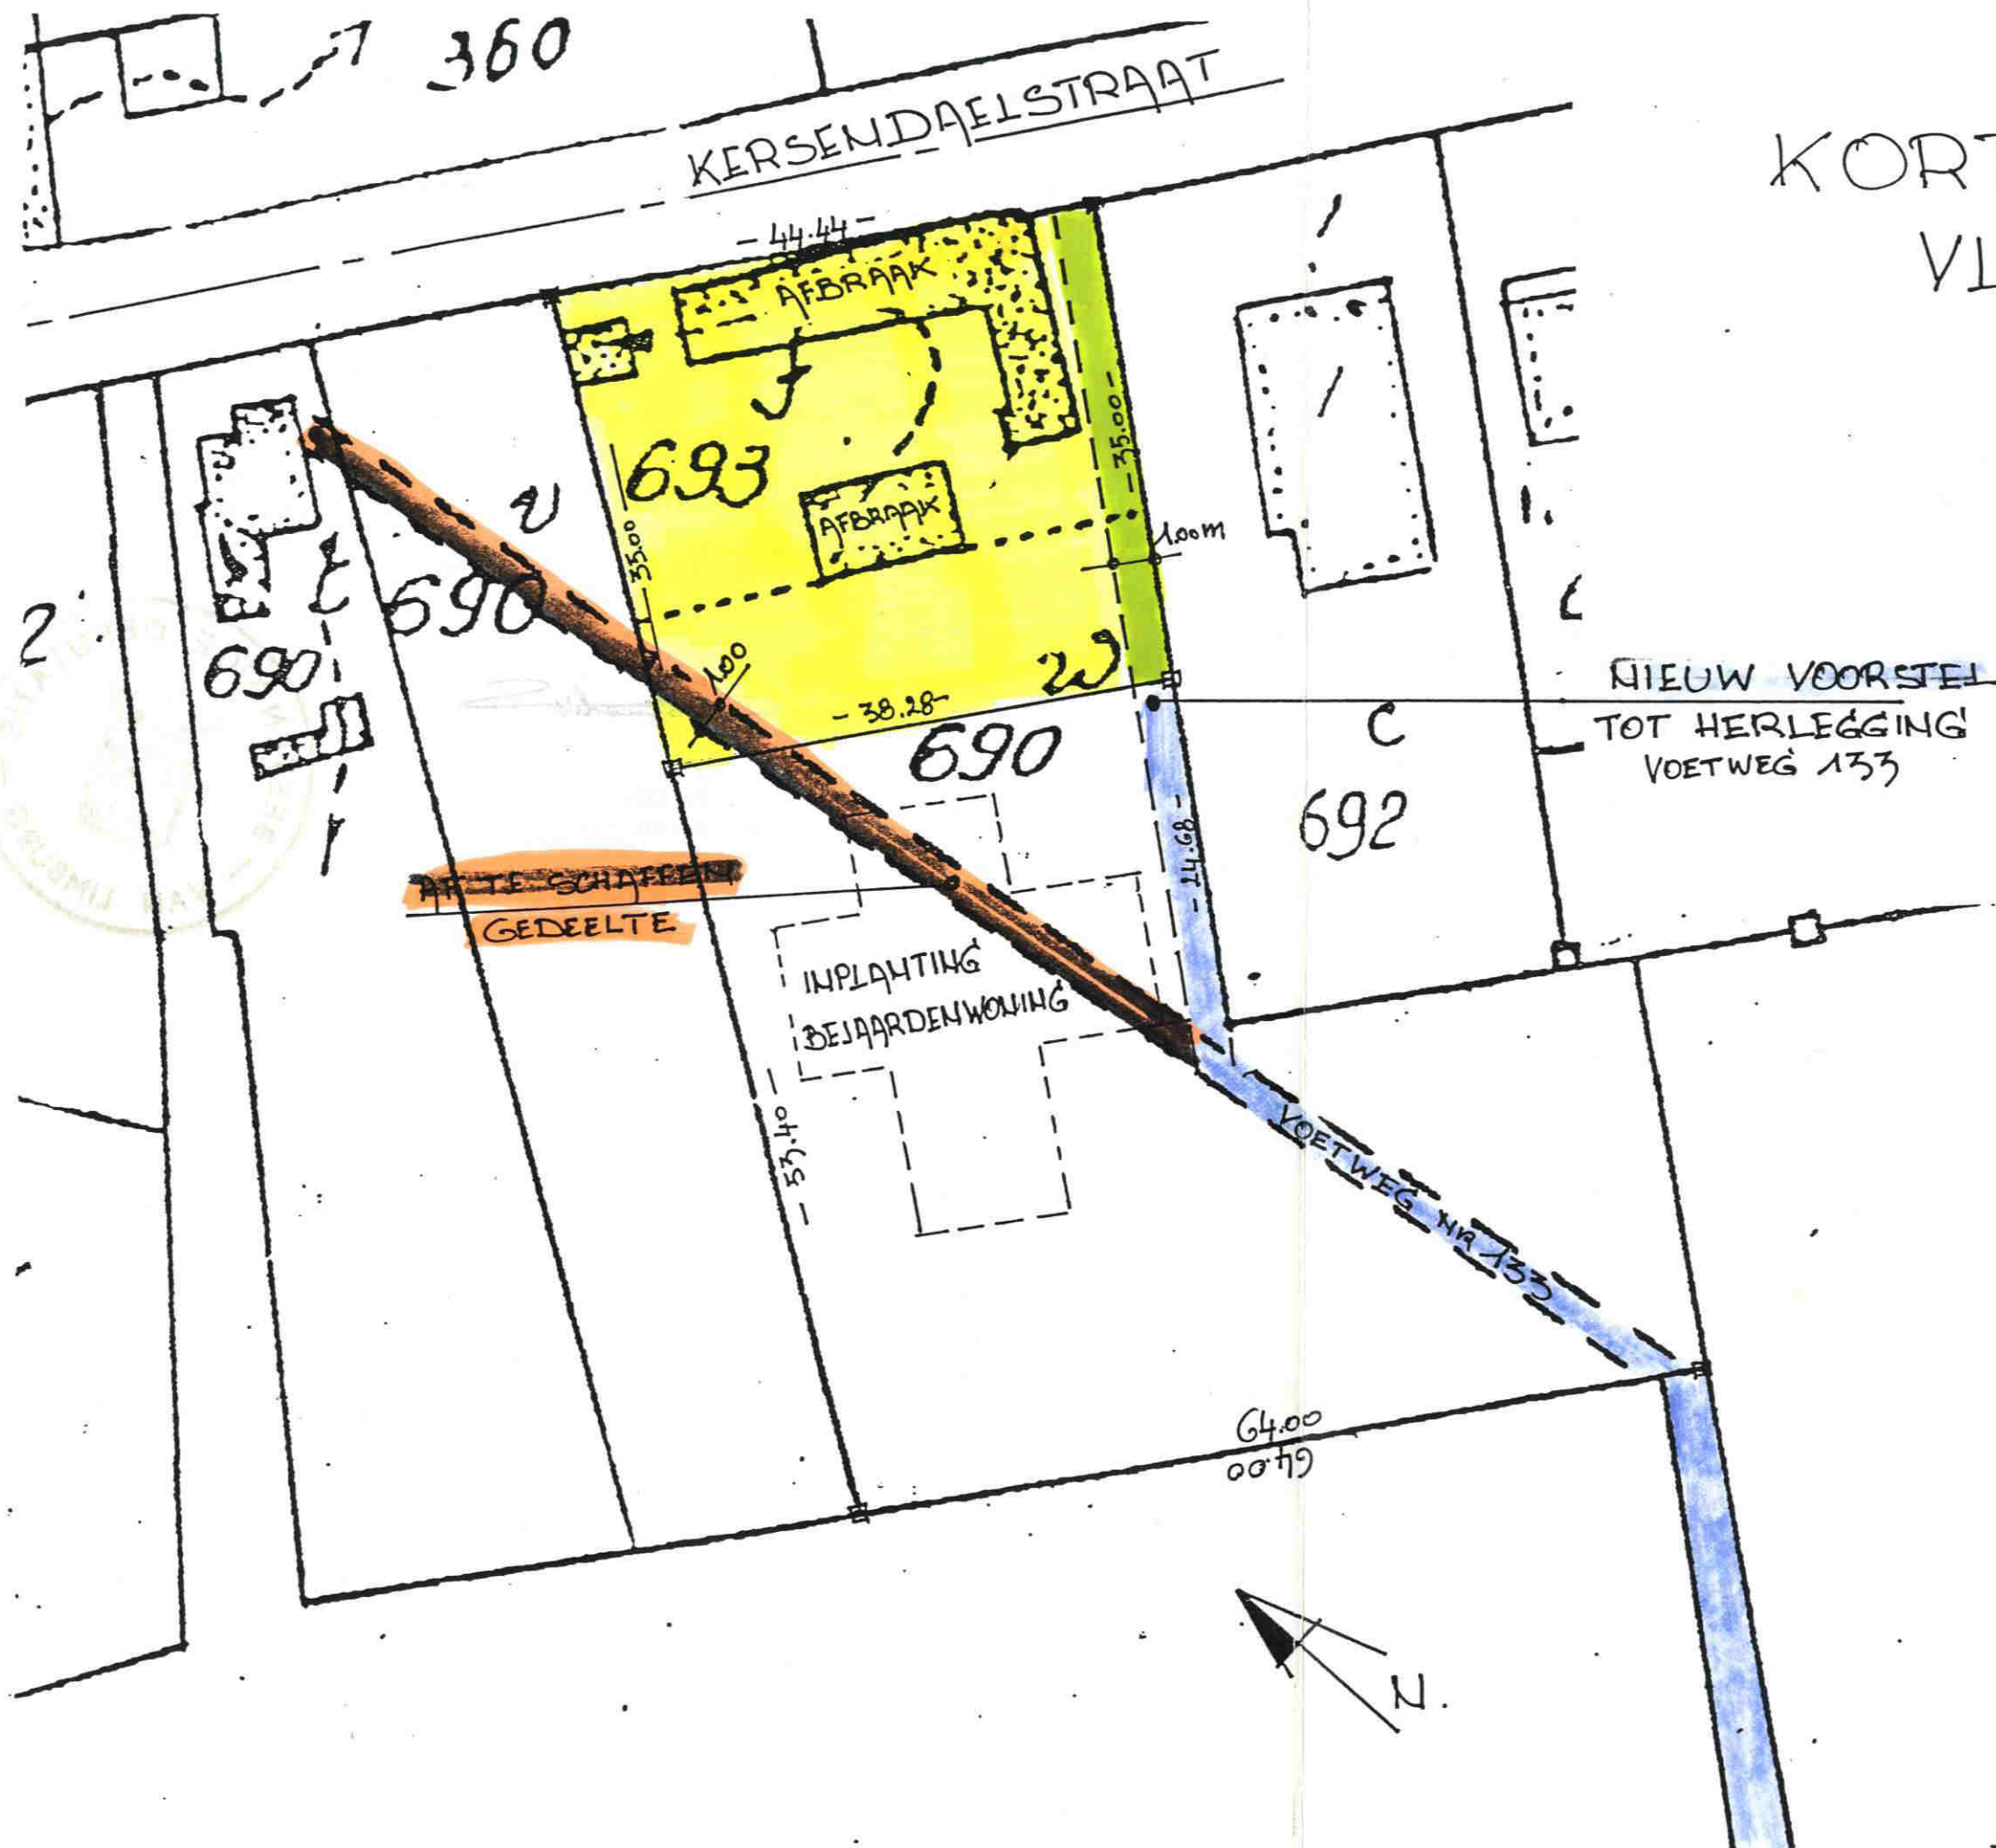

KORTESSEEM 4^e AFD. VLIERMAAL SECTIE D

SCHAAL: 1/500

Schaal: 1/500

0 2,5 5 10 15 20
Meters