

Nr 7106 -

70353⁸

MINUUT.

3 BIJLAGEN

waarvan / plan

De bestendige Deputatie

VAN DEN PROVINCIALEN RAAD VAN LIMBURG,

2 copie

Gezien de beraadslaging van den gemeenteraad van *Niermael*
 dd. *2 mei 1908* een plan aannemende voor *de verbredening*
en de rechtmaking van een gedeelte van
den buurweg n. 3;

Gezien het plan der ligging;

Gezien het proces-verbaal van onderzoek *de commodo et incommodo*
 waaruit blijkt dat *dit ontwerp aan geen verzet*
noch opmerking aanleiding heeft
gegeven

Gezien het advies van den H. Arrondissements-Commissaris;

Gezien het verslag van den H. ^{*Hoofd ingeniieur Bestuurder*} ~~provincialen~~ Opziener der buurt-
 wegen en waterloopen, dd. *5 Juni 1908*, nr *20549;*

Gehoord het verslag van den H. *Gielen*,
lid van ons College;

Gezien de wet van den 20 Mei 1863 en artikel 76 der gemeentewet;

BESLUIT :

De bovengemelde beraadslaging voor hetgeen betreft de aanneming des plans goed te keuren, en den aankoop in der minne der tot uitvoering van dit plan noodige gronden toe te staan ~~onder de volgende voorwaarden~~.

Het tegenwoordig besluit zal door het schepencollege 's Zondags na deszelfs ontvangst afgekondigd worden, en, ingevolge de schikkingen der wet van den 20 Mei 1863, gedurende acht dagen aangeplakt blijven.

Het bewijs der vervulling dezer formaliteit zal ons, na verloop van den bepaalden tijd voor het beroep bij den Koning, overgelegd worden.

Deze beroepen zullen desgevallend *aan den H. Gouverneur der provincie* moeten toekomen binnen de vijftien dagen die op de aanplaking volgen.

Afschrift des tegenwoordigen zal, ter uitvoering, aan den H. Arrondissements-Commissaris van *Tongeren* verzonden worden.

Dergelijk afschrift zal tot naricht aan den H. *Hoofd-Ingenieur Bestuurder* provincialen Opziener der buurtwegen en waterloopen, te Hasselt, overgezonden worden.

In zitting, te Hasselt, den *12 Juni* 1908.

Waren tegenwoordig : de HH.

*Présents : Messieurs le Gouverneur, Président ;
Chevalier de Borman, Gielen, de Creeft, Meers Cher
Corsmaren Van Haren ont Membres, et Roglants, Greffier
provincial.*

De provinciale Griffier,

De bestendige Deputatie,

[Handwritten signature]

[Handwritten signature]

De Verslaggever,

14. Gielen

Commune de Vliermael.


Extrait de l'atlas des chemins vicinaux avec indication
des modifications à apporter aux chemins nos 3 et 15

Fait par le soussigné Commissaire-Poye,
Looz-la-Ville, le 12 Août, 1907.

A. Poye

Schaal: 1/2500

0 15 30 60 90 120
Meters

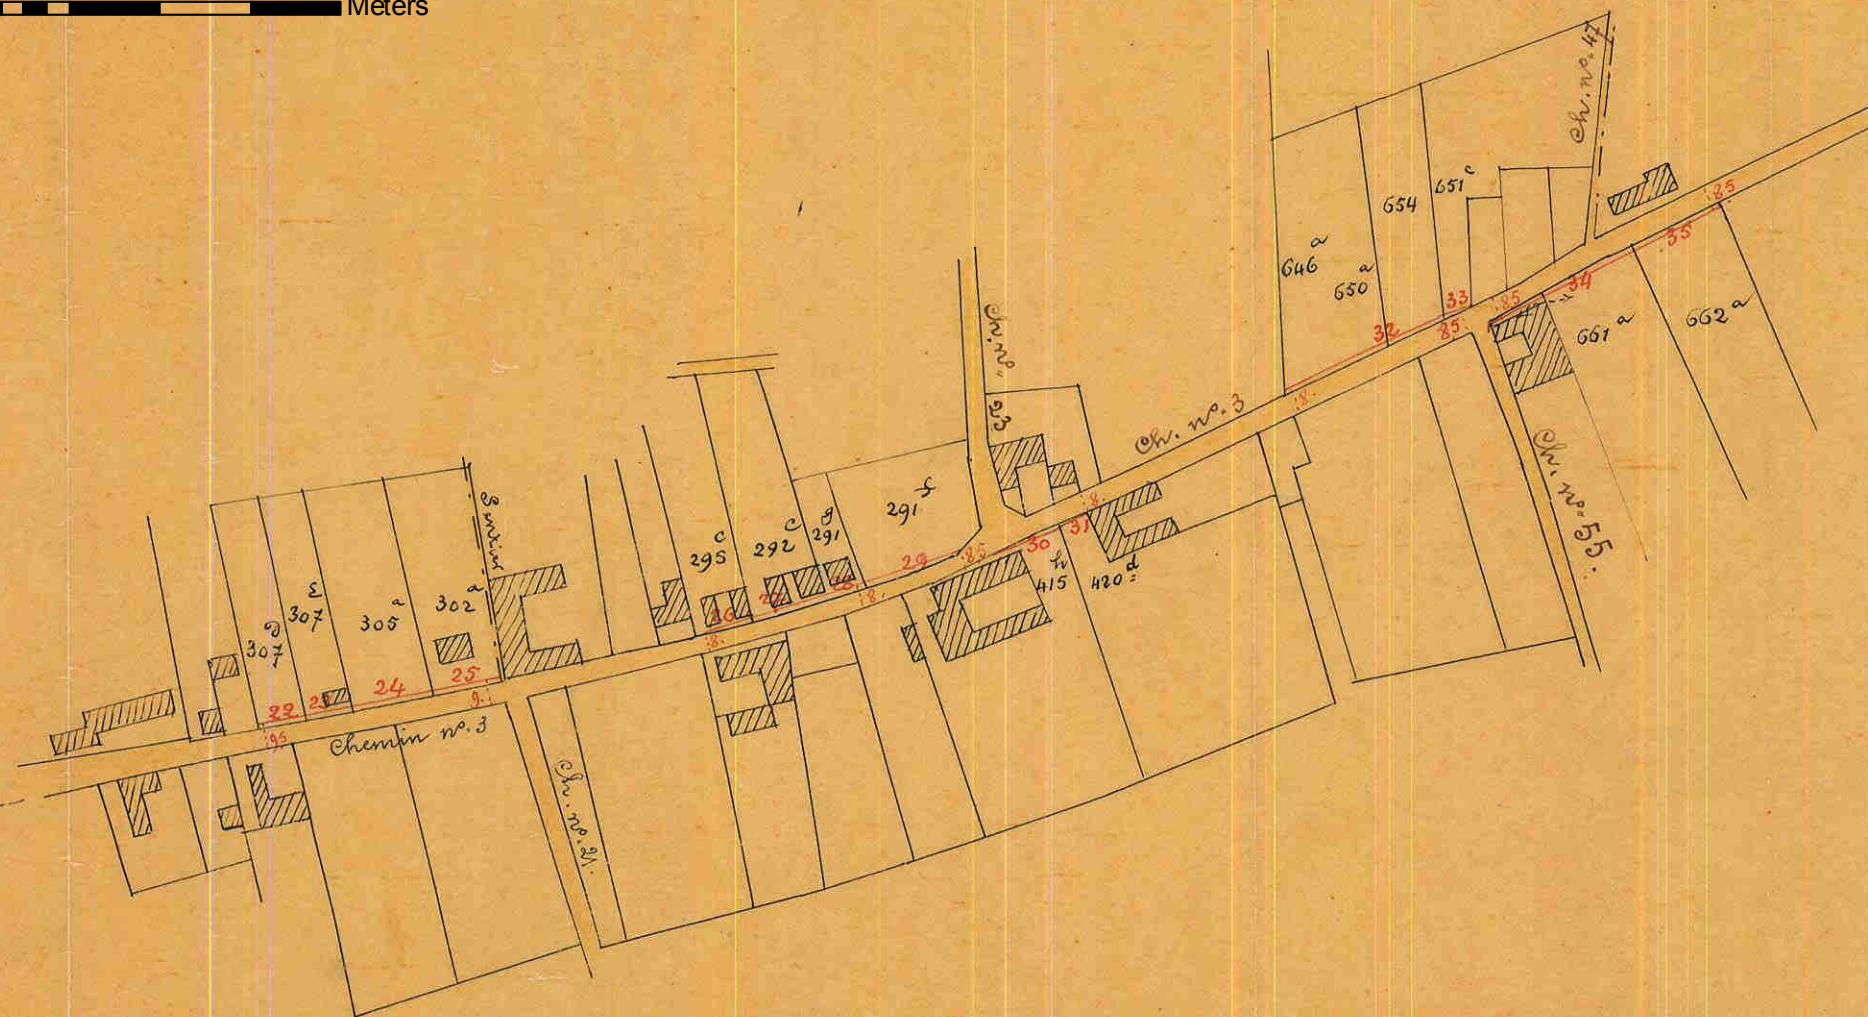

Gezien en geadykeurd omgekeert te
worden door de deliberatie van 2^e Mei 1908

Op bevel de Burgemeester
de Schepenen
de Secretaris en
infernans.

Gezien omgekeert te worden aan ons besluit
van weder, n^o 7405 - 70353.

Gedaan, den 12 juni 1908.
de Bestuurder deputatie

de provinciale Griffies
de Notaris
de verleggers, J. de Aelteren
de. S. de. by