

6 NOV 1950

MINUUT

Bijlagen

waarvan $\frac{1}{1}$ plan

3 Afschriften.

De Bestendige Deputatie

VAN DEN PROVINCIALEX RAAD VAN LIMBURG,

Gehdop de beraadslaging van den Gemeenteraad van Vliermaal,
 d.d. 19 Augustus 1950, waardoor een plan wordt aangenomen
 voor de herleiding eener sectie van de
voetweg nr 133 van de Atlas der
Buurkeren;

Gehdop het overgelegd plan, waarop de nieuwe rich-
 ting, in vervanging van de bestaande
 sectie A. B. wordt aangeduid door de
 letters A. C. B.;

Gehdop het proces-verbaal van onderzoek de comodo et incommodo, waaruit
 blijkt dat er tegen het onderhavige ontwerp
geen bezwaren noch opmerkingen
worden ingediend;

Gehdop het verslag van den H^r Hoofdingenieur-Directeur van den Provinciale
 Technische Dienst, d.d. 6 October 1950, nr 14184;

2 minuten

Gezien de wet van ~~den~~ 10 April 1841, gewijzigd door die van ~~den~~ 20 Mei 1863 en artikel 76 der gemeentewet;

Gehoord het verslag van den Heer *Henrotte*, Lid van het College;

BESLUIT:

De bovengemelde beraadslaging voor hetgeen betreft de aanneming des plans goed te keuren, ~~en den aankoop in der minne der tot uitvoering van dit plan noodige gronden alsook den afstand der beschikbare gedeelten weg aan de aangrenzende eigenaars gelijkvormig art. 29 der wet van 10 April 1841, toe te staan.~~

~~Die aanwerving van bedoelde gronden geschiedt ten algemeenen nutte.~~

Het tegenwoordig besluit zal door het Schepencollege 's Zondags na deszelfs ontvangst afgekondigd worden, en ingevolge de schikkingen der wet van ~~den~~ 20 Mei 1863, gedurende acht dagen aangeplakt blijven.

Het bewijs der vervulling dezer formaliteit zal ons, na afloop van den ~~bepaalden~~ tijd voor het beroep bij den Koning overgelegd worden.

Deze beroepen zullen desgevallend aan ~~den~~ Heer Gouverneur der Provincie moeten toekomen binnen de vijftien dagen die de aanplakking volgen.

Afschrift des tegenwoordigen zal, ter uitvoering, aan het Gemeentebestuur van *Vliermaal*, overgezonden worden.

Dergelijk afschrift zal tot naricht aan den H^r Hoofdingenieur-Directeur van den Provinciale Technische Dienst te Hasselt, overgezonden worden.

In vergadering te Hasselt, ~~den~~ *23 October* 1950.

Waren tegenwoordig de Heeren:

Gouverneur, Voorzitter; Gruyters, Boes,
Dr. Bollen, Henrotte, Nartus, Claessen,
Leden en Van Bockryck, Griffier der Provincie.

2 minuten
H. B.
14
De Griffier der Provincie,

De Bestendige Deputatie,

2
De Verslaggever,

B

- 6 NOV 1950

Gezien om gehecht te worden aan ons Besluit
van heden, n° 7106/6883.

Hasselt, den 23 October 1950.

De Bestendige Deputatie,

De Griffier der Provincie,

De Verslaggever,

2 minuten

H. L.

4 min 4

H. L.

GEMEENTE VLIERMAEL.

Uittreksel uit de Atlas der Buurtwegen.

Detail plan N^o 8.

gevoegd bij de aanvraag van [redacted] strekkende tot het herleggen van de voetweg nr 133 (A.B.) in de richting (A.C.B.)


Gezien door de Gemeenteraad van Vliermaal in zijn vergadering van 19 Augustus 1950.

De Burgemeester,

[Handwritten signature]

De Secretaris,

[Handwritten signature]

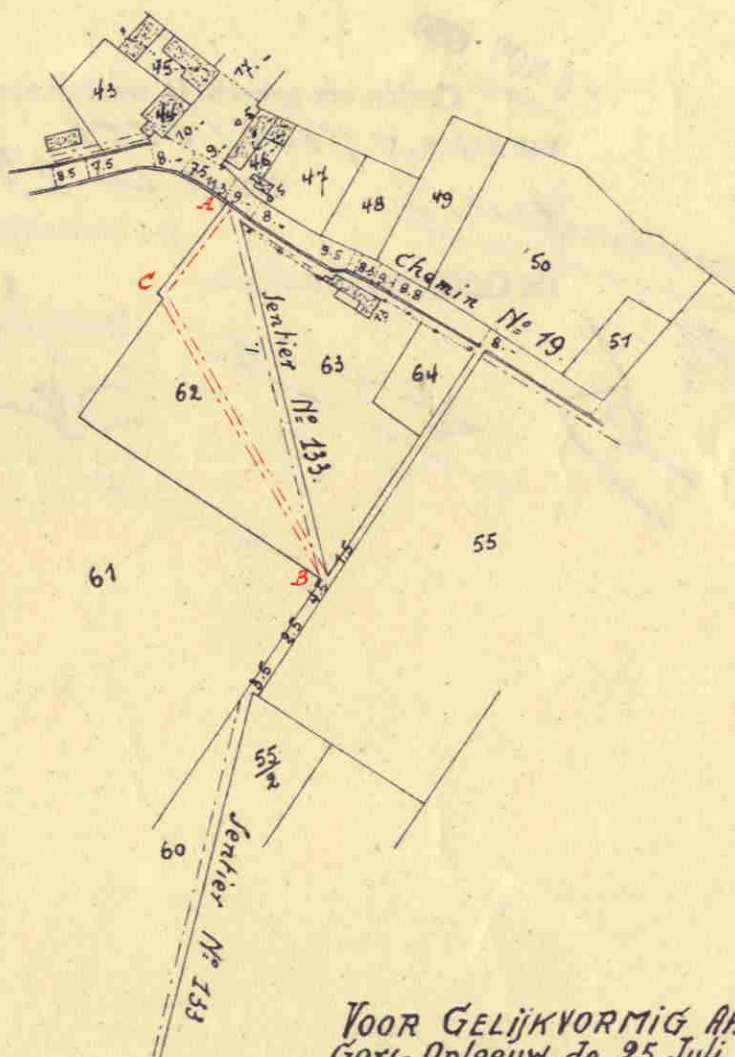

VOOR GELIJKVORMIG BESCHRIJF:
Gors-Opleeuw, de 25 Juli 1950.
De Meetkundige-schatter van Onroerende Goederen,

[Handwritten signature]

Schaal: 1/2500

0 15 30 60 90 120 Meters

Aug. WILLEMS.