

N^r 710660788^b

MINUUT.

3 BIJLAGEN

waarvan / plan

De bestendige Deputatie

VAN DEN PROVINCIALEN RAAD VAN LIMBURG,

2 exped.
Gezien de beraadslaging van den gemeenteraad van *Kvenhoven*
dd. *19 november 1907* een plan aannemende voor *de verbreding*
en de rechtmaking van een gedeelte der buurt-
wegen n^o. 1 en 2;

Gezien het plan der ligging;

Gezien het proces-verbaal van onderzoek *de commodo et incommodo*
waaruit blijkt dat *dit ontwerp aan verschillende*
verzetten aanleiding heeft gegeven;

Gezien het advies van den II. Arrondissements-Commissaris;

Gezien het verslag van den H. provincialen Opziener der buurt-
wegen en waterloopen, dd. *23 november 1907*, n^r *18607*,
waarin blijkt dat bedoelde verzetten
ongegrond zijn;

Gehoord het verslag van den H.
lid van ons College;

Gielen,

Gezien de wet van den 20 Mei 1863 en artikel 76 der gemeentewet;

BESLUIT :

De bovengemelde beraadslaging voor hetgeen betreft de aanneming des plans goed te keuren, en den aankoop in der minne der tot uitvoering van dit plan noodige gronden toe te staan ~~onder de volgende voorwaarden:~~

Het tegenwoordig besluit zal door het schepencollege 's Zondags na deszelfs ontvangst afgekondigd worden, en, ingevolge de schikkingen der wet van den 20 Mei 1863, gedurende acht dagen aangeplakt blijven.

Het bewijs der vervulling dezer formaliteit zal ons, na verloop van den bepaalden tijd voor het beroep bij den Koning, overgelegd worden.

Deze beroepen zullen desgevallend *aan den H. Gouverneur der provincie* moeten toekomen binnen de vijftien dagen die op de aanplaking volgen.

Afschrift des tegenwoordigen zal, ter uitvoering, aan den H. Arrondissements-Commissaris van *Tongeren* verzonden worden.

Dergelijk afschrift zal tot nariicht aan den H. provincialen Opziener der buurtwegen en waterloopen, te Hasselt, overgezonden worden.

In zitting, te Hasselt, den *29 november* 1907.

Waren tegenwoordig: de HH. *Présents: Messieurs le Gouverneur, Président Chevalier de Borman, Gielen, de Creeft, Moors C. Corswarem Van Ham ont Membres, et Roglants, Greffier provincial.*

De provinciale Griffier,

M. Roglants

De bestendige Deputatie,


M. de Borman

De Verslaggever,

H. Gielen

27
 28
 29
Lu et approuvé par le Conseil communal
de Trochuven pour être annexé à
la délibération de ce jour

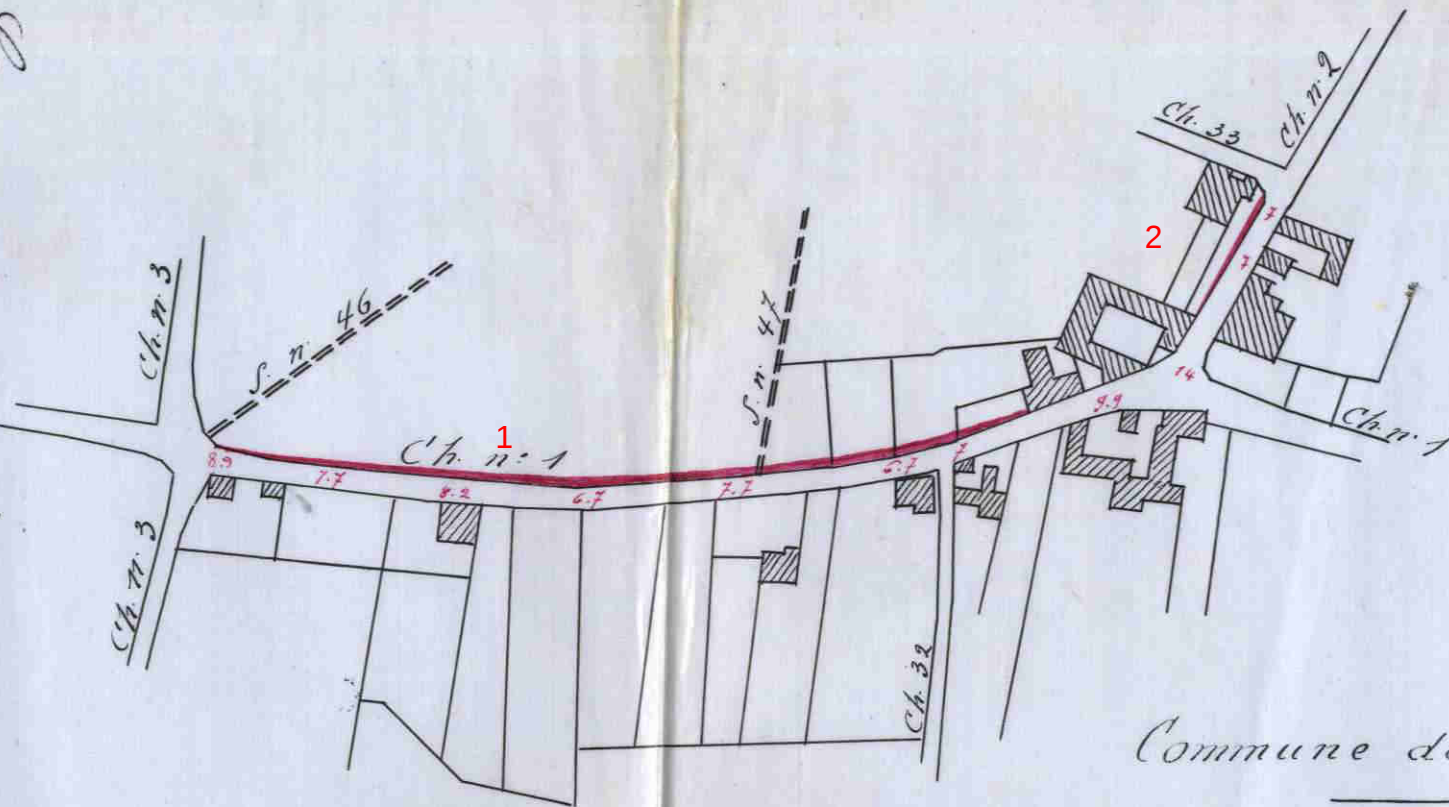

A scale bar with markings at 0, 15, 30, 60, 90, and 120 meters. The bar is black with white markings and the word "Meters" is written at the end.

Plan extrait de l'atlas

Le Commissaire voyer.

Brabant