

**De deputatie
van de provincie Limburg**

Gelet op het besluit van de gemeenteraad van Riemst van 11 maart 2013 houdende het voorstel tot afschaffing van een gedeelte van voetweg 46 aangeduid in gele kleur op het aan dit besluit gehechte uittreksel uit de atlas van de buurtwegen;

Gelet op de wet van 10 april 1841 over de buurtwegen, inzonderheid artikel 28;

Overwegende dat tijdens het openbaar onderzoek van 11 februari 2013 tot en met 26 februari 2013 geen bezwaren of opmerkingen werden ingediend;

Gelet op de voorgelegde plannen:

- een uittreksel uit de atlas van de buurtwegen
- het kadasterplan
- een opmetingsplan van 19 juni 2012;

Gehoord het verslag van Jean-Paul Peuskens, lid van het college;

BESLUIT

Artikel 1 Het gedeelte van voetweg 46 te Riemst (atlasgemeente Vroenhoven) aangeduid in gele kleur op het uittreksel uit de atlas van de buurtwegen IS AFGESCHAFT EN ONTTROKKEN AAN HET OPENBAAR DOMEIN.

Artikel 2 Overeenkomstig artikel 29 van de wet van 10 april 1841 over de buurtwegen kan de gemeenteraad, na schatting door een deskundige, beslissen tot verkoop van de aan het openbaar domein onttrokken gronden, of tot het vorderen, vanwege de eigenaars van de gronden, van de meerwaarde die voor hen ontstaat door deze afschaffing en onttrekking aan het openbaar domein.

Artikel 3 Overeenkomstig artikel 28, derde lid van de bovenvermelde wet over de buurtwegen is het college van burgemeester en schepenen belast met de bekendmaking van dit besluit. De gemeente en de belanghebbende derden kunnen, binnen 15 dagen te rekenen vanaf de eerste dag van de bekendmaking, een beroep instellen tegen dit besluit. Het beroep moet worden gericht aan de gouverneur van de provincie Limburg, die het beroepschrift en het volledige dossier voor verdere afhandeling zal doorzenden naar Vlaanderen, Departement R.W.O., Agentschap Ruimtelijke Ordening en Onroerend Erfgoed, Koning Albert II-laan 19 bus 3, 1210 Brussel. Door het indienen van een beroep wordt deze beslissing opgeschort.


Artikel 4 Het kadasterplan, het uittreksel uit de atlas van de buurtwegen en het opmetingsplan worden als een integrerend deel gehecht aan dit besluit.

Artikel 5 Dit besluit wordt ter kennisneming gestuurd aan het college van burgemeester en schepenen van Riemst.

Aanwezig: Herman Reynders, gouverneur-voorzitter; Ludwig Vandenhove,
Igor Philtjens, Frank Smeets, Jean-Paul Peuskens, Inge Moors, leden;
Renata Camps, provinciegriffier


Hasselt d.d. 2013-04-11

De verslaggever,
(4)

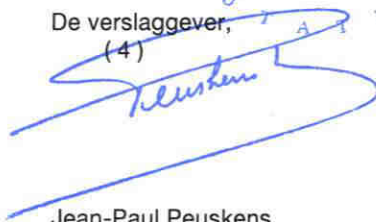

Jean-Paul Peuskens

De provinciegriffier,

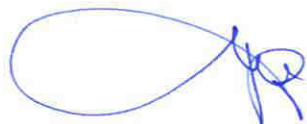

Renata Camps

De gouverneur-voorzitter,



Herman Reynders

Nota:1
Minuten:5
Expedities: 1
Afschriften:4 x 1 besluit

Kenmerk
124.02.20/S2013N025268
Dossier
2013N005275
Bijlagen



Directie Ruimte
Afdeling Infrastructuur

Kenmerk 124.02.00 / 52013 No 25268

Dossier ..2013..No 25275

Gezien om gehecht te worden aan het besluit van heden

Hasselt d.d. 2013-04-11

Namens de deputatie

De verslaggever

De provinciegriffier,


Renata Camps

De gouverneur-voorzitter,

Herman Reynders

Handwritten notes and signatures at the bottom left of the page.

PLAN 1

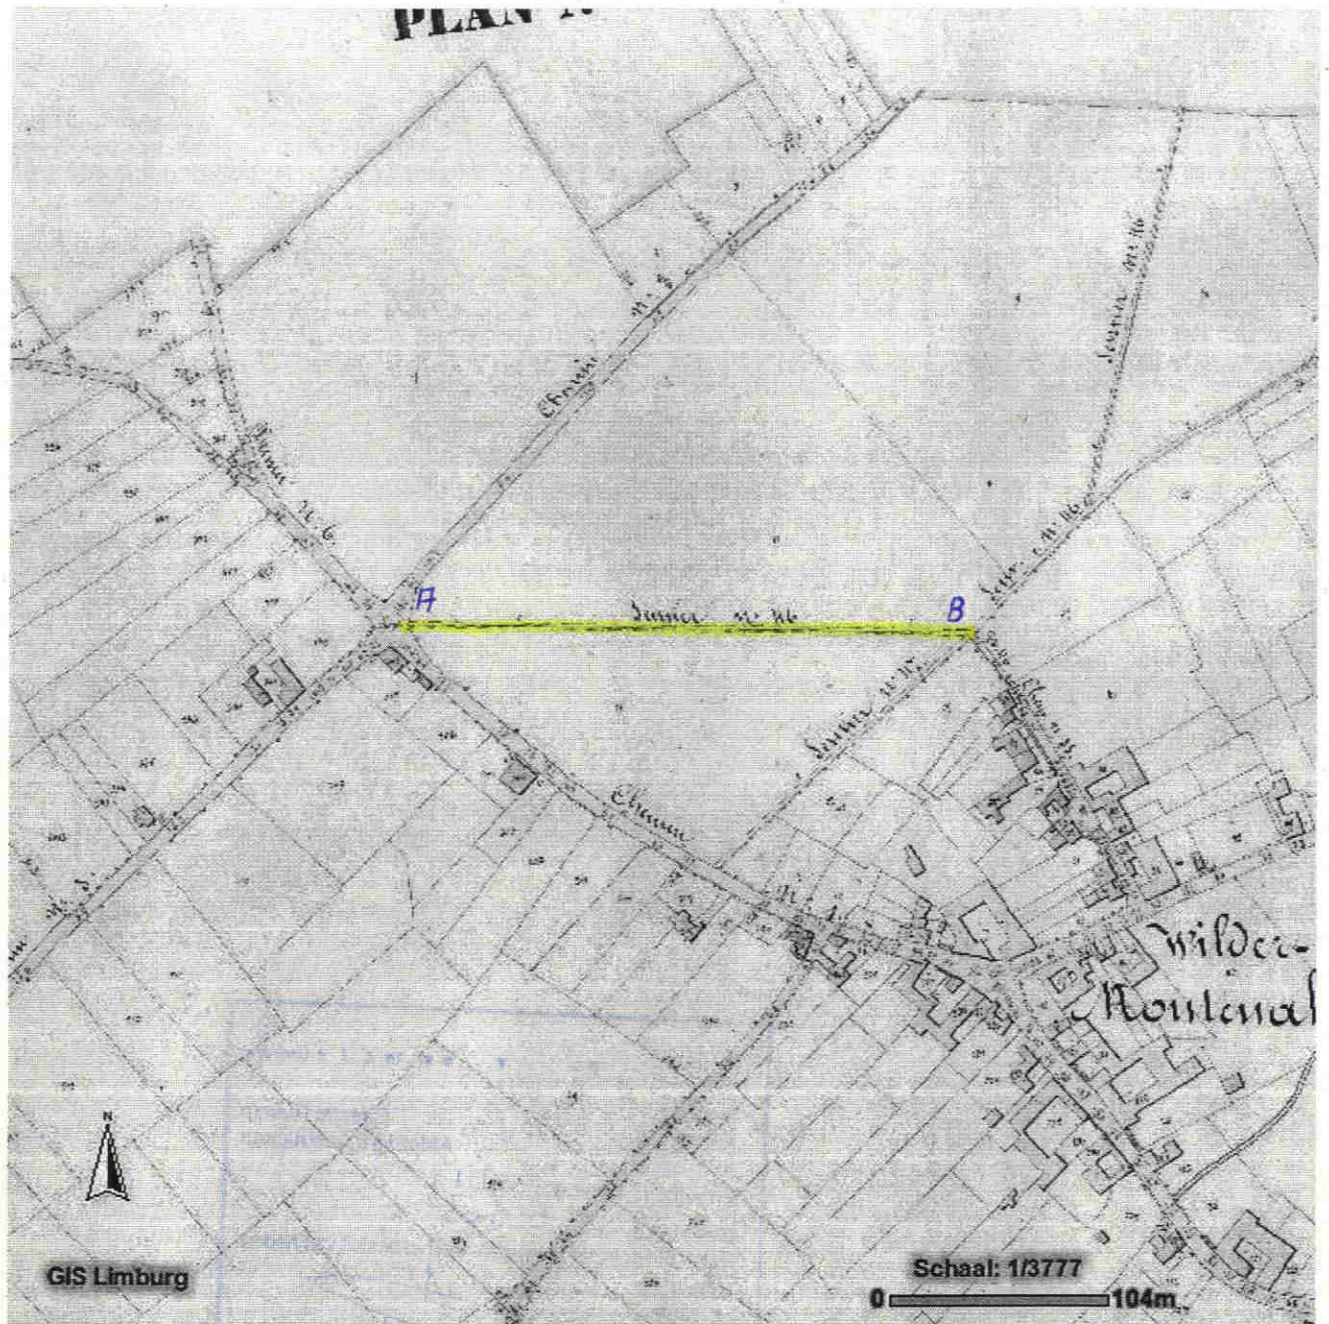

Riemst 4° afdeling Vroenhoven

Sectie A nr(s). 322 B2, 322 C2, 322 L2, 322 X2

'Montenaeken ht Gehucht'

VERDELINGSPLAN


Schaal 1/1000

Schaal: 1/1000

0 5 10 20 30 40 Meters

Coördinatentabel (Lambert 72)

NR	X	Y
1	239624.899	169136.586
2	239651.458	169117.777
3	239710.365	169079.786
4	239858.651	169211.625
5	239841.316	169199.392
6	239811.183	169172.222
7	239763.926	169129.613
8	239764.467	169129.112
9	239740.587	169107.170
10	239642.474	169190.483
11	239667.539	169218.988
12	239620.545	169262.563
13	239666.649	169314.888
14	239671.751	169320.677
15	239694.678	169346.697
16	239722.831	169375.295
17	239766.535	169324.548
18	239790.294	169296.960
19	239748.037	169315.320
20	239709.773	169280.230
21	239707.915	169278.527

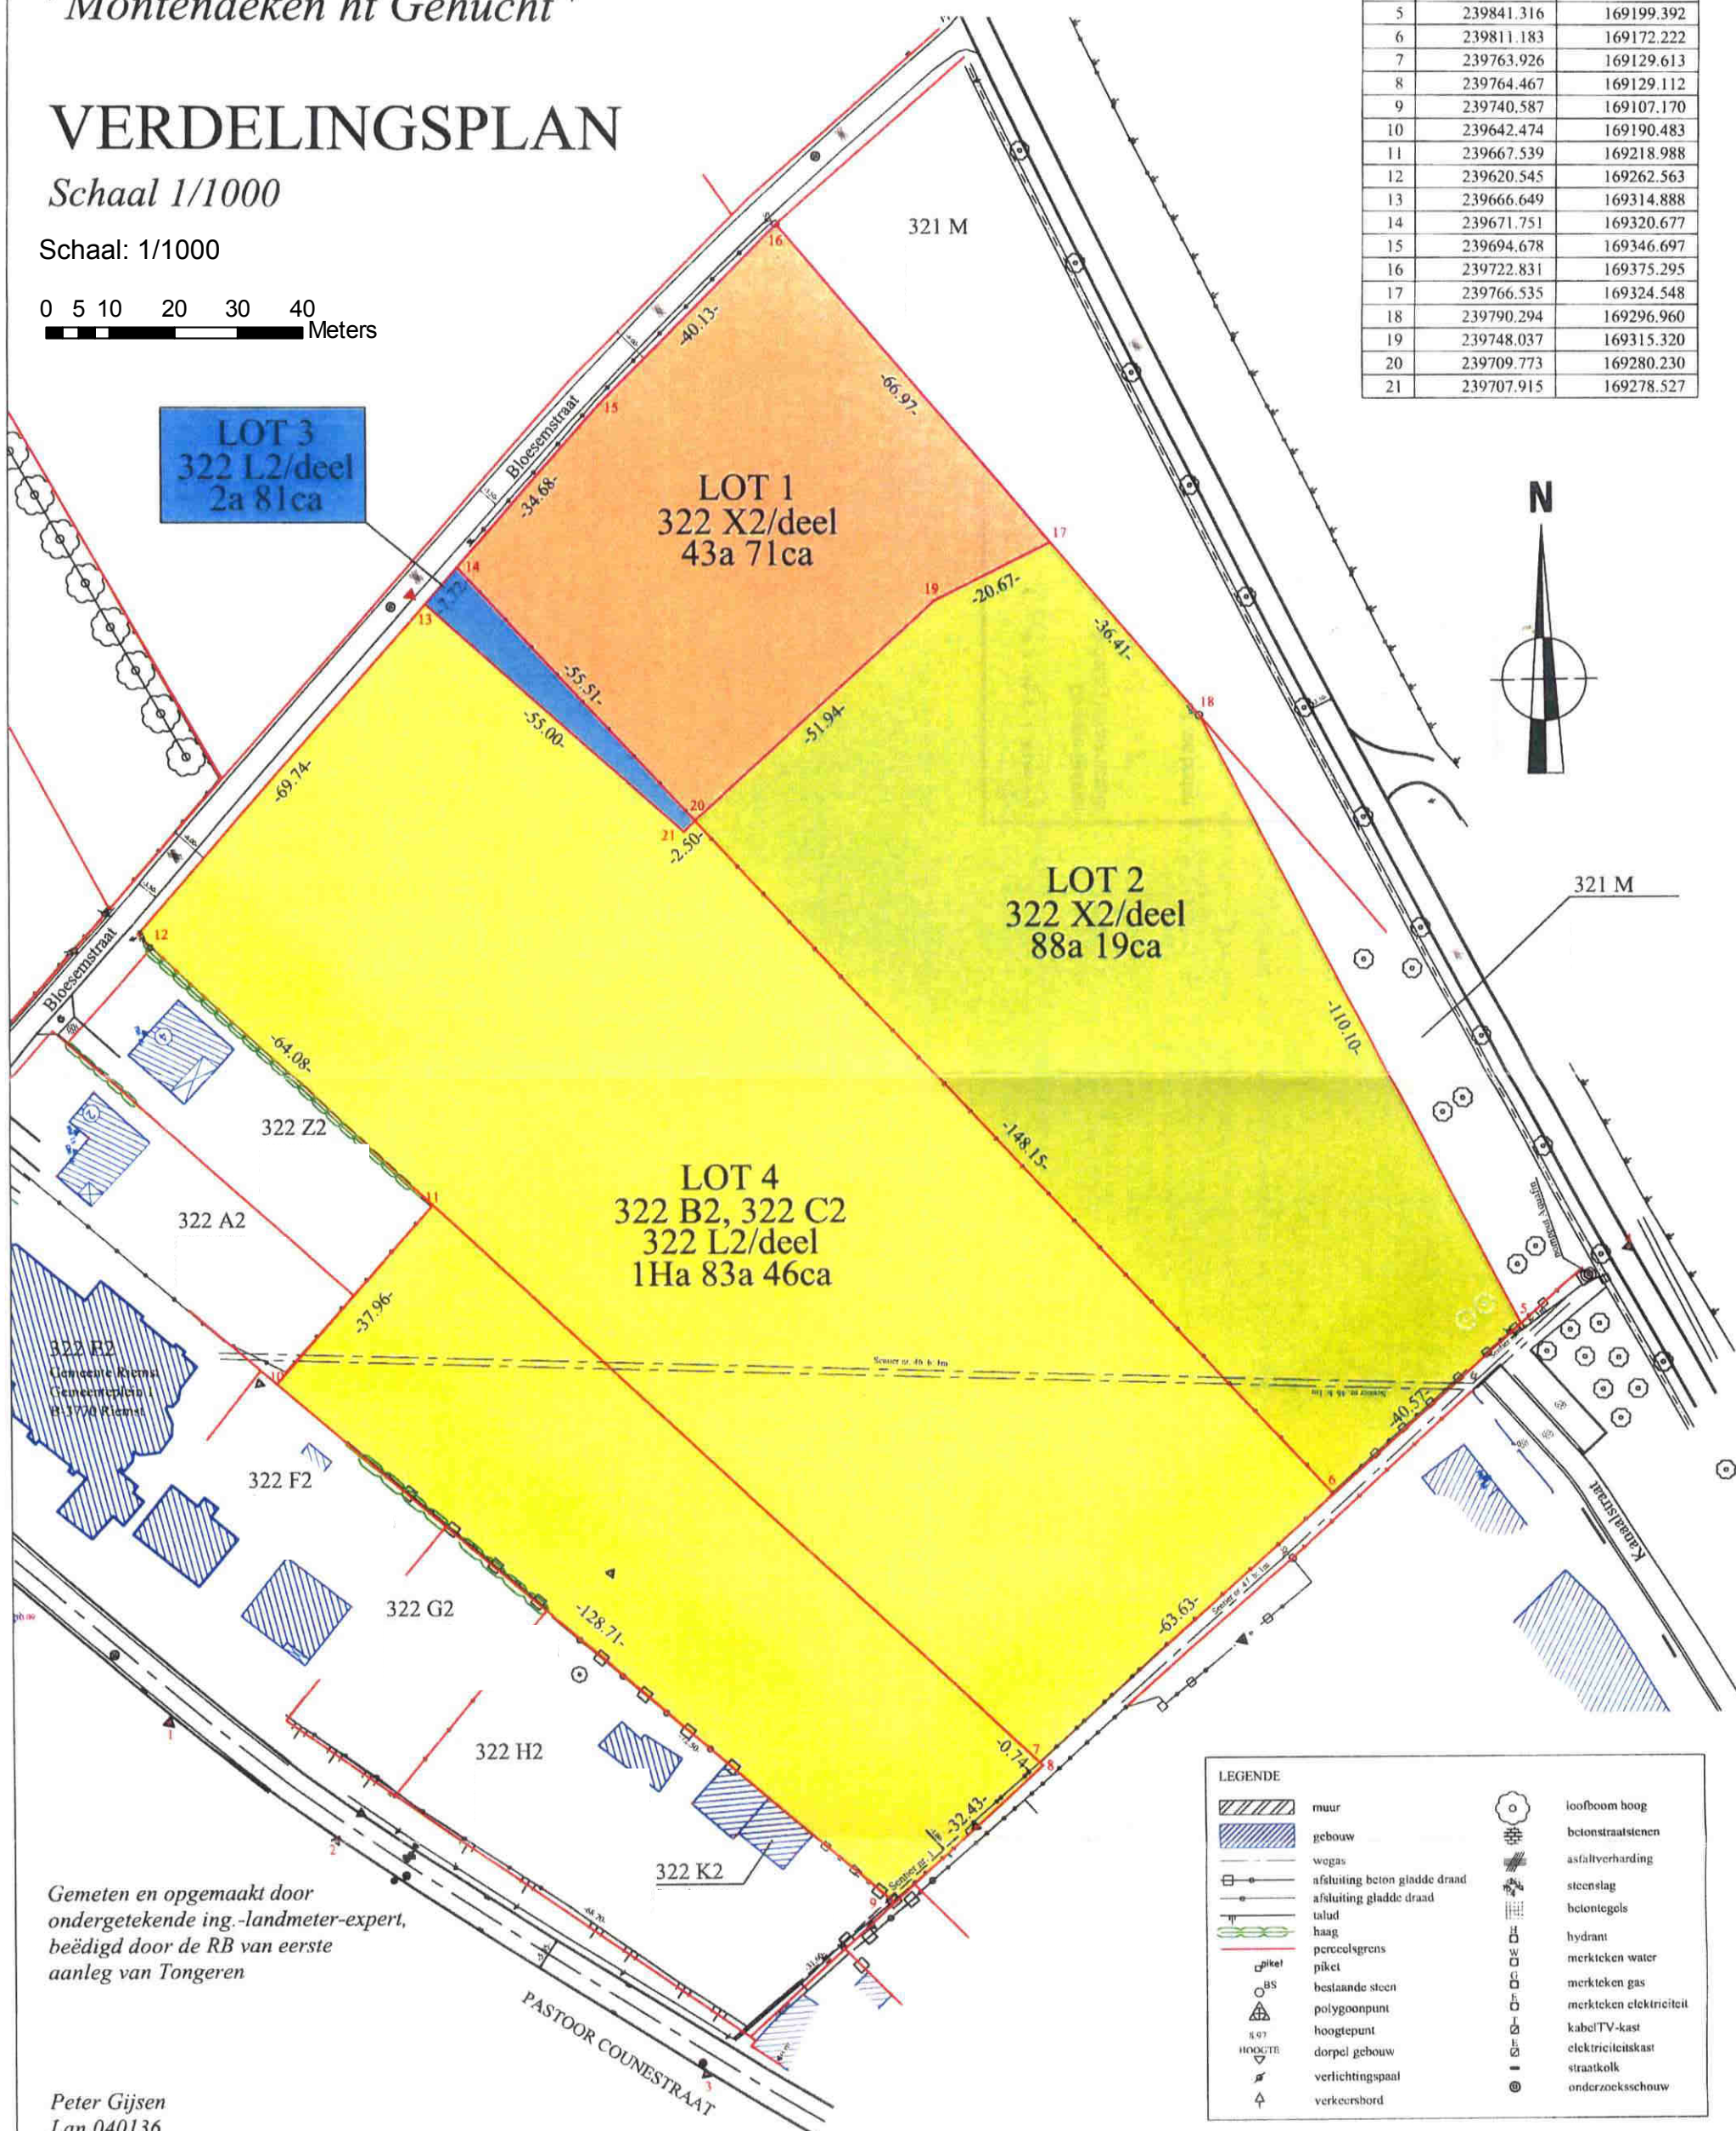

Gemeten en opgemaakt door
ondergetekende ing.-landmeter-expert,
beëdigd door de RB van eerste

Peter Gijsen
Lan 040136

Datum: 19/06/2012

Dossiernummer: 120313

Getekend: JK

"© De algemene Administratie van de Patrimoniumdocumentatie is
enige eigenaar van de kadastrale gegevens 1.1.2011 die op dit document voorkomen"

Geotec
INFRA - TOPOGRAFIE - RUIMTE - EXPERTISE O.G.

Riemsterweg 117, B-3742 Bilzen

T. 089/51.53.43 F. 089/51.53.44

website: www.geotec.be

e-mail: info@geotec.be