

Manw. N^o 7106-86544.

$\frac{7}{2}$ BIJLAGEN

/PLANS

2e opged.

DE BESTENDIGE DEPUTATIE
VAN DEN PROVINCIALEN RAAD VAN LIMBURG,

Gezien de beraadslaging van den gemeenteraad van *Weller*
dd. *27 mei 1903* een plan aannemende voor *de*
verbredingen en de rechte making der
buurwegen n^o 33 en 65;

Gezien het plan der ligging;

M Gezien het proces-verbaal van onderzoek *de commodo et incommodo*
waaruit blijkt dat *er geen verzet noch opmerking*
tegen dit ontwerp zijn ingediende
weert;

Gezien het advies van den H. Arrondissements-Commissaris;

Gezien het verslag van den H. provincialen Opziener der buurt-
wegen en waterlopen, dd. *14 juli 1903*, n^o *12059;*

Gehoord het verslag van den H.
lid van ons College;

Slegers,

Gezien de wet van den 20 Mei 1863 en artikel 76 der gemeen-
tewet;

BESLUIT:

De bovengemelde beraadslaging voor hetgeen betreft de aanneming
des plans goed te keuren, en den aankoop in der minne der tot
uitvoering van dit plan noodige gronden, toe te staan onder de volgende
voorwaarden:

Het tegenwoordige zal door het schepencollege 's Zondags na
deszelfs ontvangst afgekondigd worden, en, ingevolge de schikkingen
der wet van den 20 Mei 1863, gedurende acht dagen aangeplakt
blijven.

Het bewijs der vervulling dezer formaliteit zal ons, na verloop
van den bepaalden tijd voor het beroep, overgelegd worden.

Afschrift des tegenwoordigen zal, ter uitvoering, aan den
H Arrondissements-Commissaris van *Fongeren*
verzonden worden.

Dergelijk afschrift zal tot nariicht aan den H. provincialen Opziener
der buurtwegen en waterloopen, te Hasselt, overgezonden worden.

In zitting, te Hasselt, den

7 augustus 1903.

Waren tegenwoordig de HH.

*Slegers, Voorz. Rid. de Borman,
Sielens, Willens, de Grefte en Moors, leden; Raachants,
Jno de Griffier.*

De provinciale Griffier,

[Signature]

De bestendige Deputatie,

[Signature]

De Verslaggever,

[Signature]

Commune de Welken - Province de Limbourg.

Elargissement des Chemins agricoles Nos 33 et 65

Légende

AB 200 mètres courants du Chemin n°33 à élargir sur 2 m.
 CD 100 idem idem idem n°65 idem



Echelle de 1 à 2500 mètres.

Schaal: 1/2500

0 15 30 60 90 120
 Meters

Dressé par le soussigné Commissaire-voyer
 A St Brond, le 30 Avril 1903

Houman

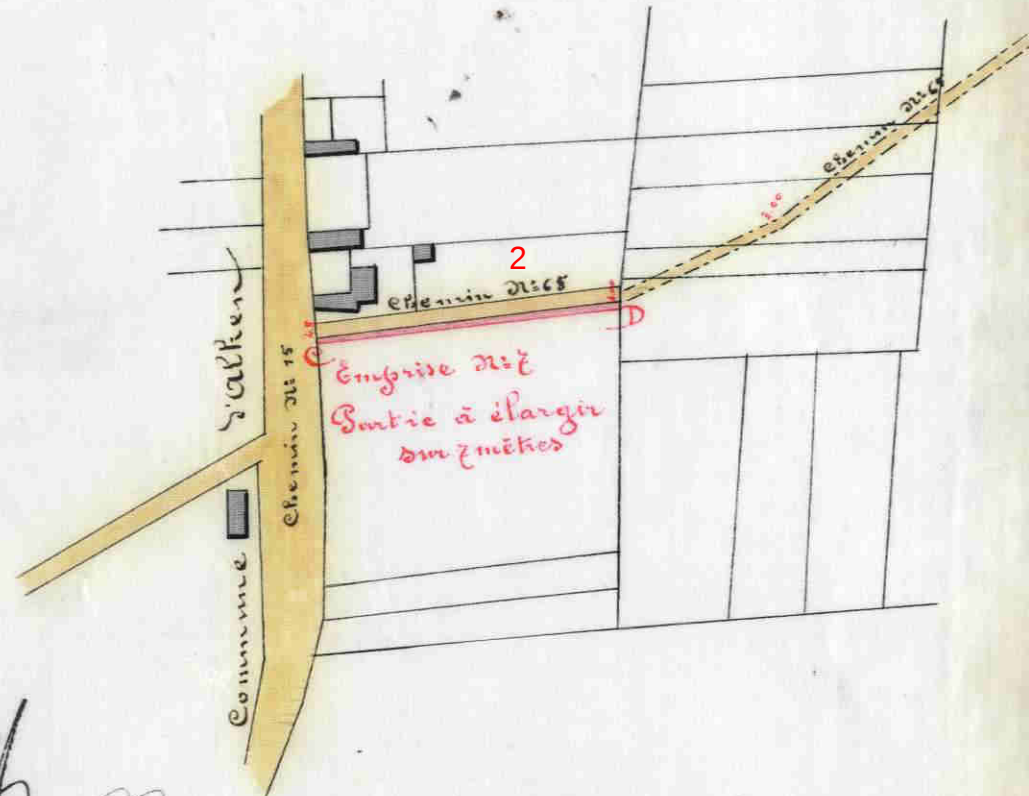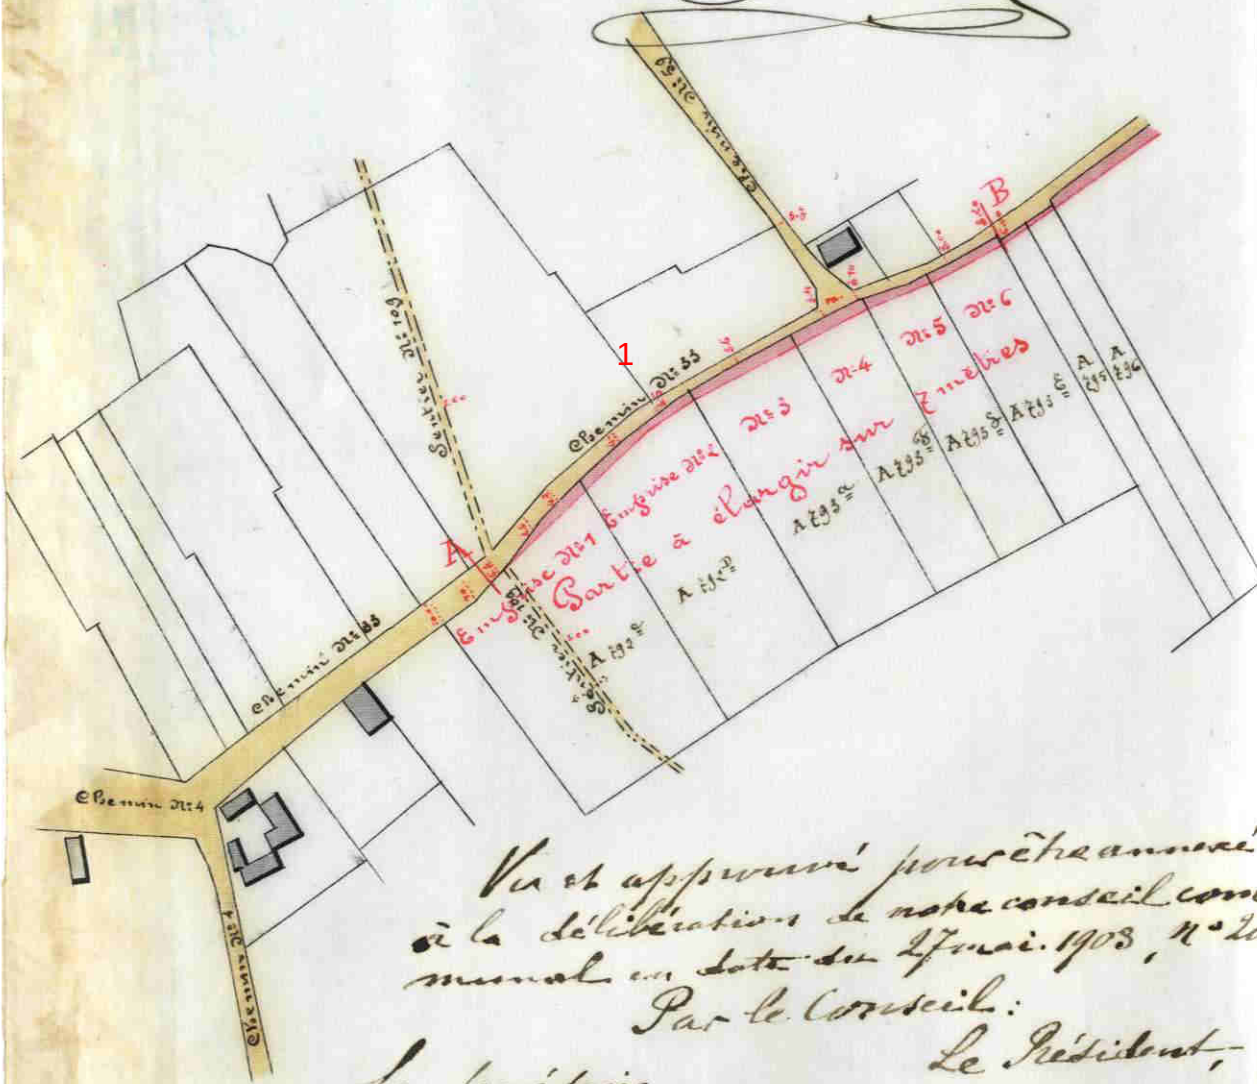

Vu et approuvé pour être annexé
 à la délibération de notre conseil com.
 municipal en date du 27 mai 1903, n° 200.
 Par le Conseil:

Le Secrétaire,
[Signature]

Le Président,
[Signature]

Gegien om gekent te worden aan ons
 besluit van hieren, n° 7106 - 86544.
 Harell, den 7 augustus 1903
 De Bestendige Deputatie
 Provinciale Griffie,
[Signature]
 De verlaggever
[Signature]