

PROVINCIEBESTUUR VAN LIMBURG

5 afschriften 27 AUG. 1963

2- P.T.D. *1 exp. plan.*M I N U U T. 2 - Gte. + *bylagen.*

===== 1 - Bundel.

4de Afdeling.Aanwnr. 7106/6032.
-----DE BESTENDIGE DEPUTATIE VAN DE PROVINCIERAAD
VAN LIMBURG,

Gelet op de beraadslaging, dd. *21 mei 1963*,
waardoor de gemeenteraad van WELLEN
een plan aanneemt voor de afschaffing van
een sectie van de buurtweg nr. 34
op het grondgebied van deze gemeente;

Gelet op het overgelegd plan waarop de af te schaf-
fen ~~sectie~~ weg in *groene* kleur is aangeduid;

Gelet op het proces-verbaal van het ingestelde on-
derzoek de commodo et incommodo, waaruit blijkt dat
er geen bezwaren of opmerkingen werden ingediend;

Gelet op het gunstig advies van de Heer Hoofdinge-
nieur van de Provinciale Technische Dienst, dd. *9 juli 1963*.

Gelet op de wet van 10 april 1841, gewijzigd bij de
wet van 20 mei 1863 en op artikel 76 van de gemeente-
wet;

Gehoord de Heer *Clauw*, lid van het college,
in zijn desbetreffend verslag;

B E S L U I T :

De sectie van de *buurtweg nr. 34*, op het
grondgebied van de gemeente WELLEN,
aangeduid in *groene* kleur op het hierbijgevoegde
plan, is afgeschaft.

De afstand van de grond die door deze afschaffing
vrijkomt, mag gebeuren overeenkomstig artikel 29 van
de wet van 10 april 1841.

Dit besluit zal, 's zondags na ontvangst, door het
schepencollege afgekondigd worden, en ingevolge de be-
schikkingen van de wet van 20 mei 1863, gedurende acht
dagen aangeplakt blijven.

3 minuten

Belanghebbende derden, alsook de gemeente, kunnen tegen dit besluit in beroep gaan bij de Koning. Dit beroep ~~schorst~~ de uitvoering van dit besluit tot wanneer de Koning uitspraak heeft gedaan. Dit beroep moet uitgeoefend en aan de goeverneur overgemaakt worden binnen vijftien dagen, volgend op de aanplakking van dit besluit.

Afschrift van dit besluit zal, ter uitvoering, worden overgemaakt aan het gemeentebestuur van WELLEN.

Dergelijk afschrift zal, tot bericht, toegezonden worden aan de Heer Hoofdingenieur-Directeur van de Provinciale Technische Dienst.

Aldus besloten te Hasselt, de 22 augustus 1963,
Waren aanwezig de Heren:

Gouverneur, Voorzitter; Gruyters, Natus,
Claessen, Dr. ~~Leonard~~, Reggers, Knapen
Leden en Van Bockryck, Griffier der Pro-
vincie.

De Griffier der Provincie, De Goeverneyr-Voorzitter,

(3)
De Verslaggever.

3 minuten









Gemeente Wellen.

Uittreksel uit de atlas der wegen met aanduiding in groene kleur weg
N° 34 (Voor afschaffing) .

Schaal 1/2500.

27 AUG. 1963

1 exp 7 PK
1 exp 7 SK

Gezien om gehecht te worden aan ons besluit
van heden, nr 7106/6038;


Hasselt, de 29 augustus 1963,

De Bestendige Deputatie:

De Griffier der Provincie,

De Gouverneur-Voorzitter,

(B)
De Verslaggever,

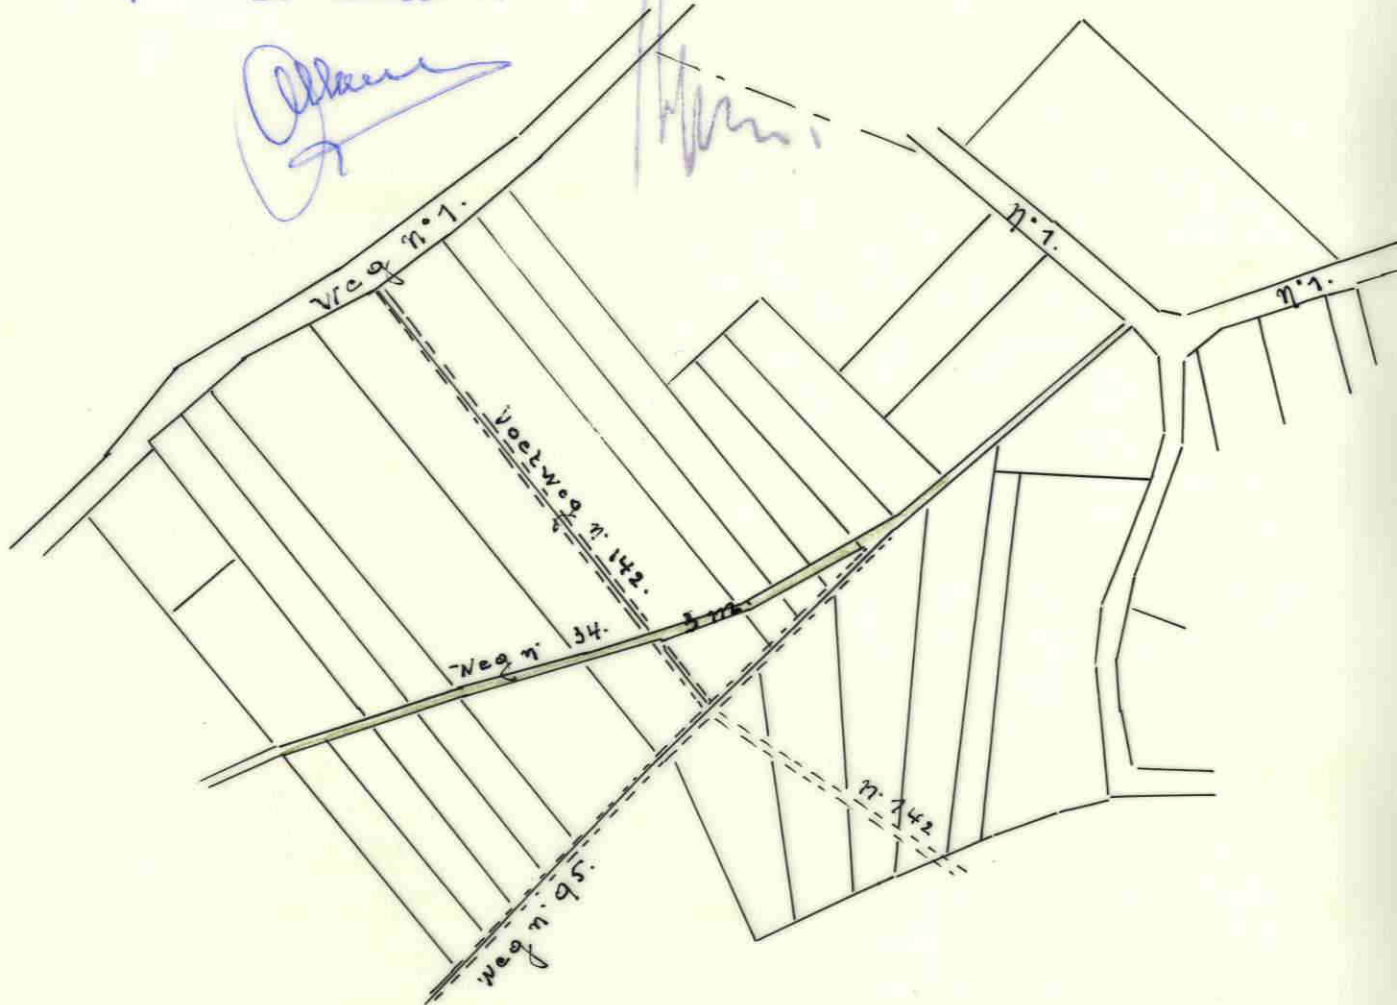

Voor gelykvormig afschrift.
De Buurtwegkommissaris.

Schaal: 1/2500

0 15 30 60 90 120
Meters