

PROVINCIEBESTUUR VAN LIMBURG.
 III° DIRECTIE - 5e Afdeling A
 Aanwr. nr. ~~7~~7106/ 4267

5 afschriften.

2-P.T.D.

2-Gte.

I-Bundel.

M I N U U T.

DE BESTENDIGE DEPUTATIE VAN DE PROVINCIERAAD
 VAN LIMBURG;

Gelet op de beslissing dd. 26 oktober 1978
 waardoor de gemeenteraad van Wellen
 een plan aanneemt voor de afschaffing van *wegoverschot*
Langs de Kustlaan
 op het grondgebied van deze gemeente;

Overwegende dat het niet gaat om een voetweg
 welke in de bebouwde kom van een stad of in een aaneen-
 gebouwd gedeelte van een plattelandsgemeente is gelegen;

Gelet op het proces-verbaal van het onderzoek
 de commodo et incommodo, waaruit blijkt dat er geen be-
 zwaren of opmerkingen werden ingediend;

Gelet op het gunstig advies van de Heer Hoofd-
 ingenieur-Directeur van de Provinciale Technische Wegen-
 dienst, dd. 10 januari 1979, nr. 5971;

*Gelet op het gunstig advies van het Bestuur van
 de Stadsbouw en Ruimtelijke Ordening te Hasselt d.d. 15.6.1979*

Gelet op de wet van 10 april 1841, gewijzigd bij
 de wetten van 20 mei 1863, 9 augustus 1948 en 5 augustus
 1953, alsook op de omzendbrieven van de Heer Minister van
 Openbare Werken nrs. 13, 13bis en 13 ter;

Gehoord de Heer *Vints*, Lid van het
 college, in zijn desbetreffend verslag;

.../...

B E S L U I T :

De sekte van de *het wegoverschot gelegen langs de Nutstraat*
op het grondgebied van de gemeente *Weller*,
aangeduid in *blauwe* kleur op het hierbijgevoegd plan, is
afgeschaft en onttrokken aan het openbaar domein.

De afstand van de grond die door deze afschaffing
vrijkomt, mag gebeuren overeenkomstig artikel 29 van de wet
van 10 april 1841.

Dit besluit zal, 's zondags na ontvangst, door het
schepencolleg afgekondigd worden, en ingevolge de beschik-
kingen van de wet van 20 mei 1863, gedurende acht dagen
aangeplakt blijven.

Belanghebbende derden, alsook de gemeente, kunnen
tegen dit besluit in beroep gaan bij de Koning. Dit beroep
schorst de uitvoering van dit besluit tot wanneer de
Koning uitspraak heeft gedaan. Dit beroep moet uitgeoefend
en aan de gouverneur overgemaakt worden binnen vijftien
dagen, volgend op de aanplakking van dit besluit.

Afschrift van dit besluit zal, ter uitvoering
worden overgemaakt aan het gemeentebestuur van *Weller*.

Dergelijk afschrift zal, tot naricht, gezonden
worden aan de Heer Hoofdingenieur-Directeur van de Provin-
ciale Technische Weggendienst.

Hasselt, 28-06-1979

WAREN AANWEZIG DE HEREN : Gouverneur, Voorzitter; Smets, Vints, Mannaerts, Didden,
Mevrouw Houben-Bertrand, de Bellefroid, Leden en
Smeets, Provinciegriffier.

Namens de Bestendige Deputatie;

2 min
De Griffier der Provincie,

De Gouverneur-Voorzitter,

121
De Verslaggever,

29-6-1979

Gezien om gehecht te worden aan ons besluit
van heden, nr. 35-710614267

Hasselt, de 28-06-1979

De Bestendige Deputatie :

De Griffier der Provincie, De Gouverneur-Voorzitter,


De Verslaggever,

29-6-1979

reup → Ste
reup → P.T.W.D



Voor eensluidend afschrift
DE WELLEN, de
De Burgemeester,

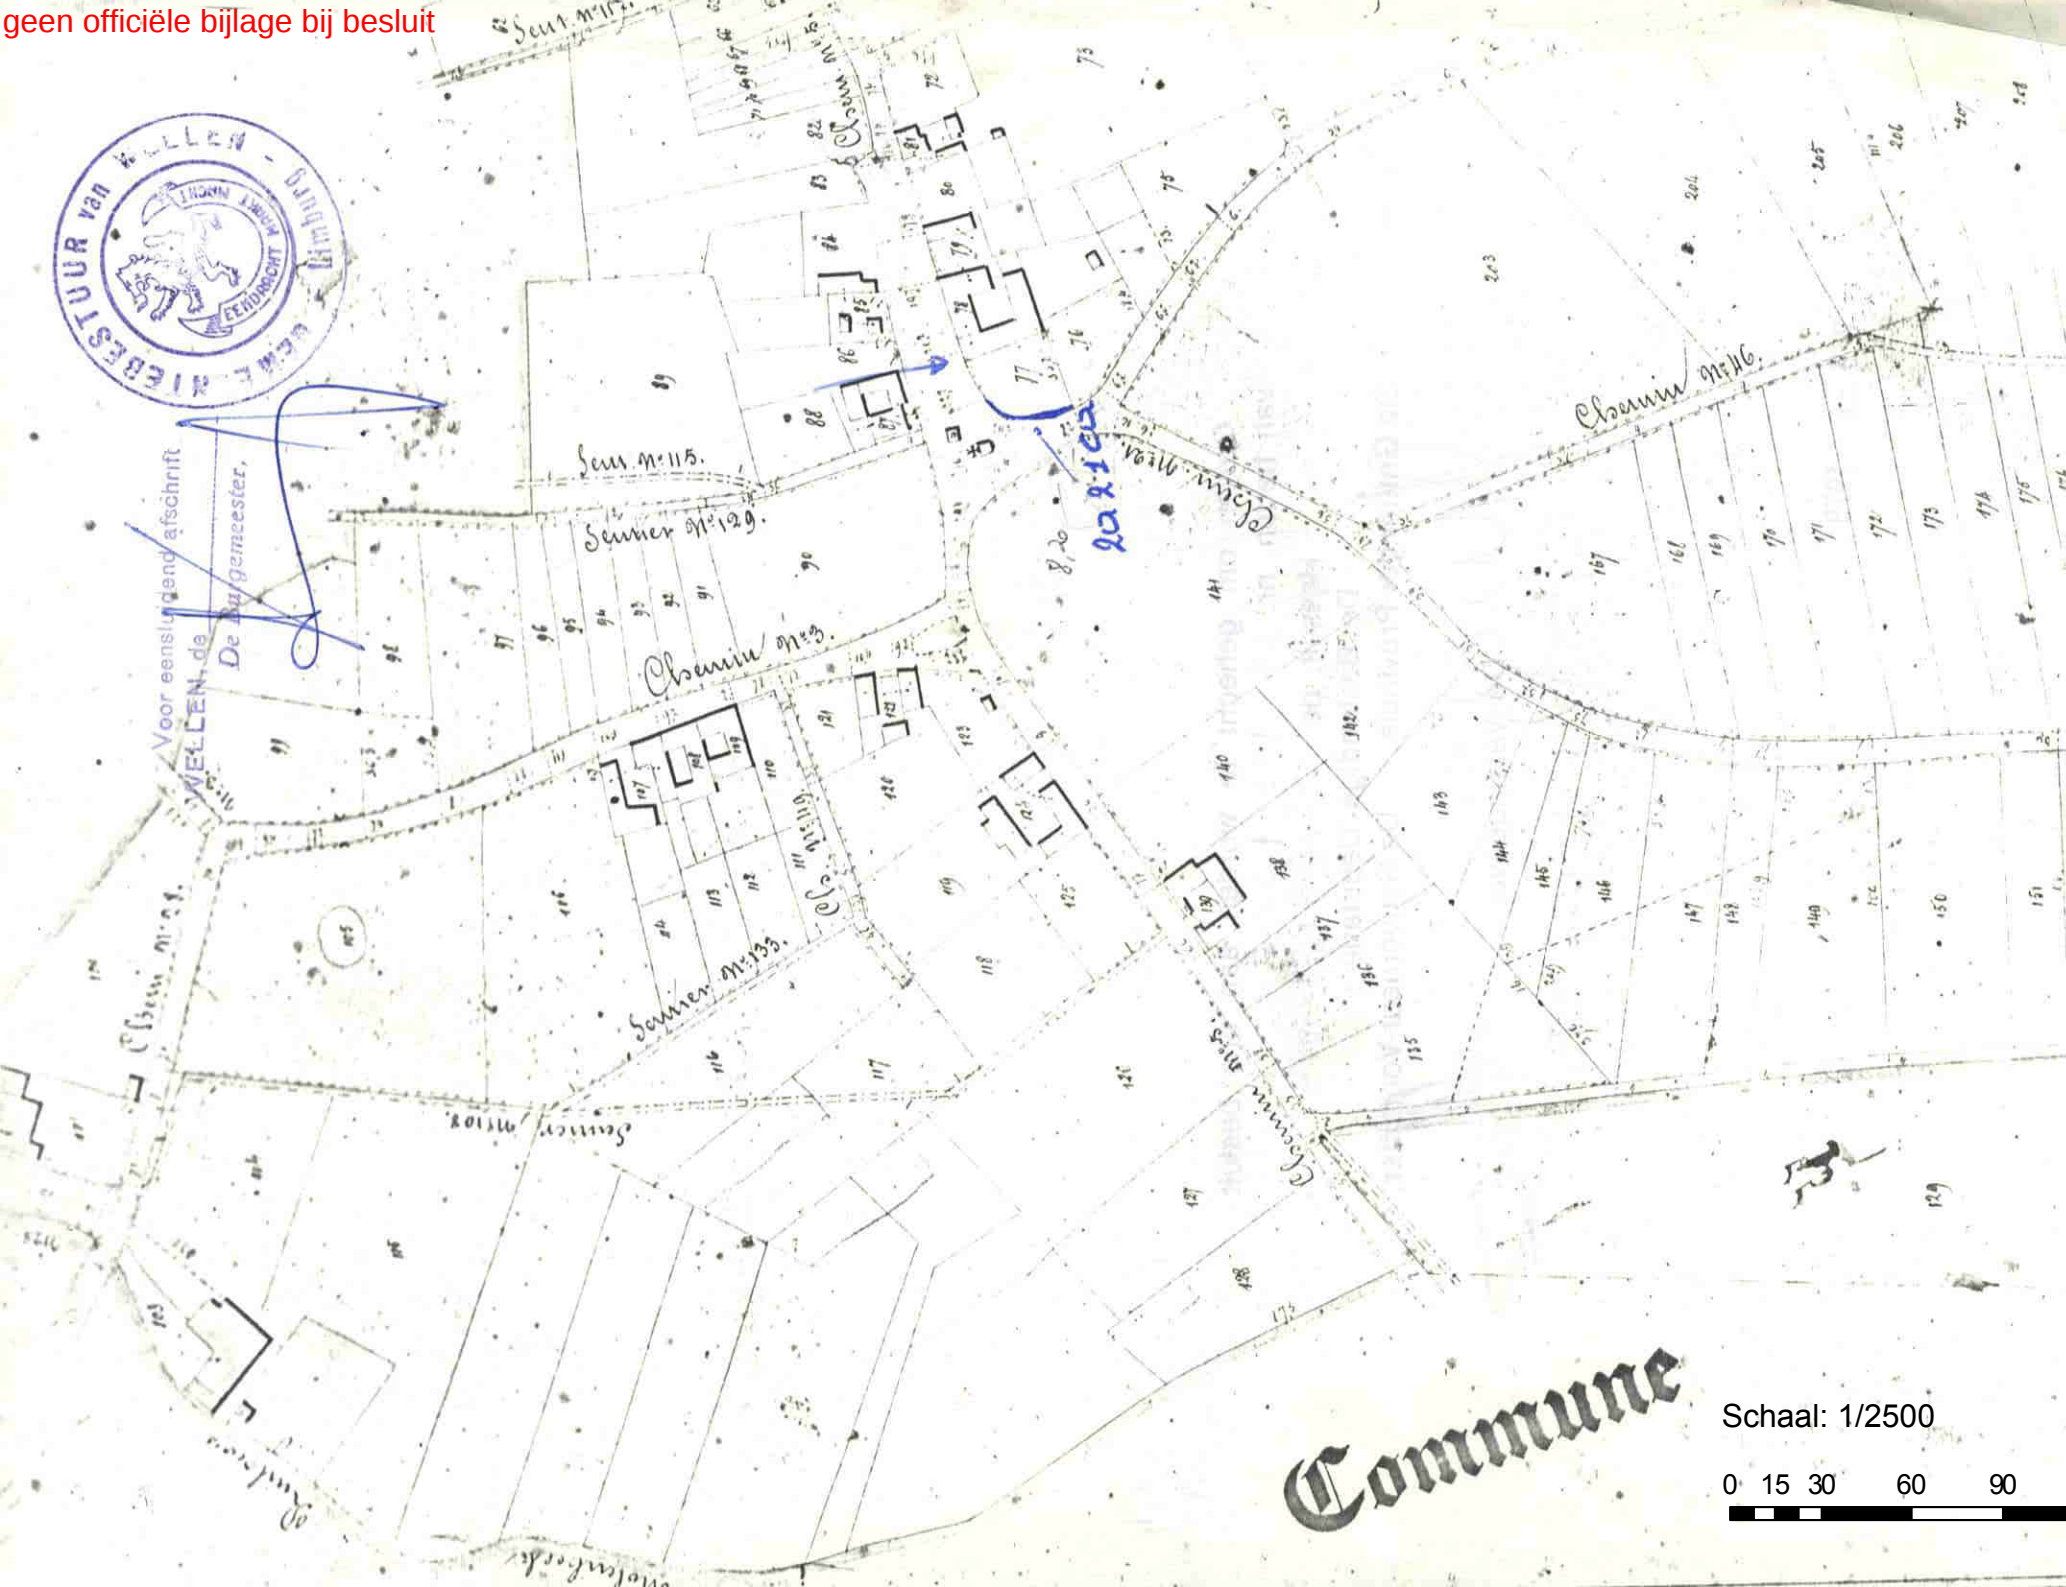

Commune

Schaal: 1/2500


0 15 30 60 90 120
Meters

GEMEENTE WELLEN

Sectie-C-

Abswellen het Gehucht

Schaal 1/250

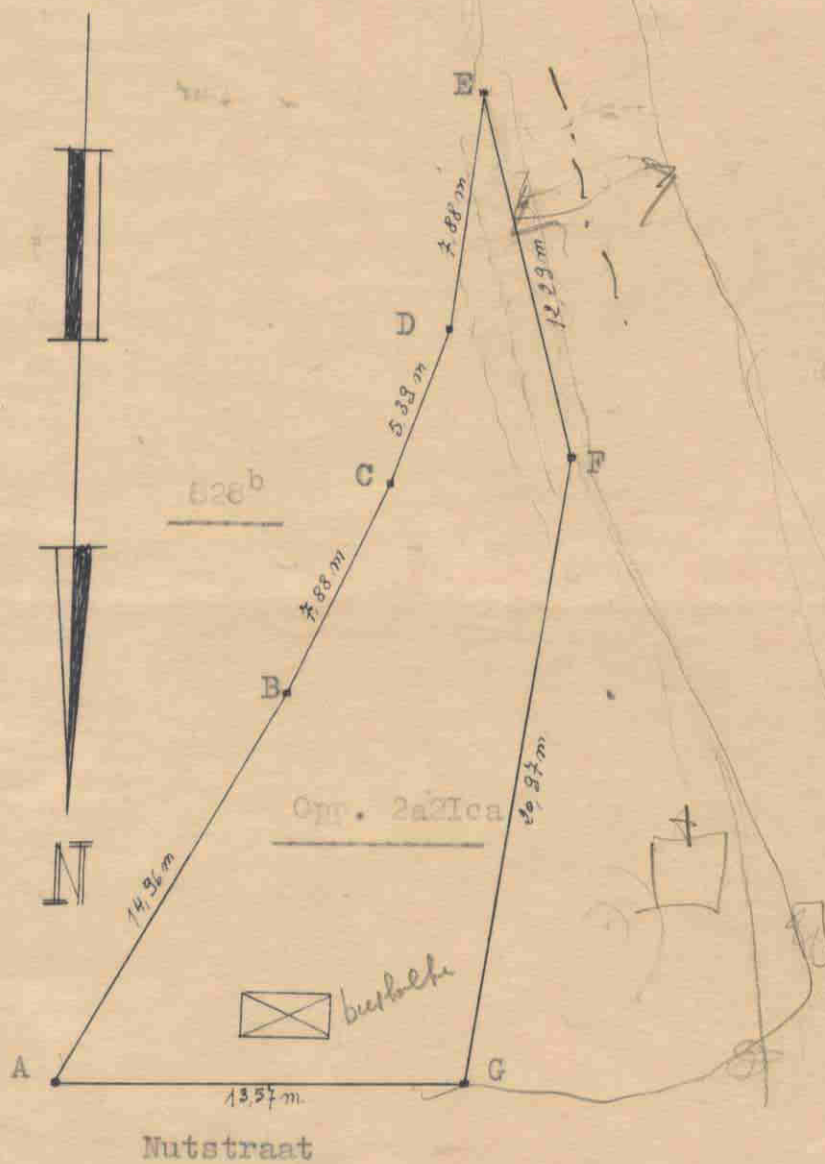

Het perceel afgebeeld door figuur ABCDEFG wordt onttrokken aan het openbaar domein om gevoegd te worden met perceel 828b.

Opgemeten, afgepaald en in plan gebracht door de beëdigde Meetkundige Schatter van Onroerende Goederen.

Sint-Truiden, de 2-8-1978.

Sam. S. Vermeir

Schaal: 1/250

0 1,5 3 6 9 12 Meters