

Provinciaal Bestuur

VAN LIMBURG.

2^e Afdeeling.

Aanw. N^o 438 L. N^o 8

BUURTWEGEN.

VERBETERING.

GOEDKEURING VAN PLANS

De bestendige Deputatie,

Gezien de beraadslaging des gemeentebonds van *Mellen*

dd. *20 mei 1829*

een plan aannemende voor *het vereenigen van zekere*

wegen bevattende 9 percelen overschotten
aangedeeld onder de n^os 12, 13, 24, 25, 90, 91,

92, 93 & 94 en het vernietigen der wachwegen
afgeheeld onder n^os 46, 106, 108, 109, 11,

116, 123, 124, 129, 133, 147, 152, 156 — als ook

de wachwegen in het gehucht Krottingen onder d. nummers
26, 27, 28, 29, 30 & 31.

Gezien het plan en het proces-verbaal van onderzoek de
commodo et incommodo waaruit blijkt dat er *geene*

reklamen of tegenstelling wegen
des ontwerps ontstaan zijn.

Gezien de verslagen van den H. Arrondissements Commis-
saris en van den H. arrondissements Commissaris der buurt-
wegen;

Gezien de wet van den 20 mei 1863 ~~en artikel 76 der gemeentewet~~ ;

Besluit :

De bovengemelde beraadslaging voor hetgeen betreft de aanneming des plans goed te keuren, ~~en den aankoop in der minne der tot uitvoering van dit plan noodige gronden, toe te staan.~~

Het tegenwoordige zal door het schepencollegie 's zondags na deszelfs ontvangst afgekondigd worden, en, ingevolge de schikkingen der wet van den 20 mei 1863, gedurende acht dagen aangeplakt blijven.

Het bewijs der vervulling dezer formaliteit zal ons, na verloop van den bepaalden tijd voor het beroep, overgelegd worden.

Afschrift des tegenwoordigen zal, ter uitvoering, aan den II. Arrondissements Commissaris van *Coningen* verzonden worden.

In zitting, te Hasselt, den *8 augustus* 18*79*.

De provinciale Griffier,

De bestendige Deputatie,

Voor gelijkvormig afschrift :


De provinciale Griffier,

M. J. M. M. M.

Gemeente Wellen.

Plan van enige overschotten van wegen en voetwegen, welke de gemeente Wellen zich voorstelt aan de aangrenzende eigenaars af te staan.
 In het drijftukkel opgesteld door de ondergetekende gezworen landmeter
 Wellen, den 29^{sten} Juny 1875.

[Handwritten signature]

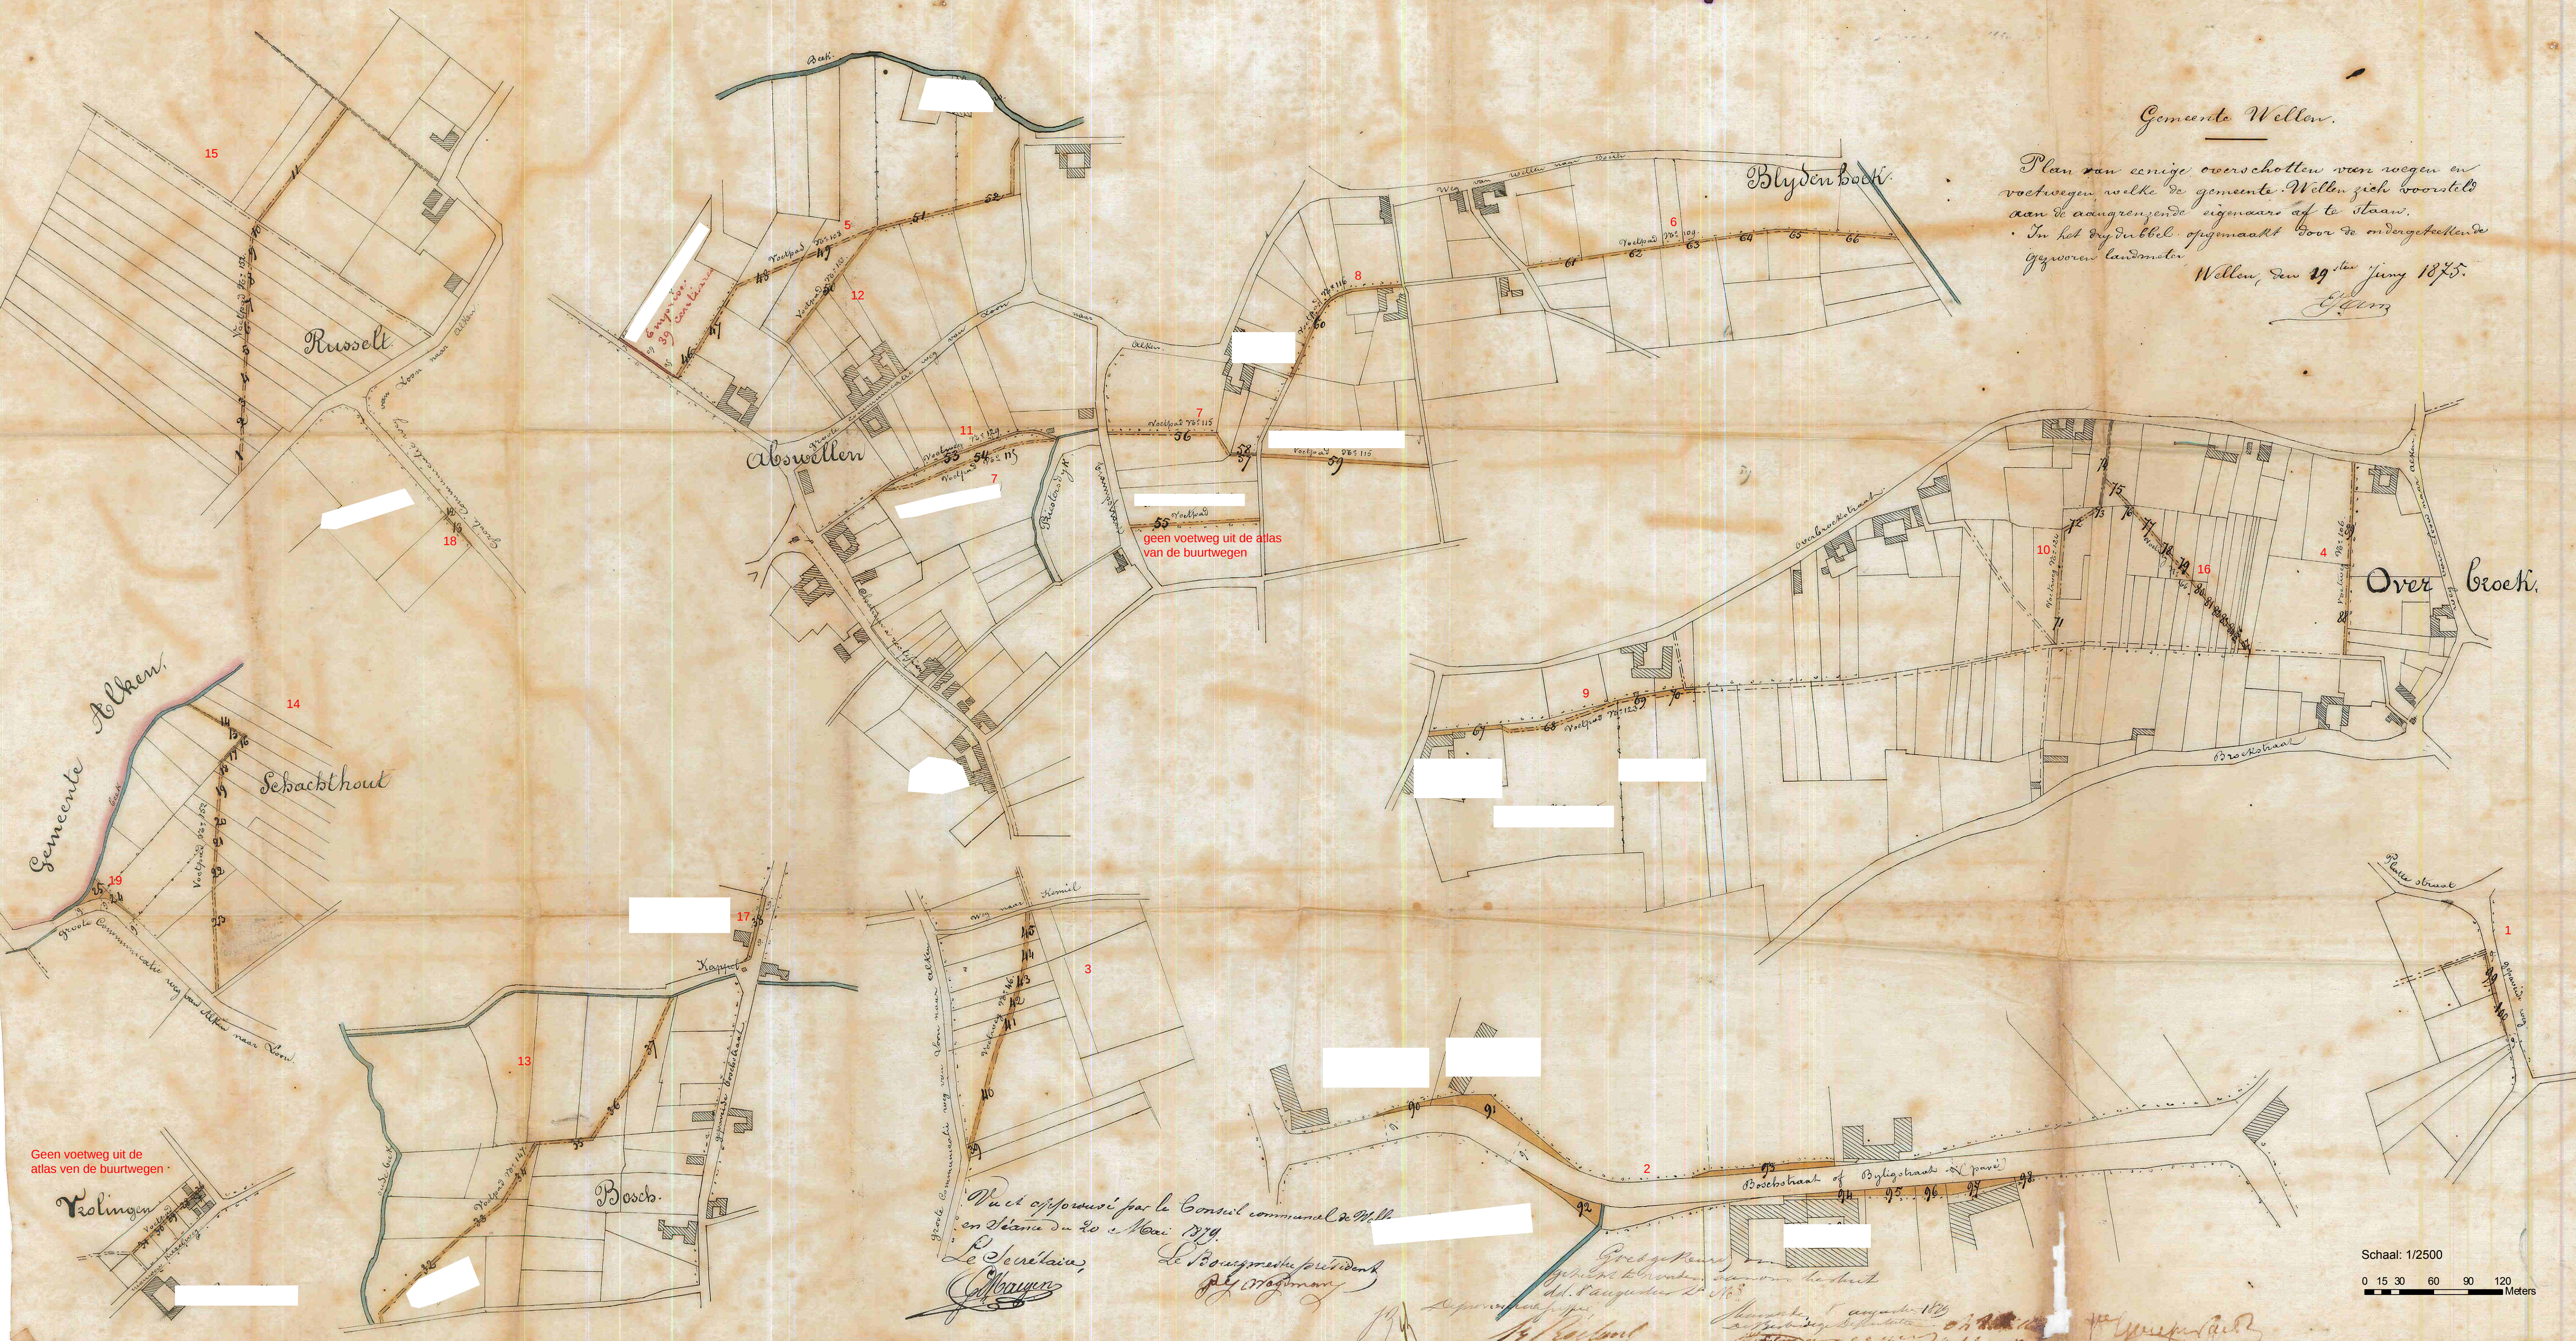

Wet afgevaardigd door le Conseil communal de Wellen
 en séance du 20^e Mai 1875.
 Le Secrétaire,
[Signature]
 Le Bourgmestre, président
[Signature]

Schaal: 1/2500
 0 15 30 60 90 120 Meters