

Nr 7106.-71072-54815

BIJLAGEN

waarvan $\frac{1}{1}$ plan

$\frac{1}{3}$ Afschriften.

MINUUT

De Bestendige Deputatie

VAN DEN PROVINCIALEN RAAD VAN LIMBURG.

+ 1 afschrift
voor den H^r
Minister van
openbare werken.

Gezien de beraadslaging van den Gemeenteraad van

Weller

dd. 13 April 1937

waardoor een plan wordt

aangenomen voor de verbreding en rechtmaking
van de buurtwegen nr 13 en 33 van
den atlas der buurtwegen;

Gezien het plan der ligging; overgelegd plan waarop de
nieuwe grenzen van voornemde buurtwegen
bij middel van volle roode lijnen zijn
aangeduid;

Gezien het proces-verbaal van onderzoek de commodo et incommodo waaruit
blijkt dat tegen het anderhavig ontwerp geen
bezwaar noch opmerking werd ingediend;

3 JUNI 1937

Gezien het verslag van den H^r Hoofdingenieur-Bestuurder van den Provincialen
Technischen Dienst, dd. 12 Mei 1937. nr 5736;

6 minuten

Gehoord het verslag van den Heer
Lid van het College;

Hayen

Gezien de wet van den 10 April 1841, gewijzigd door die van den 20 Mei 1863
en artikel 76 der Gemeentewet;

BESLUIT :

De bovengemelde beraadslaging voor hetgeen betreft de aanneming des plans goed
te keuren, en den aankoop in der minne der tot uitvoering van dit plan noodige gronden
alsook den afstand der beschikbare gedeelten weg aan de aangrenzende eigenaars gelijk-
vormig art. 29 der wet van 10 April 1841, toe te staan.

Het tegenwoordig besluit zal door het Schepencollege 's Zondags na deszelfs
ontvangst afgekondigd worden, en ingevolge de schikkingen der wet van den 20 Mei
1863, gedurende acht dagen aangeplakt blijven.

Het bewijs der vervulling dezer formaliteit zal ons, na afloop van den bepaalden
tijd voor het beroep bij den Koning overgelegd worden.

Deze beroepen zullen desgevallend **aan den Heer Gouverneur der Provincie** moeten
toekomen binnen de vijftien dagen die de aanplakking volgen.

Afschrift des tegenwoordigen zal, ter uitvoering, aan het Gemeentebestuur van
Weller, overgezonden worden.

Dergelijk afschrift zal tot naricht aan den H^r Hoofdingenieur-Bestuurder van den
Provincialen Technischen Dienst te Hasselt, overgezonden worden.

In zitting te Hasselt, den *21 Mei Juni* 1937.

Waren tegenwoordig : de Heeren :

6 minuten.
**Gouverneur, Voorzitter; Hayen, Gruyters,
Dr. Spaas, Boes, Dr. Poelmans en Van Slype,
Leden en Roelants, Griffier der Provincie.**

De Griffier der Provincie,

Roelants

De Bestendige Deputatie,

Roelants

De Verslaggever,

Roelants

PROVINCIE LIMBURG

ARRONDISSEMENT TONGEREN

GEMEENTE WELLEN

ONTWERP VOOR DE VERBETERING DER
LANDEBOUWEGEN N^o 13 EN 33

GRONDPLAN
der *inmeningen*.


SCHAAL: 2 1/2 M.
Schaal: 1/500



WEG N^o 13 (1^{ste} DEDELTJE) - EVAL 1

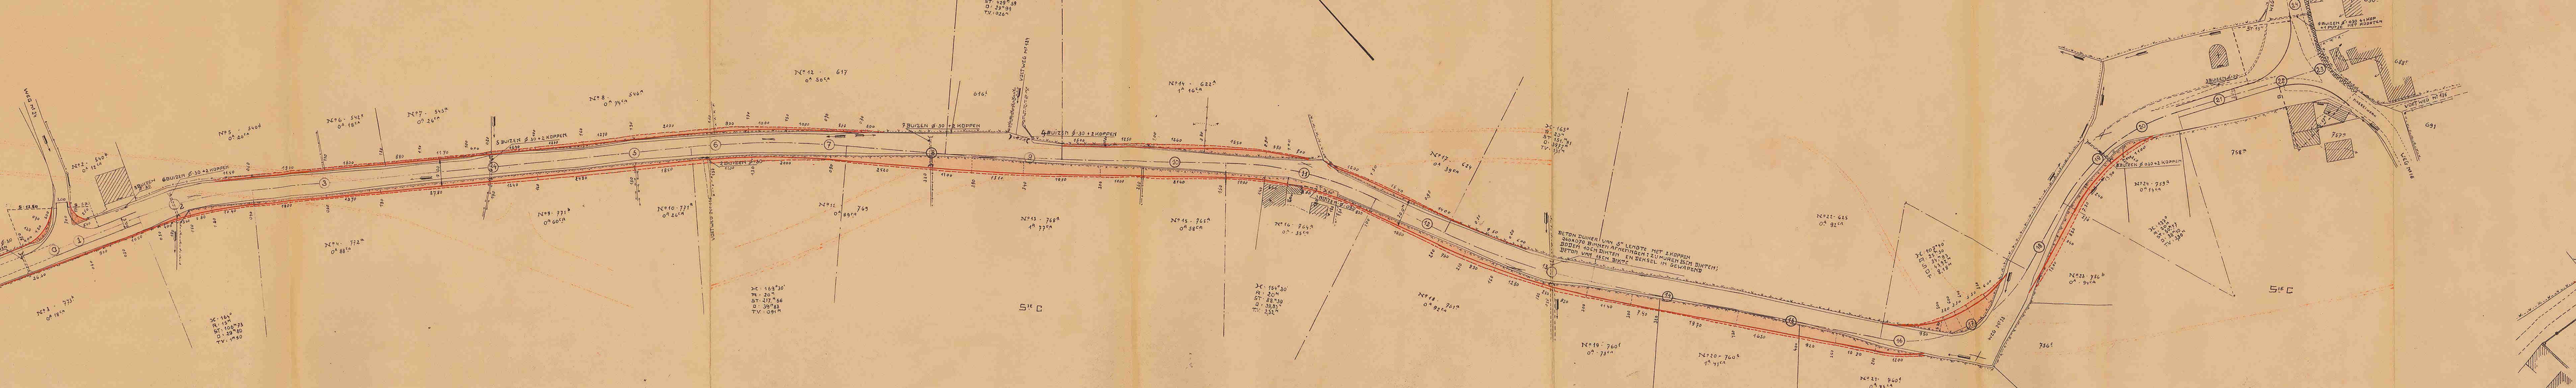

WEG N^o 13 (2^{de} DEDELTJE) ZANGSTRAAT

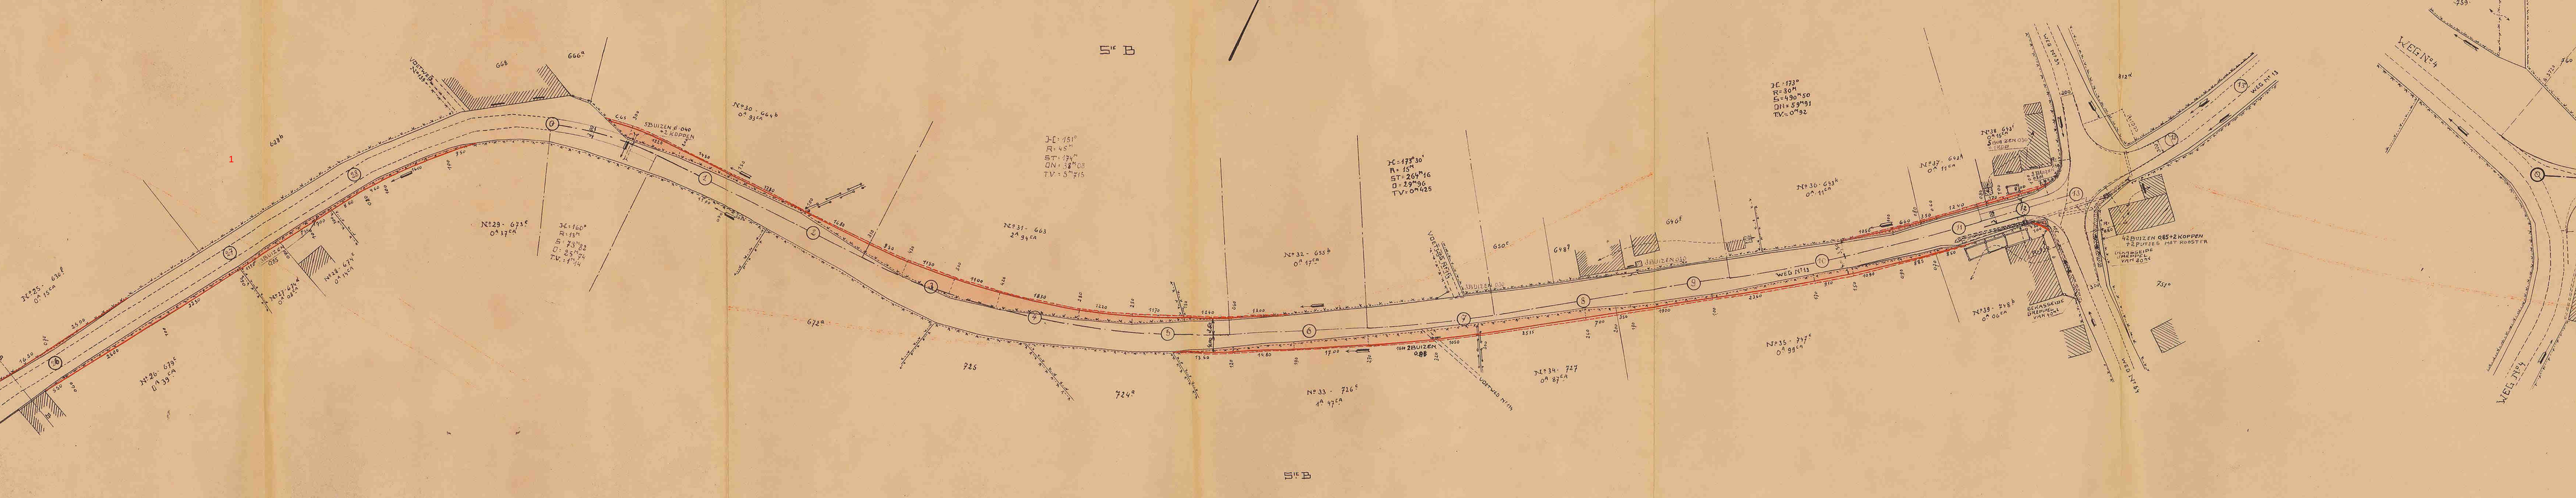

WEG N^o 33 (1^{ste} DEDELTJE) ZAVELSTEG 2

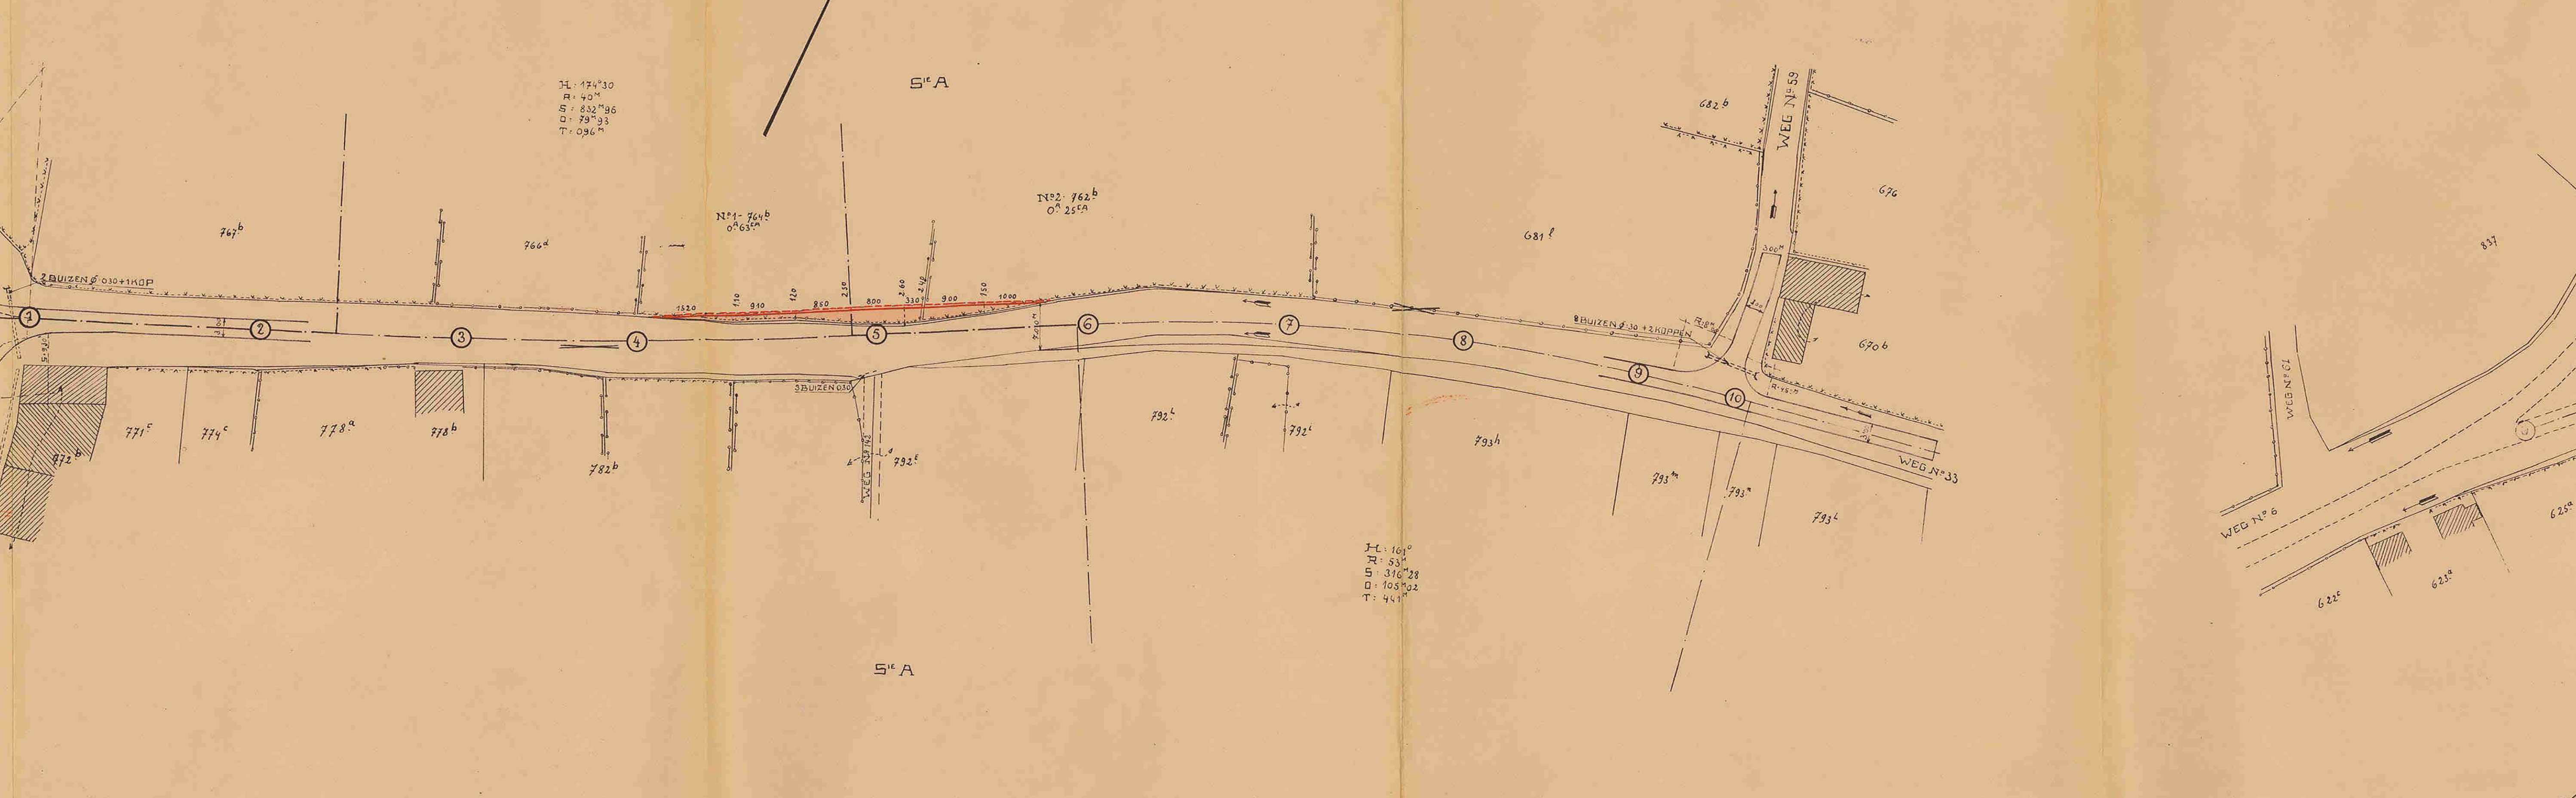

WEG N^o 33 (2^{de} DEDELTJE) LANGENACKERSTRAAT 3



De Bestendige Deputatie,
De Griffier der Provincie,
De Voorzitter,
