

L<sup>a</sup>

25

# De bestendige Deputatie

VAN DEN PROVINCIALEN RAAD VAN LIMBURG,

3 bylagen  
eplan.

Gezien de beraadslaging van den gemeenteraad van

*Myslagen* dd. *10 Juli 1887*

een plan aannemende voor *het vernietigen*  
*van ~~ten~~ de voetswegen n<sup>o</sup> 27 en 28*  
*en het openen van eenen nieuwen*  
*voetsweg tebbende een breedte van 3 meter;*

Gezien het plan, en het proces-verbaal van onderzoek

*Aangezien dat het volgens het proces-verbaal*  
*de commodo et incommodo waaruit blijkt dat*  
*van onderzoek van commodo et incommodo*  
*het ~~blijkt~~ dat ex geene reclamen tegen dit*  
*ontwerp zijn opgekomen;*

Gezien de verslagen van den H. Arrondissents Com-

*provinciale opziens*  
missaris en van den H. *arrondissements* Commissaris der  
buurtwegen en *waterlagen*;

*Gehoord het verslag van den Zk. Heeren,*  
*lid onzes kollegie;*

Gezien de wet van den 20 Mei 1863 en artikel 76 der gemeentewet ;

Gehoord het verslag van den H.  
lid van ons College ;

Besluit :

De bovengemelde beraadslaging voor hetgeen betreft de aanneming des plans goed te keuren, en den aankoop in der minne der tot uitvoering van dit plan noodige gronden, toe te staan.

Het tegenwoordige zal door het schepencollege's zondags na deszelfs ontvangst afgekondigd worden, en, ingevolge de schikkingen der wet van den 20 mei 1863, gedurende acht dagen aangeplakt blijven.

Het bewijs der vervulling dezer formaliteit zal ons, na verloop van den bepaalden tijd voor het beroep, overgelegd worden.

Afschrift des tegenwoordigen zal, ter uitvoering, aan den H. Arrondissements Commissaris van *Hasselt-Maastricht* verzonden worden.

In zitting, te Hasselt, den *15 februarij* 18*89*.

Waren tegenwoordig de HH. Burggraaf Goupy de Beauvolers, Gouverneur, Voorzitter ; ~~Ridder de Menten~~, Slegers, ~~Ridder de Borman~~, Gielen, Ridder de Corswarem en Stiels, leden, en Roelants provinciale Greffier, die de minuut geteekend hebben.

De provinciale Griffier,

De bestendige Députatie,

*(get.)* *(get.)* *1007* *W. Eich*  
*W. Borman*  
Voor gelijkvormig afschrift : *Ch. de St. J.*  
De provinciale Griffier, *W. Borman*


# Gemeente Wijkshagen.

Plan der voetwegen N<sup>o</sup> 27 en 29 voorgesteld  
tot gedeeltelijke herleiding en vernietiging

AB Nieuwe voetweg.

CB en DE voetwegen te vernietigen

F Buisplaats der nieuwe kerk

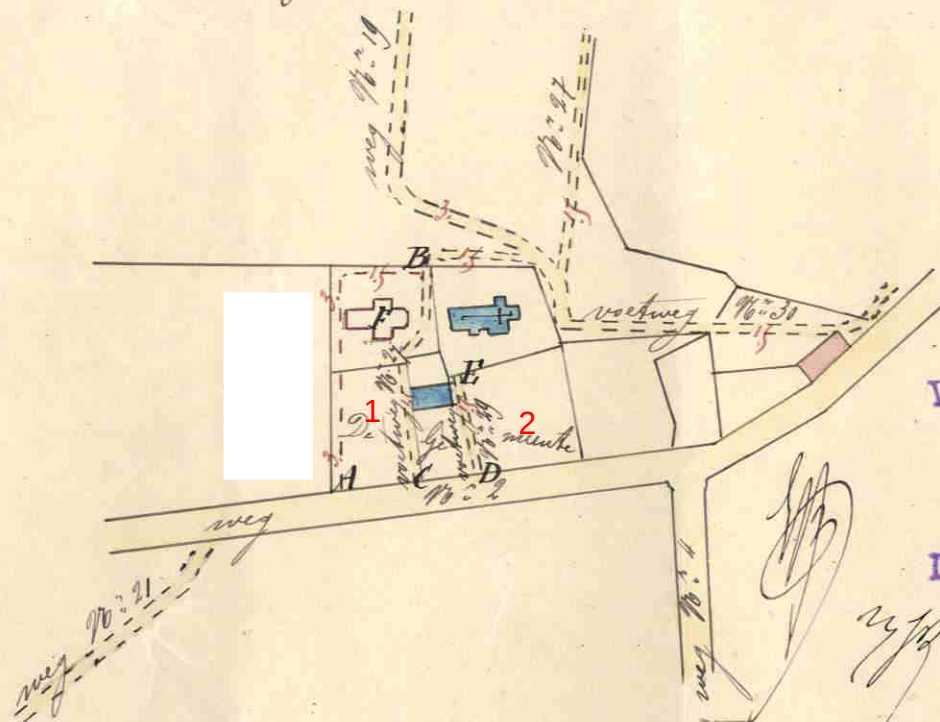

Vu pour être annexé à notre arrêté de ce jour,

Hasselt, le 15 février 1889

La Députation permanente

Le Greffier provincial

Gezien en goedgekeurd omgevegd te worden aan ongebruiksleging van 1 jul 1888

Kamerus den gemeenteraad

De Burgemeester

De Secretaris

H. Willems



*[Handwritten signature]*

*[Handwritten signatures and text]*  
Vu Glabbeek, den 23 juni 1887  
De centrale Commissaris der leeuwswegen

Schaal: 1/2500

0 15 30 60 90 120 Meters

Schaal van 1/2500