

Provinciaal Bestuur

VAN LIMBURG.

2^e Afdeling.

Stamm. N^o 433 L.

BUURTWEGEN.

VERBETERING.

GOEDKEURING VAN PLANS.

8 annexes
blout 2 plans

De bestendige Deputatie,

Gezien de beraadslagingen des gemeenteraad van

Nykhoven

dd. 21 juni en 24 maart 1882,

een plan aannemende voor het vernieuwen van een gedeelte van den wegr^{n^o} en het rechtmarken der wegen n^{os} 2, 5, 6 en 16;

[Handwritten signature]

Gezien het plan en het proces-verbaal van onderzoek de commodo et incommodo waaruit blijkt dat de graven

dit zijn tegen dit ontwerp verzetten. Voor het geen betreft het dumpen van den poel op het perceel n^o 2, is gelegen, wijl het water van den zelven zeer nuttig voor het vee is;

aan gezien dat er geen water ontbreekt in het beekje Soutbeek, dat het aanvullen van den poel zeer noodig is voor de gezondheid

Gezien de verslagen van den H. Arrondissements Commis-
saris en van den H. arrondissements Commissaris der buurt-
wegen;

4 aan den goeden invloed op de openbare gezondheid zal hebben, en dat dezelfs demping noodig voor de openbare veiligheid;

Gezien de wet van den 20 mei 1863, ~~en artikel 76 der gemeentewet~~ :

Besluit :

De bovengemelde beraadslaging voor hetgeen betreft de aanneming des plans goed te keuren, ~~en den aankoop in der minne der tot uitvoering van dit plan noodige gronden, toe te staan.~~

Het tegenwoordige zal door het schepencollegie 's zondags na deszelfs ontvangst afgekondigd worden, en, ingevolge de schikkingen der wet van den 20 mei 1863, gedurende acht dagen aangeplakt blijven.

Het bewijs der vervulling dezer formaliteit zal ons, na verloop van den bepaalden tijd voor het beroep, overgelegd worden.

Afschrift des tegenwoordigen zal, ter uitvoering, aan den H. Arrondissements Commissaris van *Hasselt Macsgeek* verzonden worden.

In zitting, te Hasselt, den

21 juli 1882

De provinciale Griffier,


De bestendige Deputatie,

Voor gelijkvormig afschrift :

De provinciale Griffier,

Gemeente Wijshagen

Plan van overschotten van buurtwegen
bestemd tot verruiming.

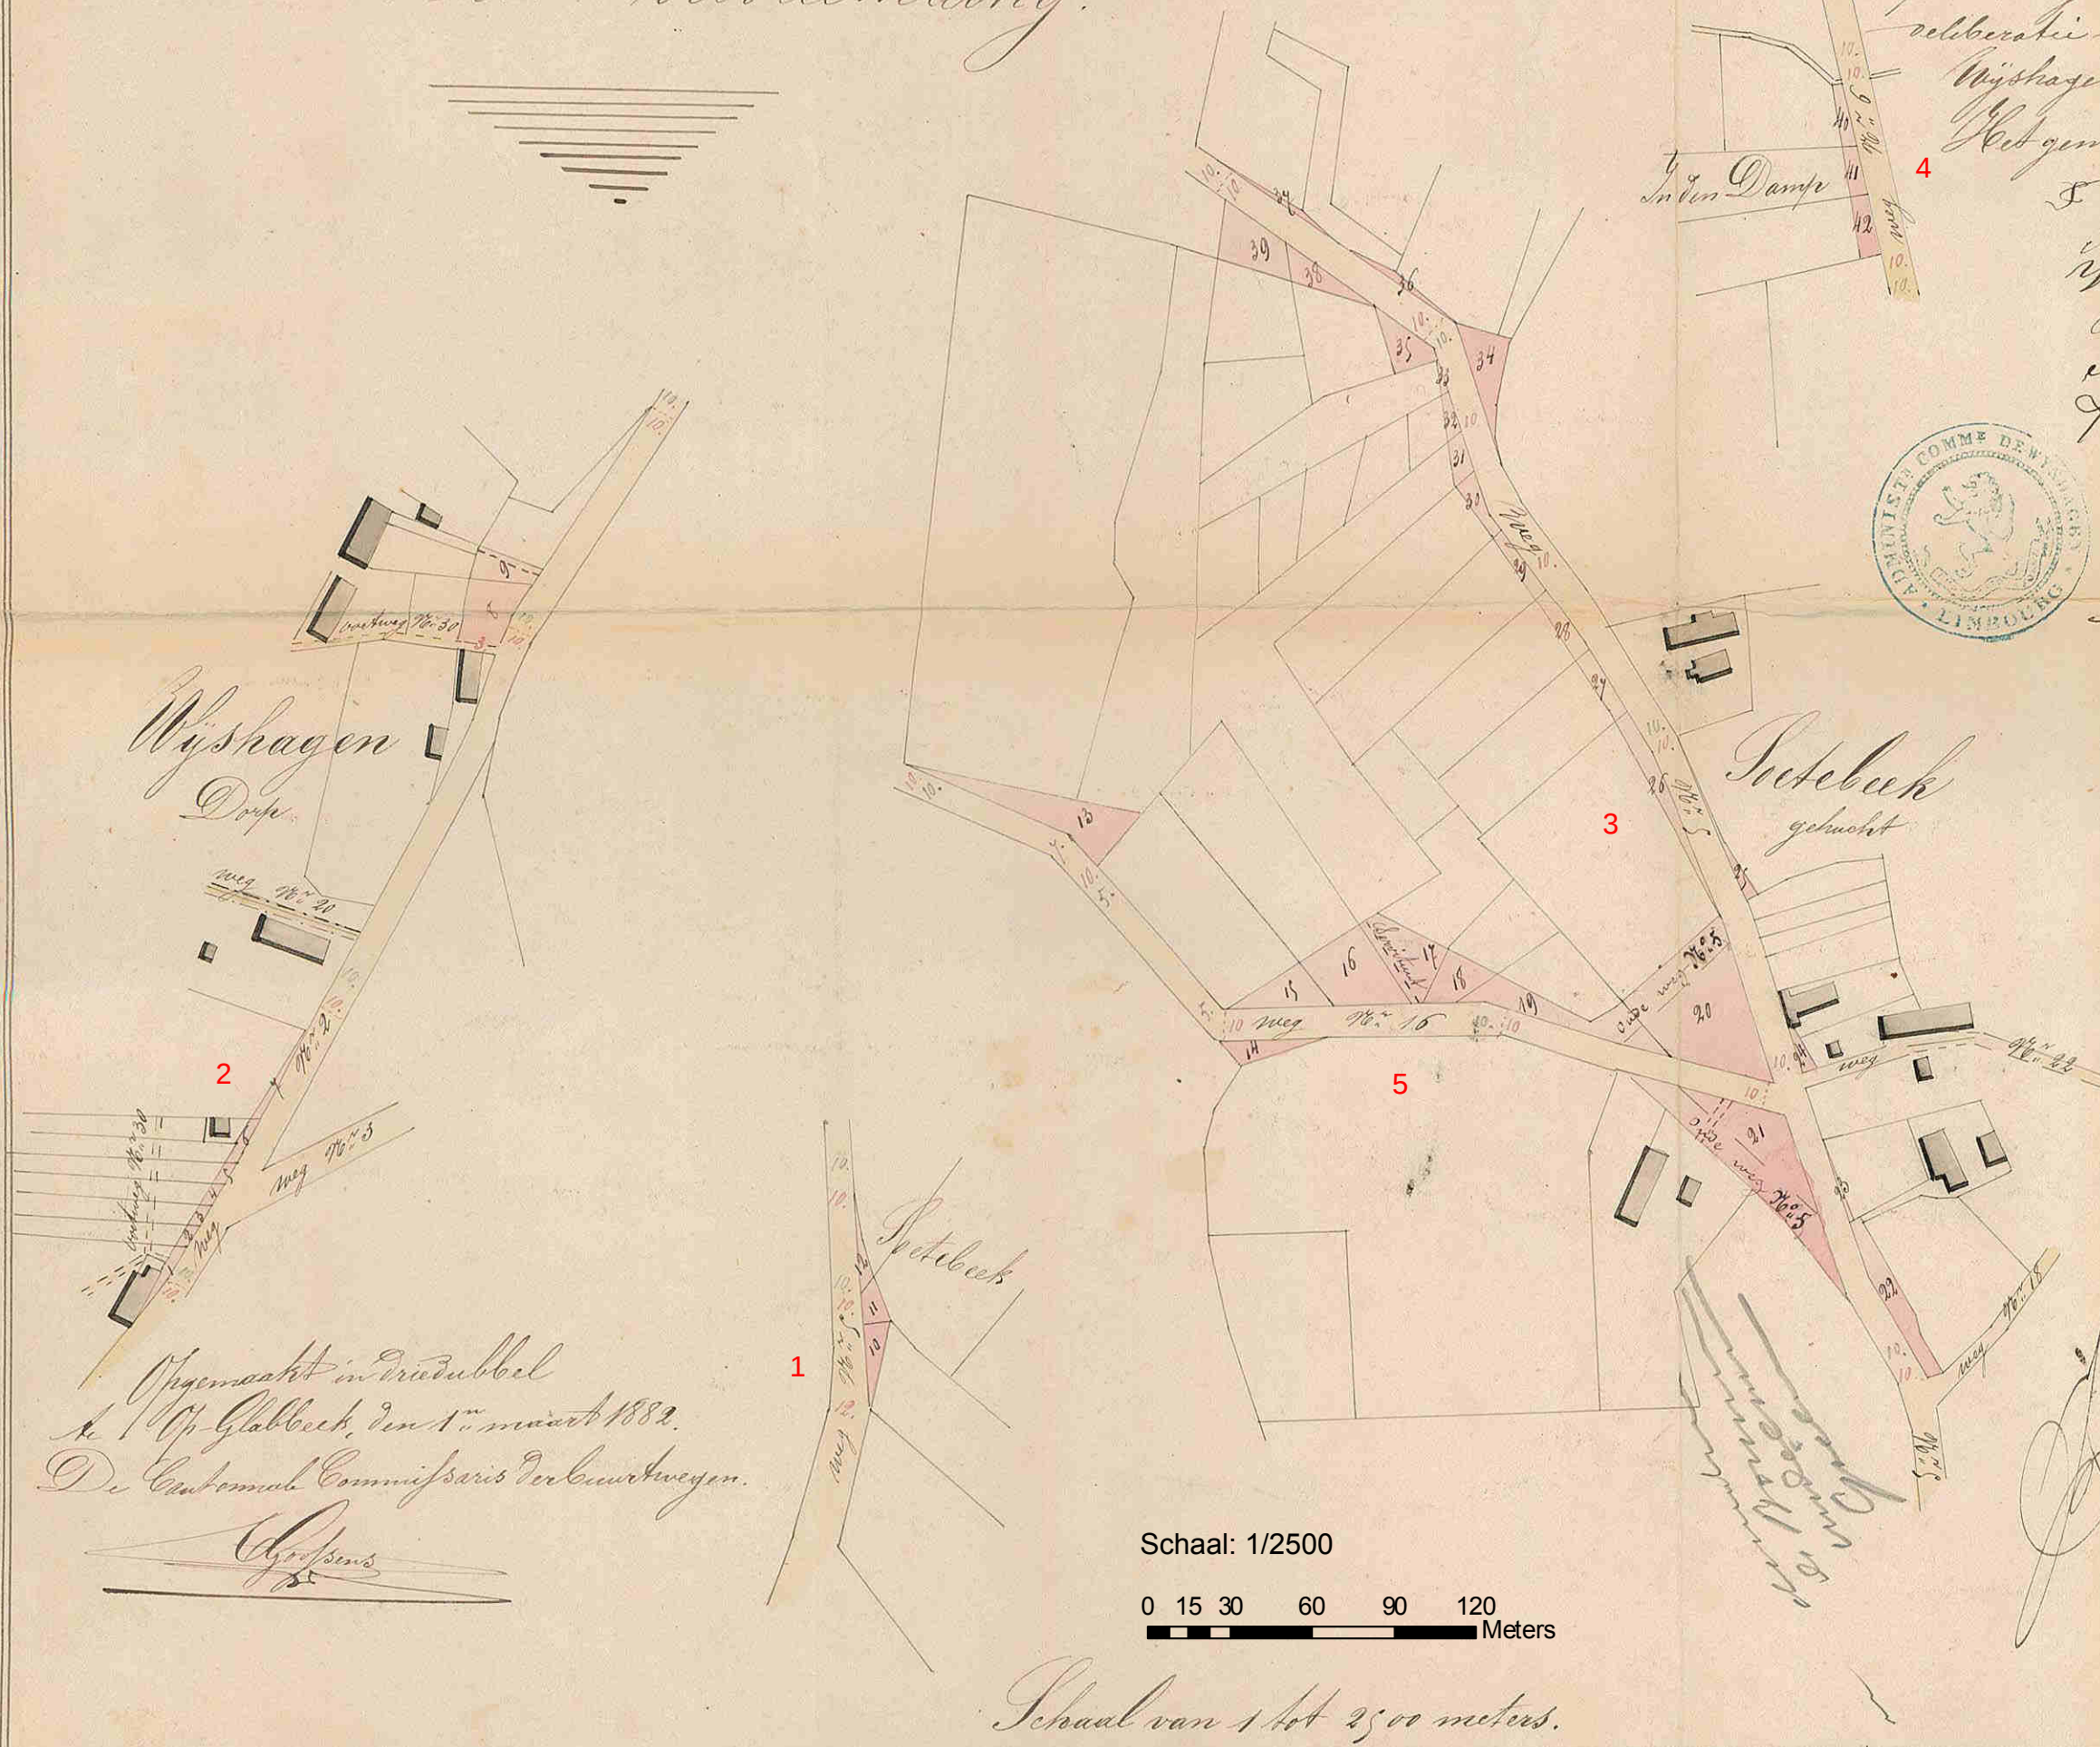

Planwijzende Tafel.

Namen & voornamen der aangrenzende eigenaren.	Grootte		Plaatselijke benaming	Namen & voornamen der aangrenzende eigenaren.
	Arb.	W.		
	1	2	3	4
	1	2	Dorp	32
	2	2	el	48
	3	2	el	44
	4	2	el	39
	5	2	el	32
	6	2	el	86
	7	2	el	135
	8	2	el	469
	9	2	el	219
	10	5	Soetebek	150
	11	2	el	88
	12	2	el	20
	13	16	el	719
	14	2	el	216
	15	2	el	314
	16	2	el	685
	17	2	el	433
	18	2	el	292
	19	2	el	510
	20	2	el	1809
	21	2	el	1282
	22	2	el	437
	23	2	el	30
	24	2	el	118
	25	2	el	130
	26	2	el	283
	27	2	el	168
	28	2	el	210
	29	2	el	156
	30	2	el	93
	31	2	el	77
	32	2	el	43
	33	2	el	05
	34	2	el	386
	35	2	el	140
	36	2	el	103
	37	2	el	76
	38	2	el	166
	39	2	el	448
	40	6	In den Damp	110
	41	2	el	123
	42	2	el	168
			Totaal	11512