

L^a

De bestendige Deputatie

VAN DEN PROVINCIALEN RAAD VAN LIMBURG,

5 bylagen
1 plan

Gezien de beraadslaging van den gemeenteraad van
Wimmeringen dd. 25 augustus 1895
een plan aannemende voor *het afschaffen*
van den weg n^o 3 van den atlas der
buurtwegen;

Gezien het plan en het proces-verbaal van onderzoek
de commodo et incommodo waaruit blijkt dat *er geene*
reklamen tegen het ontwerp zijn
opgekomen;

Gezien de verslagen van den H. Arrondissents Com-
missaris en van den H. *Provincieel Opziener*
~~arrondissements~~ Commissaris der
buurtwegen *en waterlooopen;*

3 minuten

Gezien de wet van den 20 Mei 1863 ~~en artikel 76 der~~
~~gemeentewet~~;

Gehoord het verslag van den H. *Slegers*,
lid van ons College ;

Besluit :

De bovengemelde beraadslaging voor hetgeen
betreft de aanneming des plans goed te keuren, ~~en den aan-~~
~~koop in der minne der tot uitvoering van dit plan noodige~~
~~gronden, toe te staan.~~

Het tegenwoordige zal door het schepencollege's zor-
dags na deszelfs ontvangst afgekondigd worden, en, inge-
volge de schikkingen der wet van den 20 mei 1863, gedu-
rende acht dagen aangeplakt blijven.

Het bewijs der vervulling dezer formaliteit zal ons,
na verloop van den bepaalden tijd voor het beroep, over-
gelegd worden.

Afschrift des tegenwoordigen zal, ter uitvoering, aan
den H Arrondissements Commissaris van *Hasselt Maerlyck*
verzonden worden.

In zitting, te Hasselt, den

25^e dec

18*91*.

Waren tegenwoordig de HH. *Bara. H. de Pitteurs*
~~Burggraaf Goupy de~~
H. de Gaerh
Beauvolers, Gouverneur, Voorzitter ; ~~Ridder de Monten~~
Stiels. Willens
Slegers, Ridder de Borman, Gielen, ~~Ridder de Corswa-~~
an de Creeft
~~rem en Sticks~~, leden, en Roelants provinciale Greffier, die
de minuut geteekend hebben.

De provinciale Griffier,

De bestendige Députatie,

27^e dec (get.) *H. Roelant* (get.) *J. de Pitteurs*

De verslaggever


Voor gelijkvormig afschrift :

De provinciale Griffier,

Plan, indiquant par la lettre A un excédant du chemin n°3 d'une contenance de
seize 70 centiares et que l'administration communale de Wimmertingen se propose de céder
à [redacted] de la Riville - de Guil propriétaire à Gers-ou-Lenoir, conformément
à l'article 19 de la loi du 11 avril 1847.

clord

Echelle de 1 à 2500 mètres.



Dressé par le soussigné arpenteur-juré
à Hasselt, le 30 - Avril 1895.

E. F. Pieters

Gézien & goedgekeurd door den
gemeente raad van Wimmertingen
den 16 mei 1895

E. A. Aertens

P. J. Groenendaels

de Secretaris


Gézien omgekeerd te worden
door ons bestant van heren L. A. G. F.

Hasselt, den 25^{ste} - 1895.

De Besondere Deputatie

De provinciale Griffier H. de Smet

H. de Smet De verslaggever

