

Nr 7106/00512.

MINUUT1 Bijlagen
waarvan 1 plan3 Afschriften.2 TD
1 lph

De Bestendige Deputatie

VAN DE PROVINCIERAAD VAN LIMBURG,

Gezien de beraadslaging van de Gemeenteraad van *Wimmerdingen*,
d d. *18 Maart 1959*, waardoor een plan wordt aangenomen
voor *de gedeeltelijke herleiding van de voet-
weg nr 9 van de Atlas der Kruiswegen
van voornoemde gemeente;*

Gezien het overgelegd plan, *waarop de nieuwe richting
in vervanging van de bestaande sectie
in it geel gekint, wordt aangeduid door
een groene kleur;*

Gezien het proces-verbaal van onderzoek de commodo et incommodo, waaruit
blijkt dat *tegen het onderhavig ontwerp geen
bezwaren of opmerkingen werden in-
gediend;*

Gezien het verslag van de H^r Hoofdingenieur-Directeur van de Provinciale
Technische Dienst, d. d. *2 Mei 1959, nr 6297;*

Quinnden

Gelet op de wet van de 10 April 1841, gewijzigd door die van de 20 Mei 1863
en artikel 76 der gemeentewet;

Gehoord het verslag van de Heer
het College;

Claessen

, Lid van

BESLUIT:

De bovengemelde beraadslaging voor hetgeen betreft de aanneming van het plan
goed te keuren, en ~~de aankoop in der minne der tot uitvoering van dit plan nodige
gronden alsook~~ de afstand der beschikbare gedeelten weg aan de aangrenzende eigen-
aars gelijkvormig art. 29 der wet van 10 April 1841, toe te staan.

~~Die aanwerving van bedoelde gronden geschiedt ten algemene nutte.~~

Het tegenwoordig besluit zal door het Schepencollege 's Zondags na deszelfs
ontvangst afgekondigd worden, en ingevolge de schikkingen der wet van de 20 Mei
1863, gedurende acht dagen aangeplakt blijven.

Het bewijs der vervulling dezer formaliteit zal ons, na afloop van de bepaalde
tijd voor het beroep bij de Koning overgelegd worden.

Deze beroepen zullen desgevallend **aan de Heer Gouverneur der Provincie**
moeten toekomen binnen de vijftien dagen die de aanplakking volgen.

Afschrift van tegenwoordig Besluit zal, ter uitvoering, aan het Gemeente-
bestuur van *Wimmerdingen* overgezonden worden.

Dergelijk afschrift zal tot naricht aan de H^r Hoofdingenieur-Directeur van
de Provinciale Technische Dienst te Hasselt, overgezonden worden.

In vergadering te Hasselt, de *4 Mei* 19*59*.

Waren tegenwoordig de Heren :

Gouverneur, Voorzitter: Gruyters, Narves
Claessen, Dr. Leonard, Reggers, Knapen, Ledes
en Van Bockrveck. Griffier der Provincie

De Bestendige Duputatie,

Wimmerdingen
Stg
De Griffier der Provincie,

2
De Verslaggever,

- 6 - 5 - 1959

Claessen

- 6 - 5 - 1959

Gezien om gehecht te worden aan ons Besluit
van heden, n° 7106/0051A

Hasselt, de

4 Mei 1959.

De Bestondige Deputatie,

De Griffier der Provincie,

De Verslaggever,

Quinnden

HK
y

~~HK~~

~~HK~~
Wane

GEMEENTE WIMMERTINGEN

sectie.A.


PLAN: tot verlegging van voetpad n^o 9 op de percelen n^{os} 192^a en 192^b


Schaal: 1/500

0 2,5 5 10 15 20
Meters

"Zusters der Kindheid Jezus"
Gent

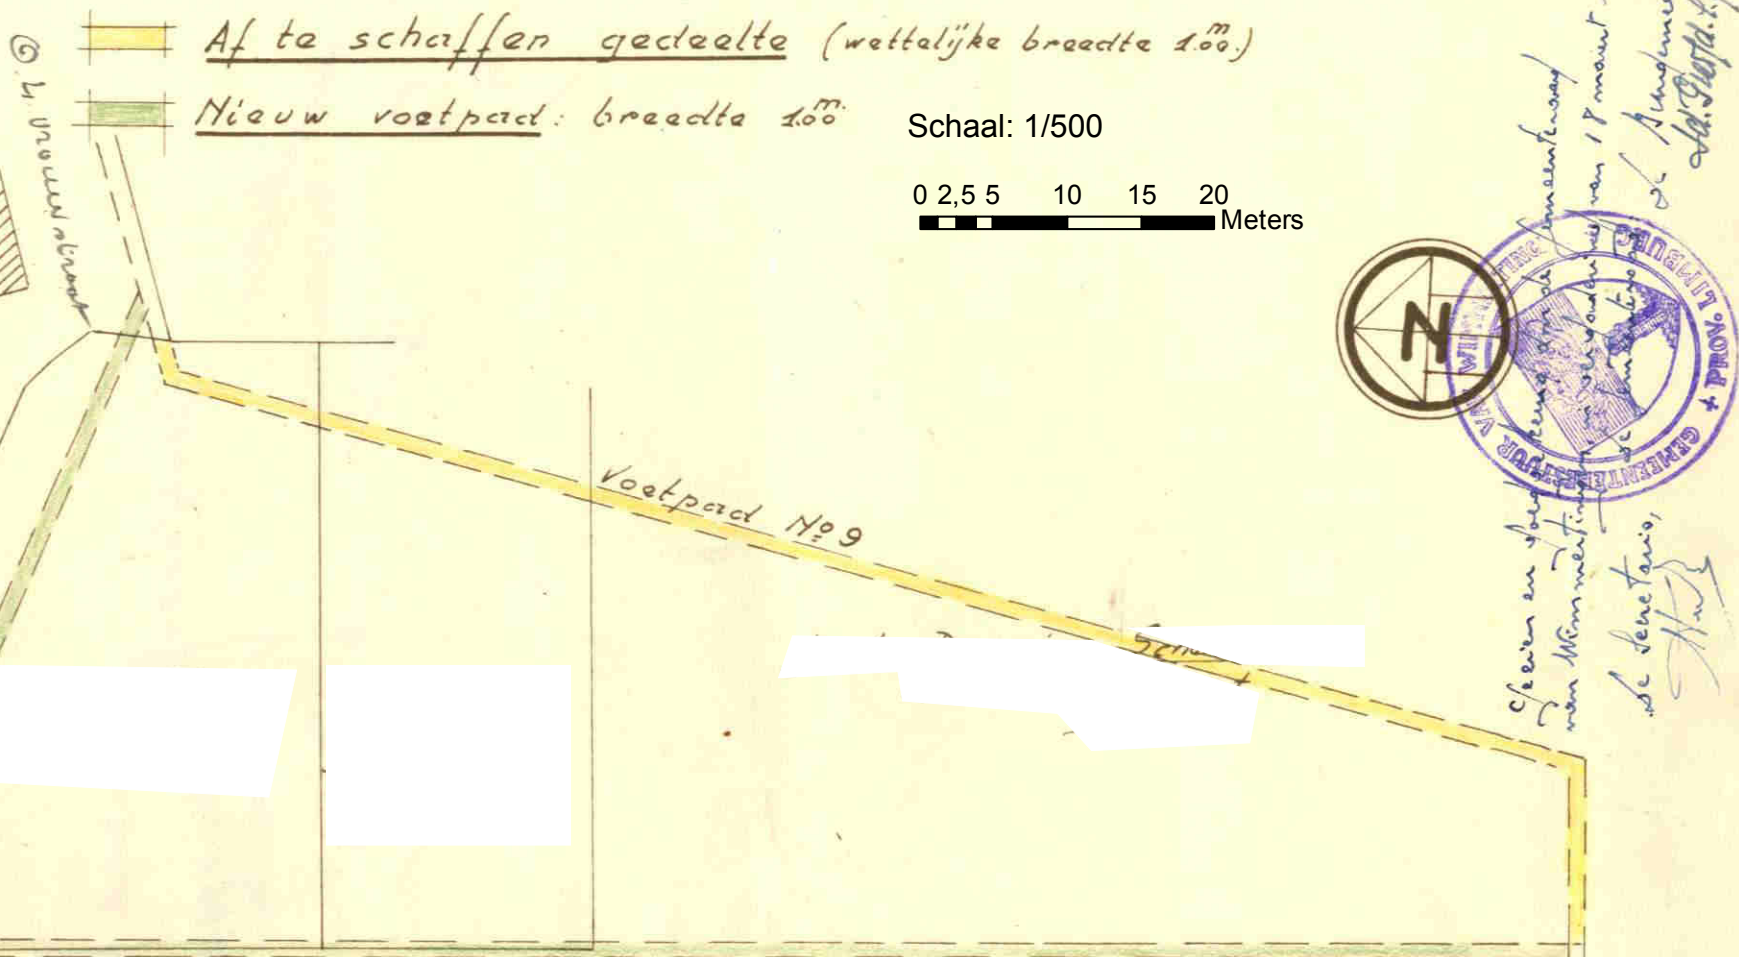

Gef. en veld tekenen van de gemeenteraad van Wimmertingen, verleden van 17 maart 1959.
De Secretaris,
H. J. J. J. J.

Hasselt, 10 januari 1959
de Meerkundige, Schatker v.O.G.
A. Quintens

SCHAAL: 1/500.