

34.

La Mo.

13th tract p

1038

Province de Limbourg.

3^e Prim: 18⁸/6.

Etat présentant l'analyse des propositions formées par les conseils communaux, en conformité de l'article 28 de la loi du 10 avril 1841, et de l'instruction à laquelle ces propositions ont donné lieu.

14. *unfamiliarity*

Noms des Communes.	Nature des Demandes.	Date des Demandes.	Date des Délibérations du Conseil municipal et du Conseil général.	Analyse des réclamations et observations au procès-verbal d'arrêts quêtes.	Analyse des observations du conseil communal au sujet de ces réclamations tenues.	Votés			Décision.
						du Commissaire Voyer.	du Commissaire Demande.	de la Députation Généralité.	
Cortois.	Suppression et rétablissement de chemins et sentiers et vente d'une parcelle et d'excavations de chemins, au prix d'infertilité.	12 fév. 18/6.	3 avril 18/6.	Plus réclamations portent sur le fait que les suppressions des sentiers n° 16 ont occasionné et sur le peu de largeur que présentent le chemin n° 16 par suite de rétablissement que la suppression du chemin n° 11 a fait en des réclames de la place à la parcelle.	Que par suite de l'empierrement des grands chemins vicinaux, le sentier n° 16 est devenu inutile et sa suppression s'occasionnerait quelques travaux insignifiants que le rétablissement du chemin n° 11 ne présente aucune inconvénient attendu que le chemin conservé a une largeur de plus de 8 mètres.	Favorable à la demande la condition de ne pas autoriser la suppression de la partie du chemin n° 11 depuis la parcelle chemin n° 11 jusqu'à la parcelle chemin n° 11.	Autoriser la suppression après modification. No.	qu'il y a lieu de demander. No.	Approuvé conformément à l'avis du la Dép. Perm.
Beusserr.	Suppression du sentier n° 16 et ouverture d'un sentier.	30 juillet 18/6.	31 juillet 18/6.	Que le sentier à ouvrir pourrait être en mauvais état au temps d'hiver et qu'il occasionnerait une détresse de 40 mètres, que le chemin vicinal vis-à-vis du conseil est en mauvais état.	Le conseil est tout en si bon état que le sentier à supprimer de même que le sentier à ouvrir.	Favorable à la demande à la condi- tion que les travaux à maintenir sont état le sentier à ouvrir.	Favorable à la demande. No.	avec conditions posées par le Commissaire Voyer.	
Meilen- sur-Aelst.	Suppression d'une partie du chemin n° 17.	11 fév. 18/6.	21 fév. 18/6.	"	"	Favorable à la demande.	"	qu'il y a lieu d'accueillir la demande.	
Montenaher.	Suppression de deux chemins.	6 avril 18/6.	21 mai 18/6.	"	"	"	"	"	
Stekroje.	Ouverture d'un chemin et cession de deux parcelles de bœufs en échange.	20 juil. 18/6.	21 juillet 18/6.	"	"	"	"	"	
Leethen.	Rétablissement de chemins et vente des excavations au prix d'infertilité.	12 juil. 18/6.	12 juil. 18/6.	"	"	"	"	"	

Noms des communes.	Nature des demandes.	Date des demandes.	Date des procès-verbaux de l'assemblée communale et municipale.	Analyse des réclamations et observations au procès-verbal d'arrêté.	Analyse des observations du conseil communal au sujet de ces réclamations.	Votés			Décision.
						du Commissaire royal.	du Commissaire municipal.	de la Députation permanente.	
Berg et Corgies.	Suppression et rectification de chemins et vente des excédents au prix d'importation.	11 et 22 mars 18/6.	14 mars et 23 mai 18/6.	"	"	favorable à la demande.	favorable à la demande.	qu'il y a lieu d'accueillir la demande.	approuvé à l'unanimité de la Dép. Perm.
Lanaken.	Suppression des sentiers n° 33 et vente des terrains de même libre.	8 juillet 18/6.	5 juin 18/6.	"	"	à condition que l'acquéreur s'engage à construire au point de plus en plus ou une lisière de 2 mètres de largeur d'encadrement de 3/4 de mètre et de l'entretien à ses frais.	à condition posées par la commune. - Voyez.	à condition posées par la commune. - Voyez.	"
Mecheleu.	Rectification des chemins n° 14 et 131 suppression des sentiers n° 81, 107, 108, 110, 82 et 113 (plan de détail de l'Atlas.)	26 juillet 18/6.	20 juin 18/6.	La fabrique de l'église révoque la propriété des sentiers n° 138 du plan figuratif, et s'oppose à la suppression, mais une réclamation a été présentée contre la suppression des sentiers n° 138. Deux autres réclamations portant sur des conditions de la vente.	Que le sentier n° 138 est aban- donné de fait et que, en cas même que la fabrique d'égise fût propriétaire du fonds, elle aurait à choisir entre le paiement de la plus-value du fonds à dire d'expertise, et le libre usage de la voie d'écoulement du passage. Il a été fait droit à cette réclamation, le chemin n° 138 ne fait plus partie du projet de suppression.	favorable à la demande	favorable à la demande à condition d'une fois supprimés les sentiers n° 138, plan figuratif.	qu'il y a lieu d'accueillir la demande.	"
Vichemasson et Boblé.	Suppression des sentiers n° 49, 54, 55 et 56 et vente des excédents au prix d'importation.	30 juin 18/6.	22 mai 18/6.	Une réclamation a été présentée contre la suppression des chemins n° 26.	"	"	favorable à la demande	"	"
Prusson.	Suppression de chemins et sentiers et vente des excédents au prix d'importation.	4 avril 18/6.	18 juillet 18/6.	"	"	"	"	"	"
St. Gervais.	Suppression des sentiers n° 119.	11 juillet 18/6.	6 juillet 18/6.	"	"	"	"	"	"

Approuvé pour être annexé à
l'arrêté royal du 27 8 1866
Le Ministre de l'Intérieur
Signé: T. De Decker.
Pour Vice-Président,
Le Secrétaire général
De Hemmer



Par la Députation:
Le Greffier provincial,
Jean Van der Burgh
Van Cambergh

Par la Députation permanente,
y. de Weert
Baron de Cecil.

Assent, le 11 octobre 1866.

CONTENANCE TROUVÉE.

NOUVELLE MESURE :

ANCIENNE MESURE :

Hectares.	Ares.	Cents.

Ares.


Cent

Bonniers.

Gr.

Pet. V.

Plan figuratif de quelques parcelles de Bois
appartenant à la commune de Sieben Leufen
& Rode et de quelques Chemins & Sentiers, dont
la dite commune demande à être autorisée, pour
en faire la suppression.
Cet plan par G. Jarry, arpenteur juré et patenté
Remeurant à Ball & Wherry.



EXTRAIT DU CADASTRE.							CONTENANCE TROUVÉE.											
SECTION.	NUMERO.	CONTENANCE :			CLASSE.	REVENU NET :		N ^o feu Plan	Objet	Nature	Observations	NOUVELLE MESURE :			ANCIENNE MESURE :			
		Hectares.	Ares.	Cent.		Frs.	Cent.					Hectares.	Ares.	Cent.	Bonniers.	Gr. V.	Pet. V.	


Certifié exact et conforme à l'état des lieux
 d'après les plans et les mesures, par le
 Collège des Bourgmestres et Echevins, approuvé
 par délibération du conseil communal du 30 juin 1856.
 Le Collège des Bourgmestres et Echevins le 18 juillet 1856.

[Signature]

Echelle de 1 à 2500 Mètres






EXTRAIT DU CADASTRE.						N ^o du plan.	Objet	Nature	Observations	CONTENANCE TROUVÉE.							
SECTION.	NUMERO.	CONTENANCE :			REVENU NET :					NOUVELLE MESURE :			ANCIENNE MESURE :				
		Hectares.	Ares.	Cent.	Fr.					Cent.	Hectares.	Ares.	Cent.	Bonniers.	Gr. V.	Pet. V.	
						19	Suppression du sentier N ^o 36 de A à B	Sentier						36			
						20	}	}						74			
					21										61		
					22	Suppression de Chemin N ^o 26									01	00	
						23	Suppression du Chemin N ^o 26, de C à D	Chemin	la route qui existe dans le chemin desse toujours supprimé par le jugement de 1856					06	77		
						24								07	82		
						25	Suppression au sentier B F	Sentier						38			
						26								65			
						27	Suppression du sentier N ^o 27, de A à H							15			
						28	}	}						38			
					29										33		
					30										23		
						31	Suppression du sentier N ^o 31, de I à K							62			
						32	}	}						02			
					33										26		
					34										44		
					35										03		
					36										76		
						37	Pont de chemin de fer supprimé	Chemin						01	16		
						38								90			
						39	Suppression du sentier N ^o 39, de L à M	Sentier						26			
						40	}	}						54			
					41										01	96	
					42										50		
					43										92		
						44								52			
						45	Suppression du Chemin N ^o 45, de N à O	Chemin						57			
						46	}	}						53			
					47										60		
					48										42		
					49										94		
					50										40		
Shekin Siegen et Bohn a 28 Jours 1856																	
G. Harris																	
H. J. J. J.																	

Stehen Schijfen et Bolu a 22 June 1856
Garrig
Signé