

N^o 7106.

/ 57120

 $\frac{1}{1}$ BIJLAGENwaarvan $\frac{1}{1}$ plan3 Afschriften.

21 SEP. 1934

MINUUT

De Bestendige Deputatie

VAN DEN PROVINCIALEN RAAD VAN LIMBURG.

Gezien de beraadslaging van den Gemeenteraad van Lichen-Lussen. Bolvé
 dd. 11 mei 1934, waardoor een plan wordt
 aangenomen voor de verplaatsing van een gedeelte
van den buurtweg w^o 7;

Gezien het ~~plan der ligging~~ overgelegd plan waarop de nieuwe
 sectie van het te verplaatsen gedeelte A B bij mid-
 del van de letters E D en A C is aangeduid;

Gezien het proces-verbaal van onderzoek de commodo et incommodo waaruit
 blijkt dat tegen het onderhavig ontwerp geen bezwaar
noch opmerking werd ingediend;

Gezien het verslag van den H^r Hoofdingenieur-Bestuurder van den Provincialen
 Technischen Dienst, dd. 18 juli 1934, w^o 6592;

2 minuten

Gehoord het verslag van den Heer
Lid van het College ;

Hayen

Gezien de wet van den 10 April 1841, gewijzigd door die van den 20 Mei 1863
en artikel 76 der Gemeentewet ;

BESLUIT :

De bovengemelde beraadslaging voor hetgeen betreft de aanneming des plans goed
te keuren, en den aankoop in der minne der tot uitvoering van dit plan noodige gronden
alsook den afstand der beschikbare gedeelten weg aan de aangrenzende eigenaars gelijk-
vormig art. 29 der wet van 10 April 1841, toe te staan.

Het tegenwoordig besluit zal door het Schepencollege 's Zondags na deszelfs
ontvangst afgekondigd worden, en ingevolge de schikkingen der wet van den 20 Mei
1863, gedurende acht dagen aangeplakt blijven.

Het bewijs der vervulling dezer formaliteit zal ons, na afloop van den bepaalden
tijd voor het beroep bij den Koning overgelegd worden.

Deze beroepen zullen desgevallend **aan den Heer Gouverneur der Provincie** moeten
toekomen binnen de vijftien dagen die de aanplakking volgen.

Afschrift des tegenwoordigen zal, ter uitvoering, aan het Gemeentebestuur van
Sichen-Luxeu-Bolsé overgezonden worden.

Dergelijk afschrift zal tot naricht aan den H^r Hoofdingenieur-Bestuurder van den
Provincialen Technischen Dienst te Hasselt, overgezonden worden.

In zitting te Hasselt, den *17 September* 1934.

Waren tegenwoordig : de Heeren :

Gouverneur, Voorzitter; ~~Dr. Moers,~~
Hayen, Gruyters, Dr. Spaas, Boes en ~~Dr. Poelmans, Leden~~
en Roelants, Griffier der Provincie.

2 minuten

De Griffier der Provincie,

Roelants

De Bestendige Deputatie,

De Gouverneur, Voorzitter,
Hayen

De Verslaggever,

Boes



Gemeente Sichen S. Bolac

Uitbreuk van den atlas der buurwegen
aanduidende het gedeelte A B in geel tint
van den weg n. 3 hetwelk de gemeente voorz.
nemens is te herleiden in de richting A C.
in roode tint en D E insgelijks in roode tint.
Aldus opgesteld door den ondergeteekende
grooten landmeter weddig beëdigd bij de

[Handwritten signature]

Goedgekeurd in zitting
van den gemeenteraad
te Sichen - Sassen Bolac
den 11 Mei 1934

Voor de Raad
op bevel
De Secretaris,
H. J. J. J.

De Burgemeester,
P. J. J.



2 minuten


Gemeen om geheel te worden aan ons besluit
van heden, n^o 7106 - 57120

Hasselt, den 17 September 1934.

De Bestendige Deputatie,
A. J. J.
De Verantwoordelijke,
J. J. J.

De provinciale Griffier,

[Handwritten signature]

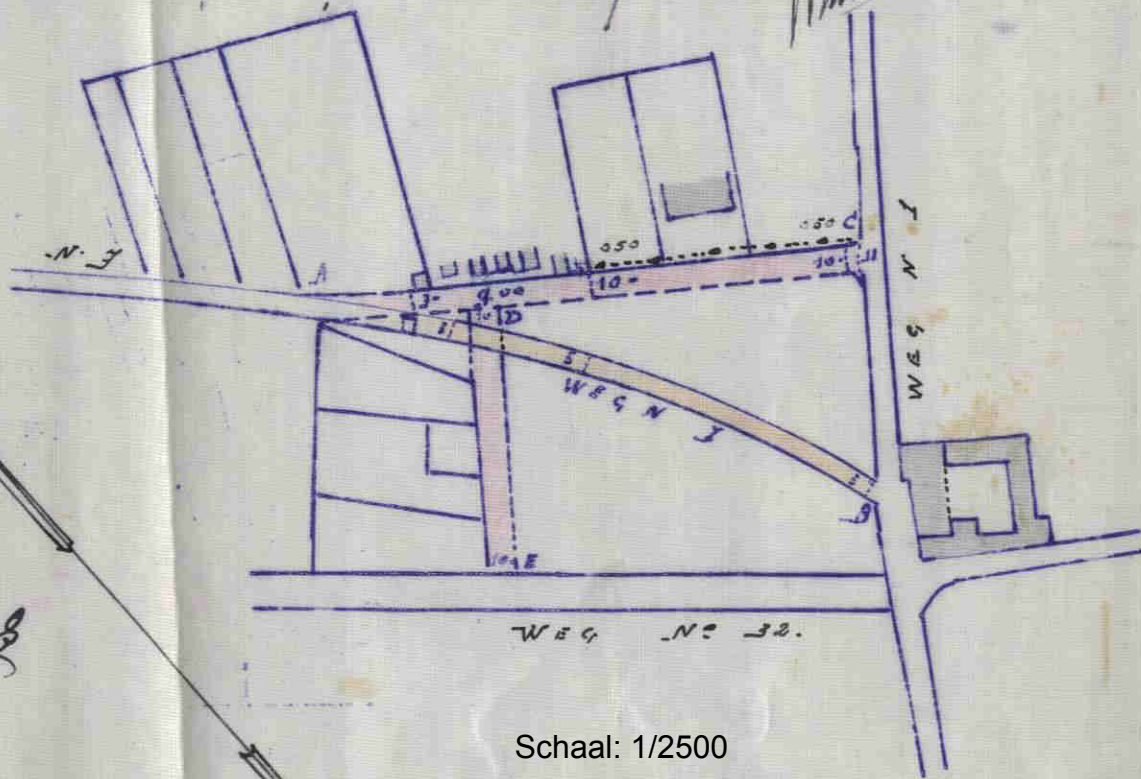

Schaal: 1/2500

