

PROVINCIEBESTUUR VAN LIMBURG.

4e Afdeling.

Aanwrrnr. 7106/9006

5 afschriften.

2 - P.T.D. + rest plan.

2 - Gte. I - Bundel.

17-12-1968

M I N U U T .

DE BESTENDIGE DEPUTATIE VAN DE PROVINCILRAAD
VAN LIMBURG;

Gelet op de ^{beslissing}~~beraadslaging~~ dd. 17-10-1968,
waardoor de gemeenteraad van Tolder
een plan aanneemt voor de afschaffing van *de buurtwegen*
nr 59 (Gemeentekroeksteeg) en 5 (Botenbosstraat) alsmede de
weg zonder nr.
op het grondgebied van deze gemeente;

Gelet op het proces-verbaal van het ingestelde
onderzoek de commodo et incommodo, waaruit blijkt dat
er geen bezwaren of opmerkingen werden ingediend;

Gelet op het gunstig advies van de Heer Hoofd-
ingenieur-Direkteur van de Provinciale Technische
Dienst, dd. 4 december 1968, nr. 3536;

Gelet op de wet van 10 april 1841, gewijzigd bij
de wet van 20 mei 1863 en op artikel 76 van de gemeente-
wet;

Gehoord de Heer *Cherax*, Lid van het
college, in zijn desbetreffend verslag;

B E S L U I T :

De sectie van de *wegen nr 59 en 5 en de weg zonder nr.*
op het grondgebied van de gemeente Tolder,
aangeduid in *gele* kleur op het hierbijgevoegd
plan, ^{zijn}~~is~~ afgeschaft en onttrokken aan het openbaar
domein.

De afstand van de grond die door deze afschaffing
vrijkomt, mag gebeuren overeenkomstig artikel 29 van
de wet van 10 april 1841.

Dit besluit zal, 's zondags na ontvangst, door het
schepencollege afgekondigd worden, en ingevolge de
beschikkingen van de wet van 20 mei 1863, gedurende acht
dagen aangeplakt blijven.

Belanghebbende derden, alsook de gemeente, kunnen
tegen dit besluit in beroep gaan bij de Koning. Dit
beroep schorst de uitvoering van dit besluit tot
wanneer de Koning uitspraak heeft gedaan. Dit beroep moet
uitgeoefend en aan de goeverneur overgemaakt worden
binnen vijftien dagen, volgend op de aanplakking van
dit besluit.

5 minuten



Afschrift van dit besluit zal, ter uitvoering
worden overgemaakt aan het gemeentebestuur van Tolder,

Dergelijk afschrift zal, tot naricht, toegezonden
worden aan de Heer Hoofdingenieur-Direkteur van de
Provinciale Technische Dienst.

Aldus besloten te Hasselt, de **12-12-1968**

Waren aanwezig de Heren :

Classen, d.d. Voorzitter; Croux, Smeets
Smets, Vints, Beuls, Leden en K. Van Bockryck
Griffier der Provincie.

De Griffier der Provincie, De Gouverneur-Voorzitter, *d.d.*

(5)
De Verslaggever,

5 Minuten

GIMIINTI ZOLDER

UITTREKSEL UIT ATLAS VAN BUURTWEGEN, F° 7

BETREFT : AFSCHAFFING VAN EEN DEEL VAN WEG NR 59


VERKLARING :  12' 38" CA → af te schaffen gedeelte

 0' 86" CA } RUILING TUSSEN FR. CLAES, ZOLDER EN

 6' 35" CA } ZOLDER DE GEMEENTE (BESL. B.D. dd. 20-6-'63)

afgemaakt : besluit B.D. - 4^e afd. 7106/4378. dd. 20-6-'63.

N

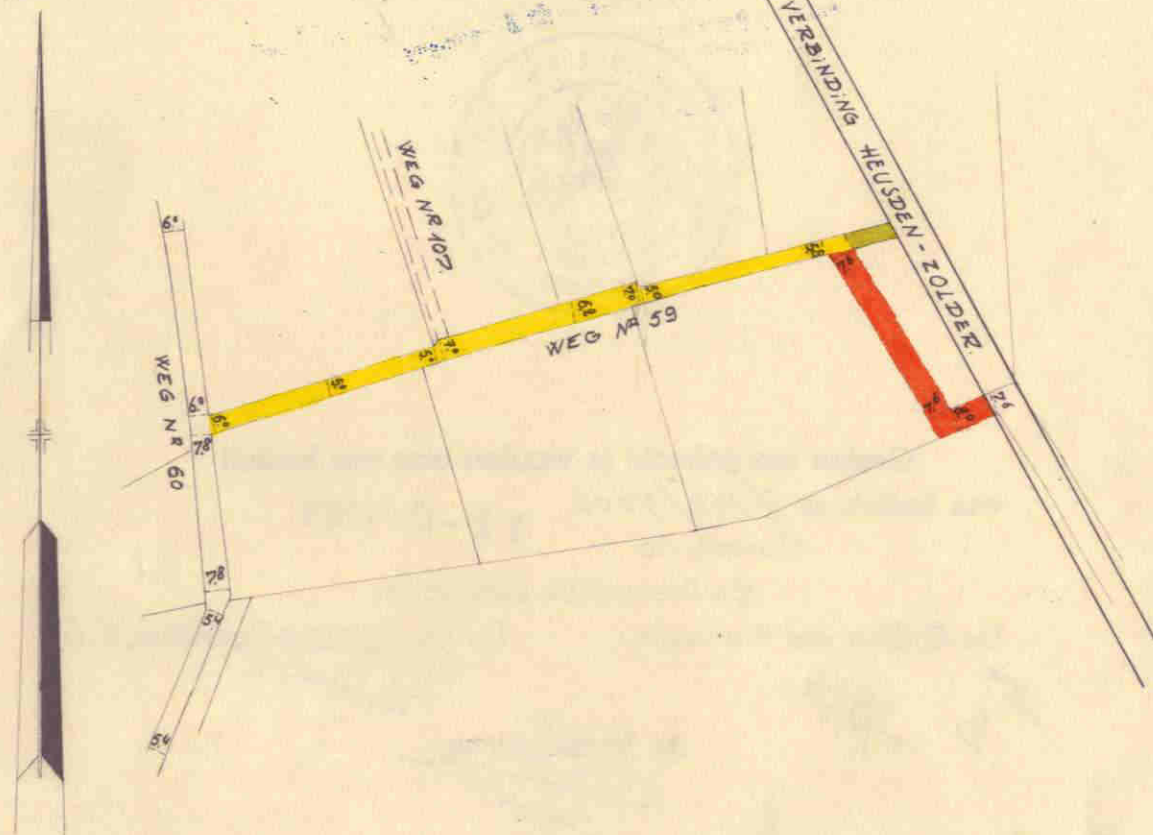

ZOLDER, 12 MAART 1968

F. VAN HAMMEL, ZOLDER, M.S.O.G.

Schaal: 1/2500

0 15 30 60 90 120
Meters

SCHAAL: 1/2500

F. Van Hammel

ND

GIMIINTI ZOLDI R

UITTREKSEL UIT DE ATLAS VAN BUURTWEGEN, F° 18.

BETREFT : AFSCHAFFING VAN EEN DEEL VAN WEG NR 5, BEGREPEN TUSSEN ALBERT KANAAL
EN GRENS GEMEENTE LUMMEN.

VERKLARING :  AF TE SCHAFFEN WEGENIS 85 A 75 CA

Gezien om gehecht te worden aan ons besluit
van heden, nr 7106/9006

Hasselt, de

12-12-1968

De Bestendige Deputatie:

De Griffier der Provincie,

De Gouverneur-Voorzitter, d.d.

De Verslaggever,

5 Minutia

17-12-1968

WEG NR 50

WEG NR 50

GEMEENTE LUMMEN

WEG NR 5

ALBERT KANAAL

WEG NR 169

Gezien om goedgekeurd te worden bij het besluit van de gemeenteraad van Zolder d.d. 17 OKT. 1968

Aanwezig de Heren: Dr. Jos Lemmens, Burgemeester-Voorzitter
Huisman Raymond en Vandenhoy onck Jozef, Schepenen;
Joris Emiel Baron H. de Villentaunie d. Vagelsanck, Lamotte
Georges, Vrancken Antoine, Swinnen Paul, Quelin Gustaaf,
Van der Cruys Louis en Schops René Raadsleden en Albert
Peeters, Sekretaris

Namens de Gemeenteraad:

De Sekretaris

De Burgemeester

A. Peeters

Dr. J. Lemmens

ZOLDER, 12 MAART 1968

F. VANHAMEL, ZOLDER, M.S.O.G.


F. Vanhamel



Schaal: 1/2500

0 15 30 60 90 120 Meters

SCHAAL: 1/2500

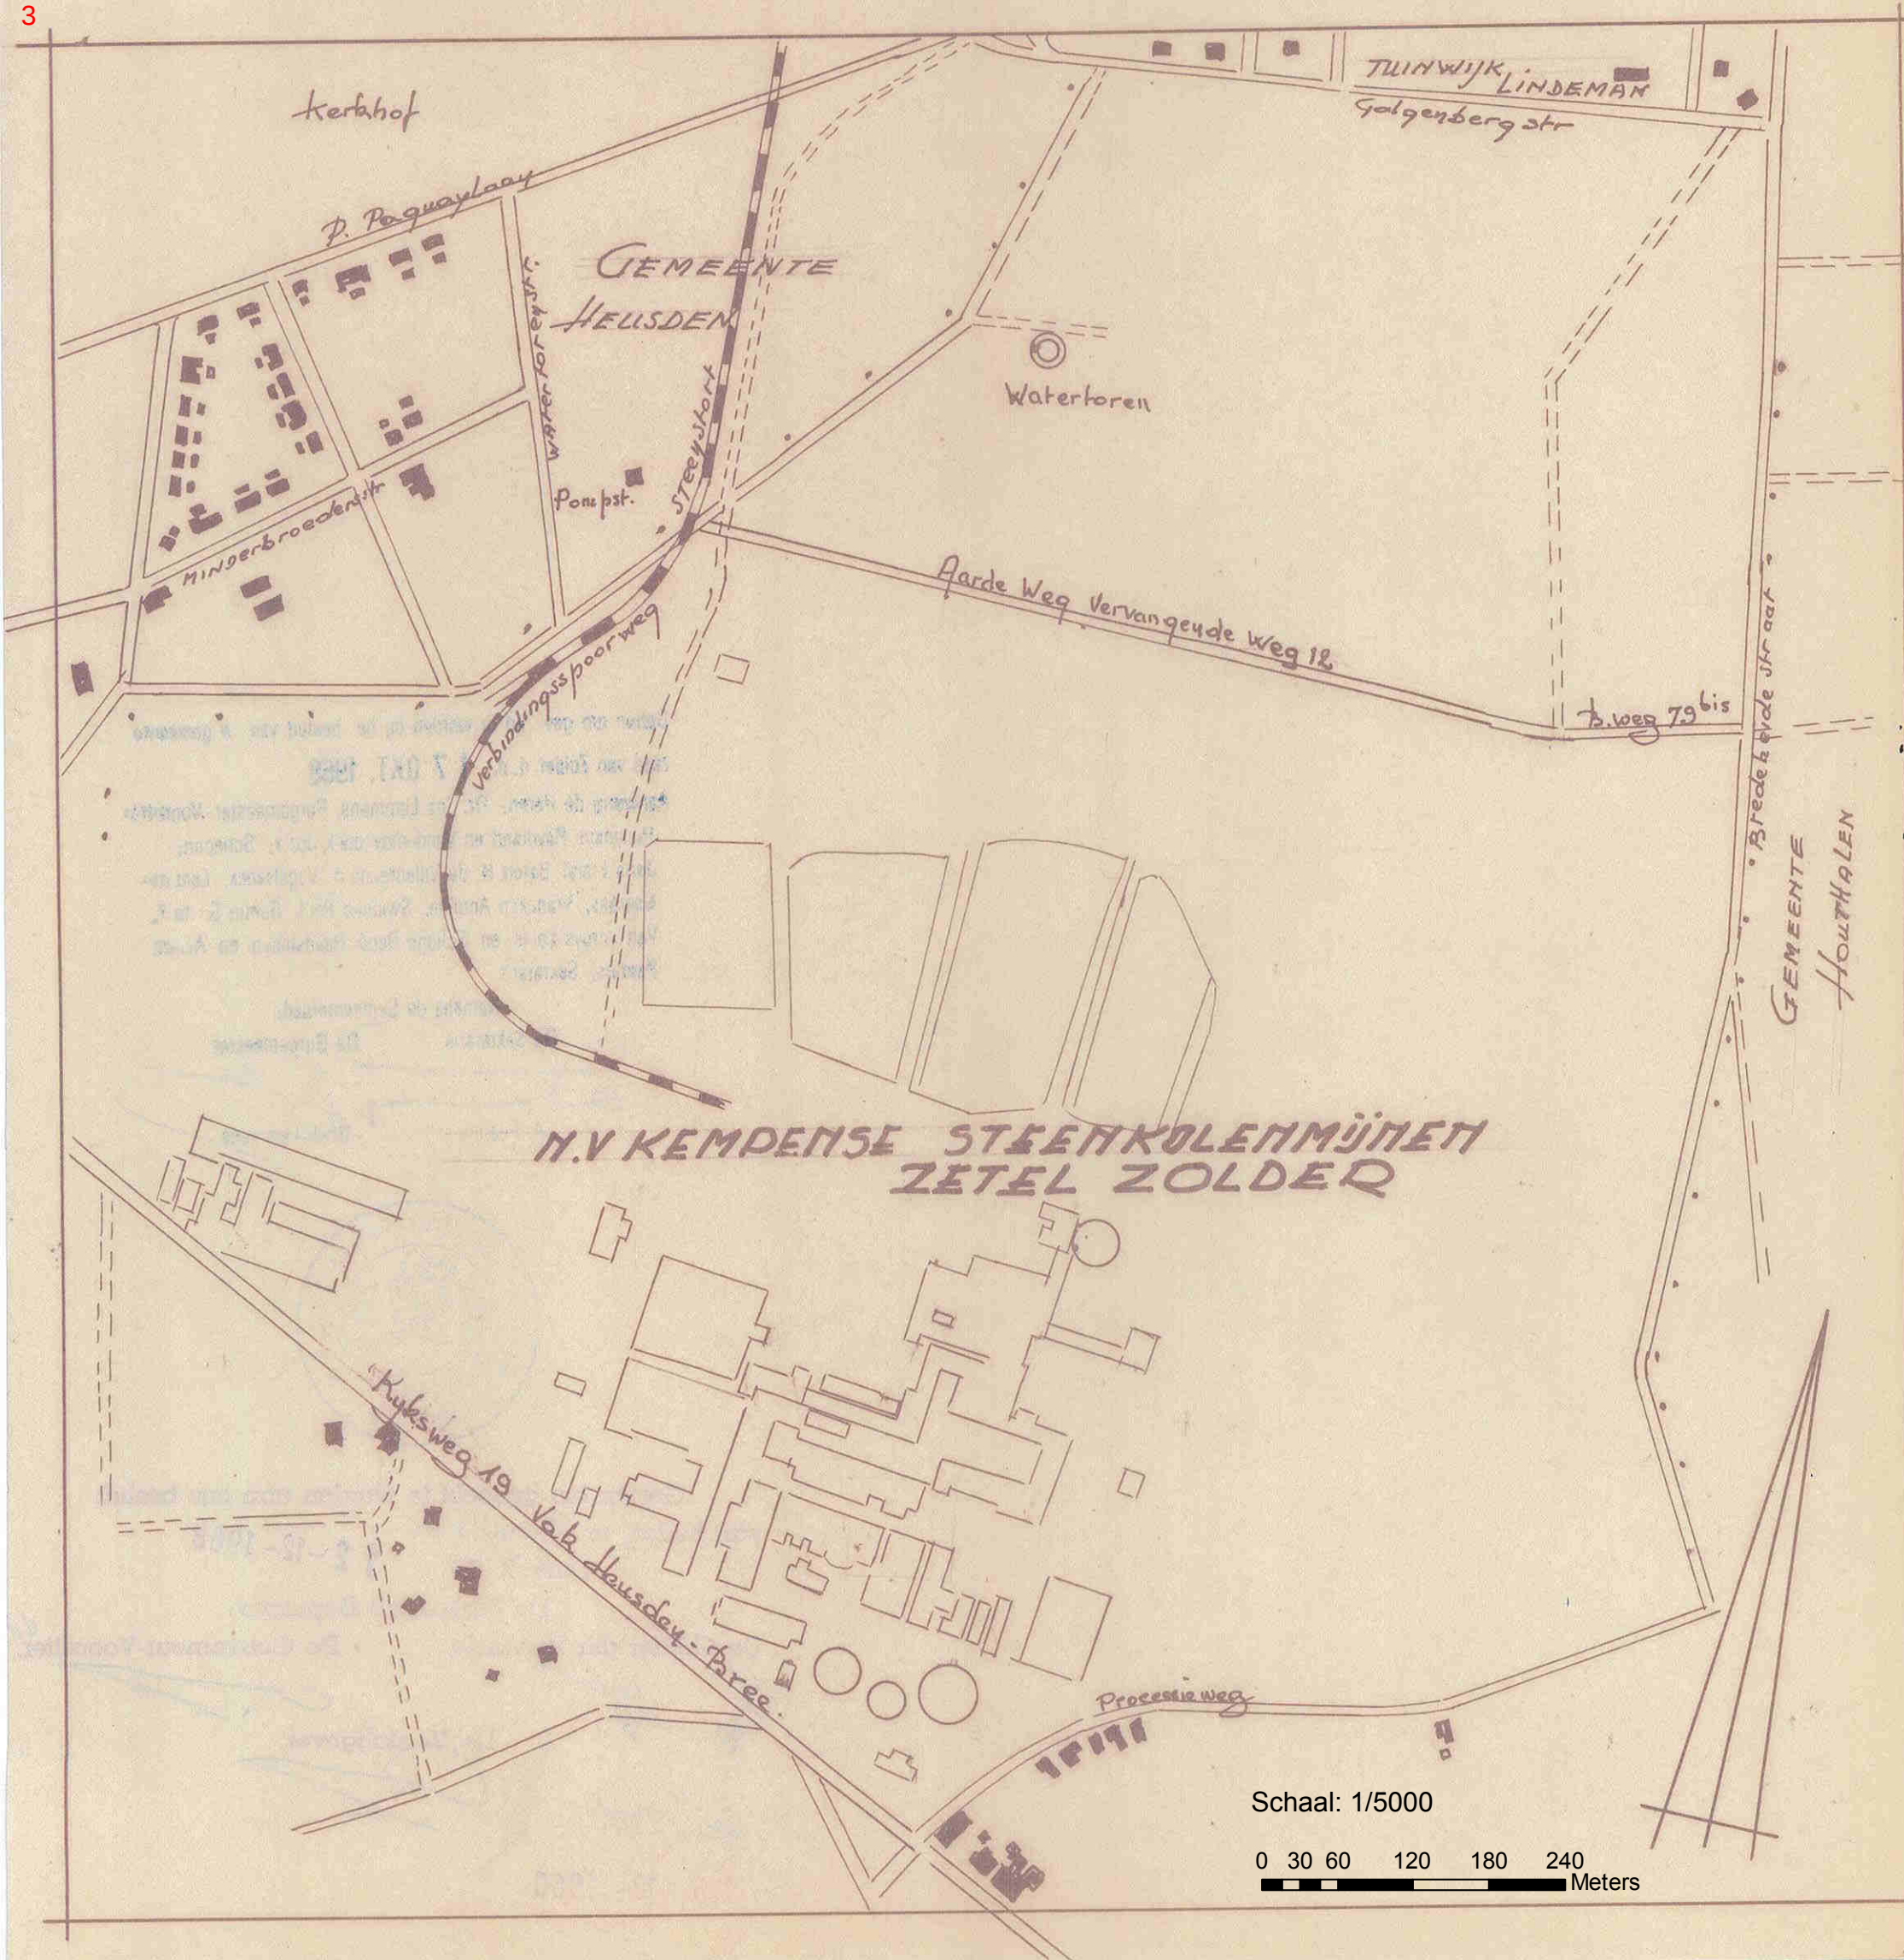

PROVINCIE LIMBURG
ARRONDISSEMENT HASSELT
GEMEENTE ZOLDER

AARDE WEG VERVANGENDE
WEG 12

AF TE STAAN AAN H.V.
HELCUTEREN-ZOLDER
HOUTHALEN


SITUATIEPLAN

Gezien en voorlopig goedgekeurd door Gemeenteraad in Zitting van
Zolder
De Secretaris, De Burgemeester,

Gezien en definitief goedgekeurd door Gemeenteraad in Zitting van
Zolder
De Secretaris, De Burgemeester

Opgemaakt door Ondergetekende Landmeter Schatter
Zolder 18. 9. 1968
A. Pulinckx

Schaal 1/5000	Get. AP	Dossier	plan: 2/197/68
---------------	---------	---------	----------------

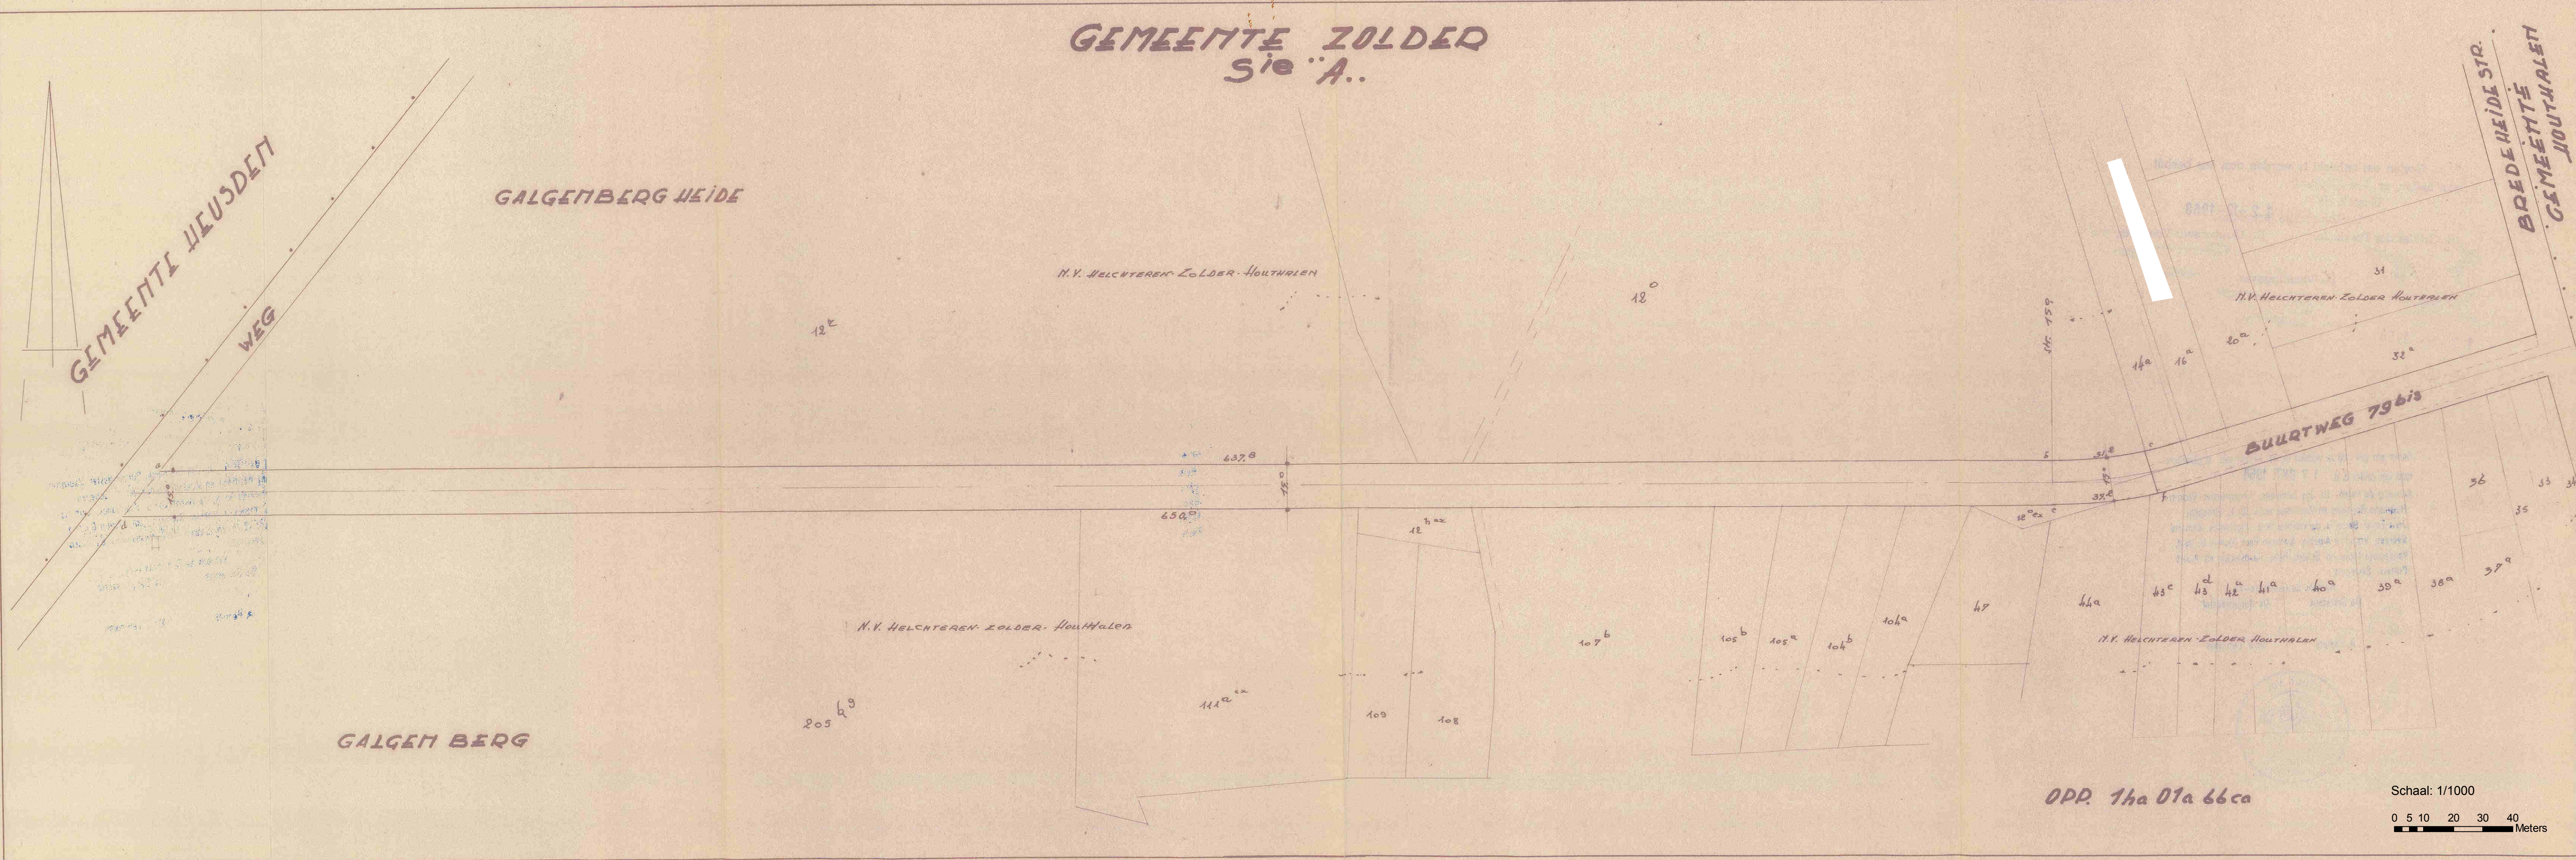

PROVINCIE LIMBURG
ARRONDISSEMENT HASSELT
GEMEENTE ZOLDER

AARDE WEG VERVANGENDE
WEG 12

LIJTE STAAT AAN N.V.
HELCHTEREN-ZOLDER
-HOUTHALEN

OPMETINGSPLAN

Gezien en voorlopig goedgekeurd door de Gemeenteraad in zitting van
Zolder
De Secretaris, De Burgemeester,

Gezien en definitief goedgekeurd door de Gemeenteraad in zitting van
Zolder
De Secretaris, De Burgemeester,

Opgemaakt door de ondergetekende Landmeter-Schatter,
Zolder 18.9.1968
H. Pulinx

Schaal 1/1000	Get: <i>RP</i>	Dossier	Plan: 11/197/68
---------------	----------------	---------	-----------------