



p r o v i n c i e Limburg

3de Directie Infrastructuur, Ruimtelijke Ordening en Leefmilieu

De Bestendige Deputatie van de Provincieraad van Limburg

Afdeling 3.1 Infrastructuur

Gelet op het besluit van de gemeenteraad van Zonhoven dd. 29-11-1993 houdende het voorstel tot afschaffing van een gedeelte van buurtweg nr. 87 aangeduid in gele kleur op het aan dit besluit gehechte uittreksel uit de atlas van de buurtwegen;

Gelet op de wet van 10 april 1841 over de buurtwegen, inzonderheid artikel 28;

Overwegende dat tijdens het openbaar onderzoek van 05-12-1993 tot 20-12-1993 geen bezwaren of opmerkingen werden ingediend;

Gelet op het onderzoek door de afdeling 3.5 - Technische Wegendienst;

Gelet op de voorgelegde plannen :

- een uittreksel uit de atlas der buurtwegen
- een kadasterplan
- een opmetingsplan

Gehoord het verslag van J.P. LAVIGNE, lid van het College;

Besluit:

Artikel 1.- Het gedeelte van buurtweg nr. 87 aangeduid in gele kleur op het uittreksel uit de atlas van de buurtwegen IS AFGESCHAFT EN ONTTROKKEN AAN HET OPENBAAR DOMEIN.

Artikel 2.- Overeenkomstig artikel 29 van de wet van 10 april 1841 over de buurtwegen kan de gemeenteraad, na schatting door een deskundige, beslissen tot verkoop van de aan het openbaar domein onttrokken gronden, of tot het vorderen, vanwege de eigenaars van de gronden, van de meerwaarde die voor hen ontstaat ten gevolge van deze afschaffing en onttrekking aan het openbaar domein.

Kenmerk
023.01.20/7354
Dossier
841.1/710.66.01
Bijlagen

Artikel 3.- Overeenkomstig artikel 28, derde lid van de bovenvermelde wet over de buurtwegen is het College van Burgemeester en Schepenen belast met de bekendmaking van dit besluit.

De gemeente en de belanghebbende derden kunnen, binnen 15 dagen te rekenen vanaf de eerste dag van de bekendmaking, een beroep instellen tegen dit besluit. Het beroep moet worden gericht aan de Gouverneur van de provincie Limburg, die het beroepschrift en het volledig dossier voor verder gevolg zal doorzenden aan de gemeenschapsminister van Openbare Werken, Ruimtelijke Ordening en Binnenlandse Aangelegenheden, Galileilaan 5, bus 4 te 1030 Brussel.

Door het indienen van een beroep wordt onderhavige beslissing opgeschort.

Artikel 4.- Het kadasterplan, het uittreksel uit de atlas van de buurtwegen en het opmetingsplan worden als een integrerend deel gehecht aan dit besluit.

Artikel 5.- Dit besluit wordt ter kennisneming gestuurd aan het College van Burgemeester en Schepenen van de gemeente Zonhoven.

Aanwezig : Gouverneur, Voorzitter; Stevaert, Schiepers, mevrouw Brepoels, Dufaux, Lavigne, Van Bree, Leden; Martens Provinciegriffier.

Hasselt, 10 FEB. 1994

De Verslaggever,

(4)

De Provinciegriffier,

Nota : 1

Minuut : 5

Afschriften : 2 x 1 besluit

2 x 3 plannen

1 zendbrief

De Gouverneur-Voorzitter,



14 FEB. 1994

Kenmerk

023.01.20/7354

Dossier

841.1/710.66.01

Bijlagen

PROVINCIE LIMBURG

3de Directie - afdeling 3.1 - sectie 3.1.2

Gezien om gehecht te worden aan het besluit van
heden, kenmerk : 023.01.20/ 7354

dossier : 841.1/ 710.66.01

Hasselt, 10 FEB. 1994

Namens de Bestendige Deputatie :

De Verslaggever,


(4)

De Provinciegriffier,

De Gouverneur-Voorzitter,

Schaal: 1/2000

0 15 30 60 90 120 Meters

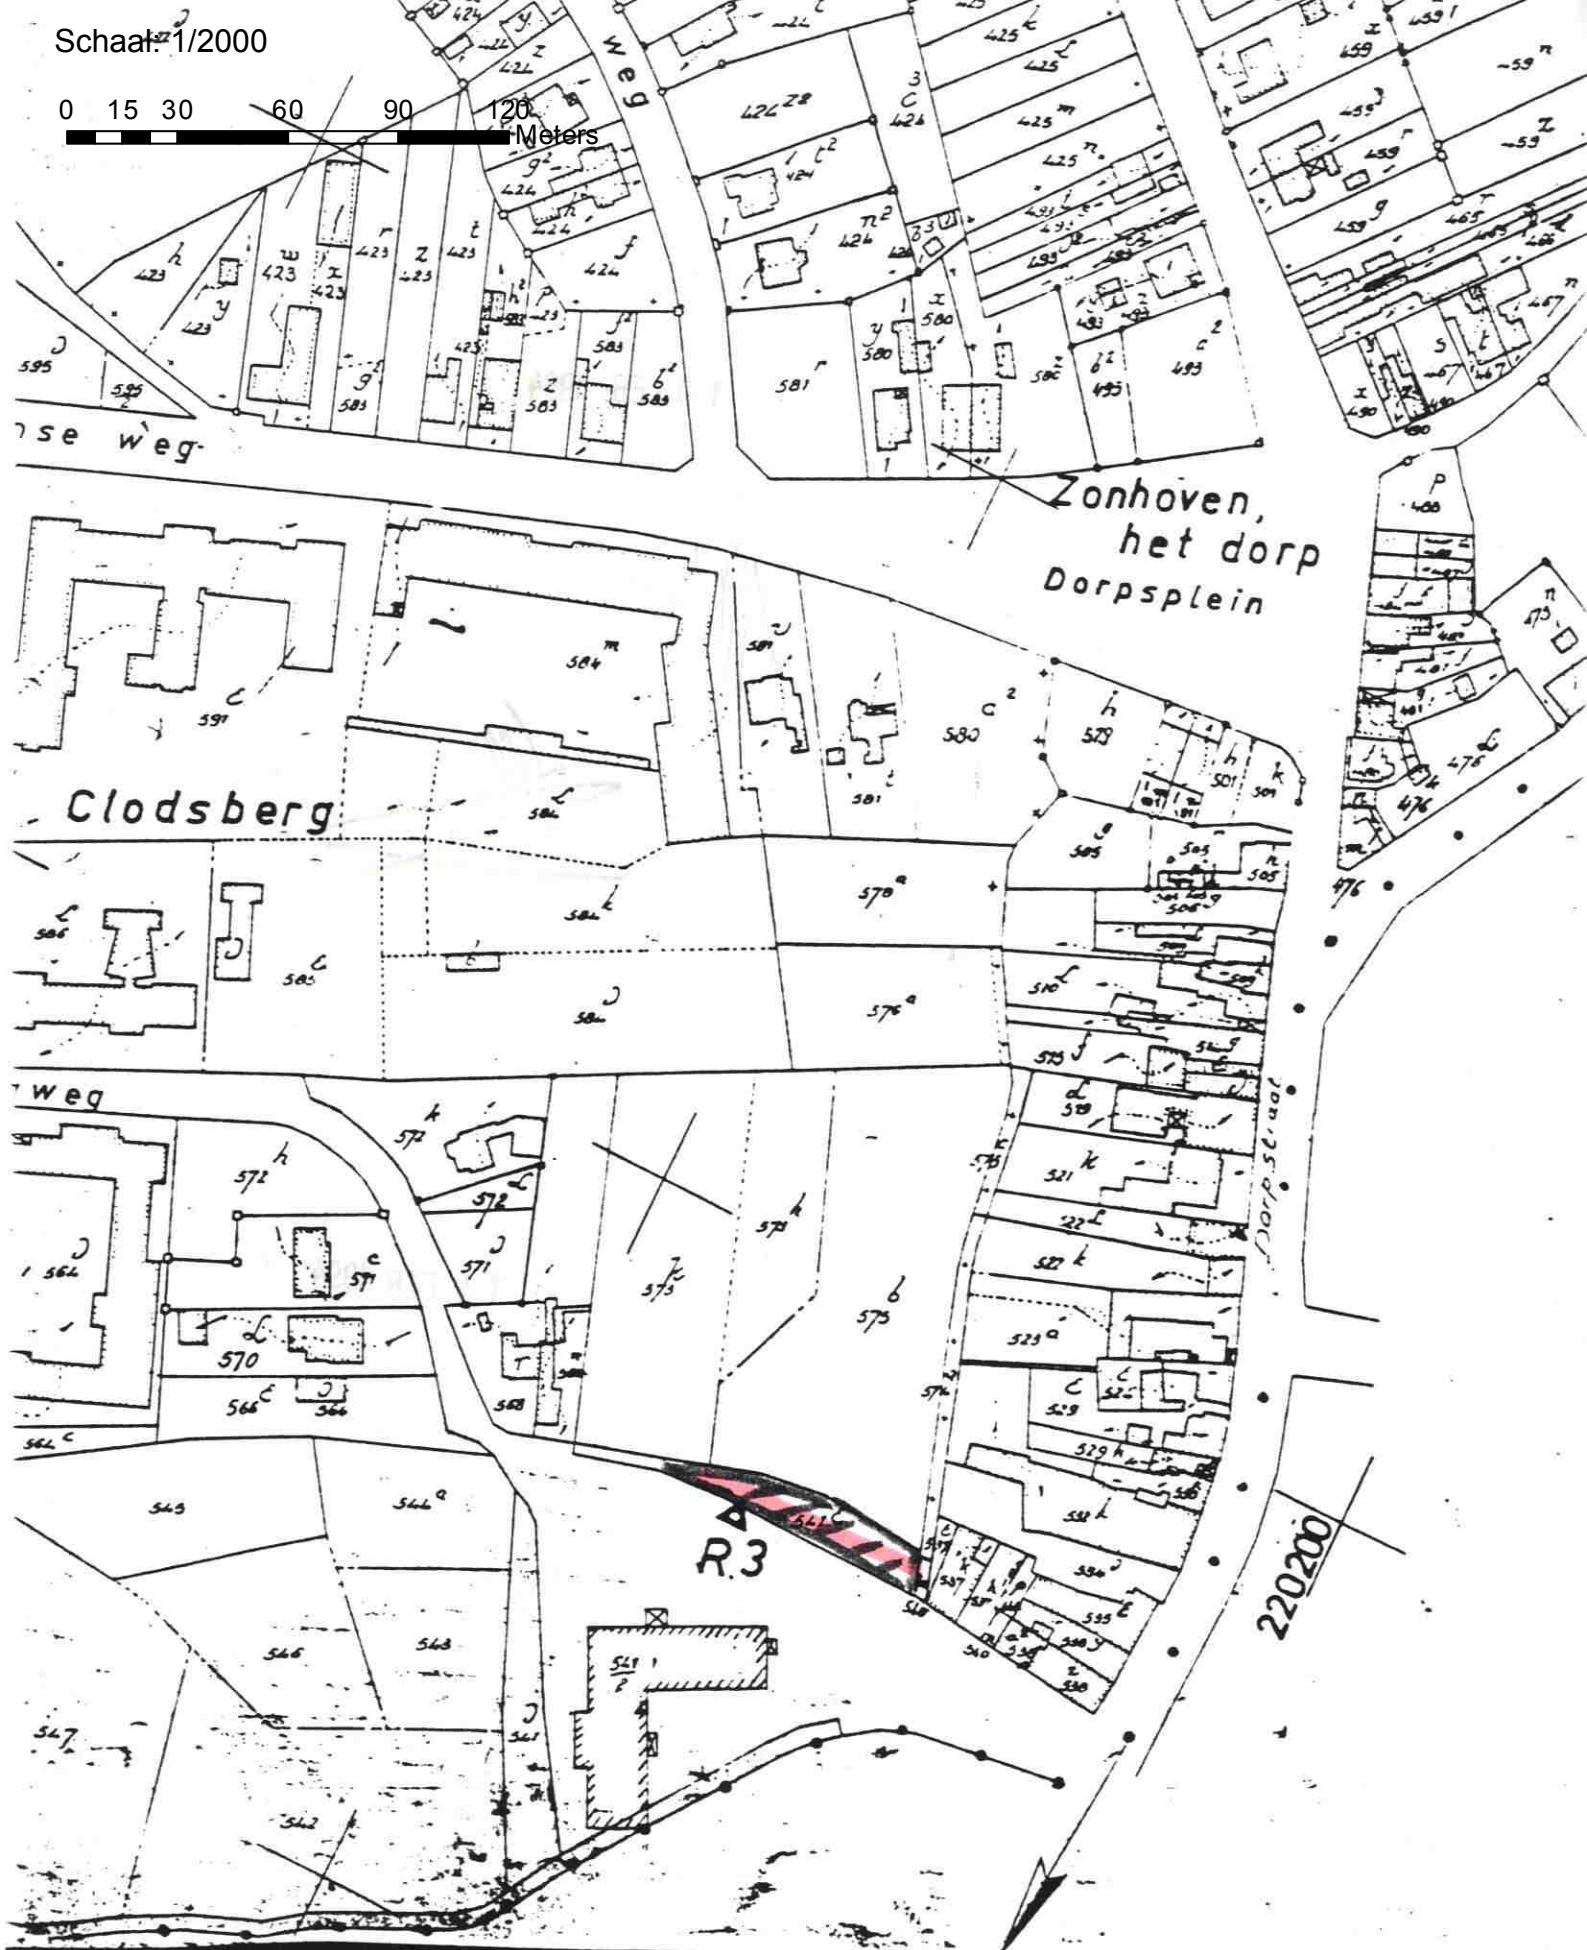

Schaal: 1/2000

0 15 30 60 90 120 Meters

PLAN N° 20.

Louboven
village.

PLAN N° 19.


Gemeente ZONHOVEN 1^{ste} Afdeling

Sectie B

Sectie B Nrs 541^e/deel 573^k/deel 573^h/deel 575^b/deel en deel buurtweg nr 87

Oppervlakte : 59a 74ca 30

Clotsberg

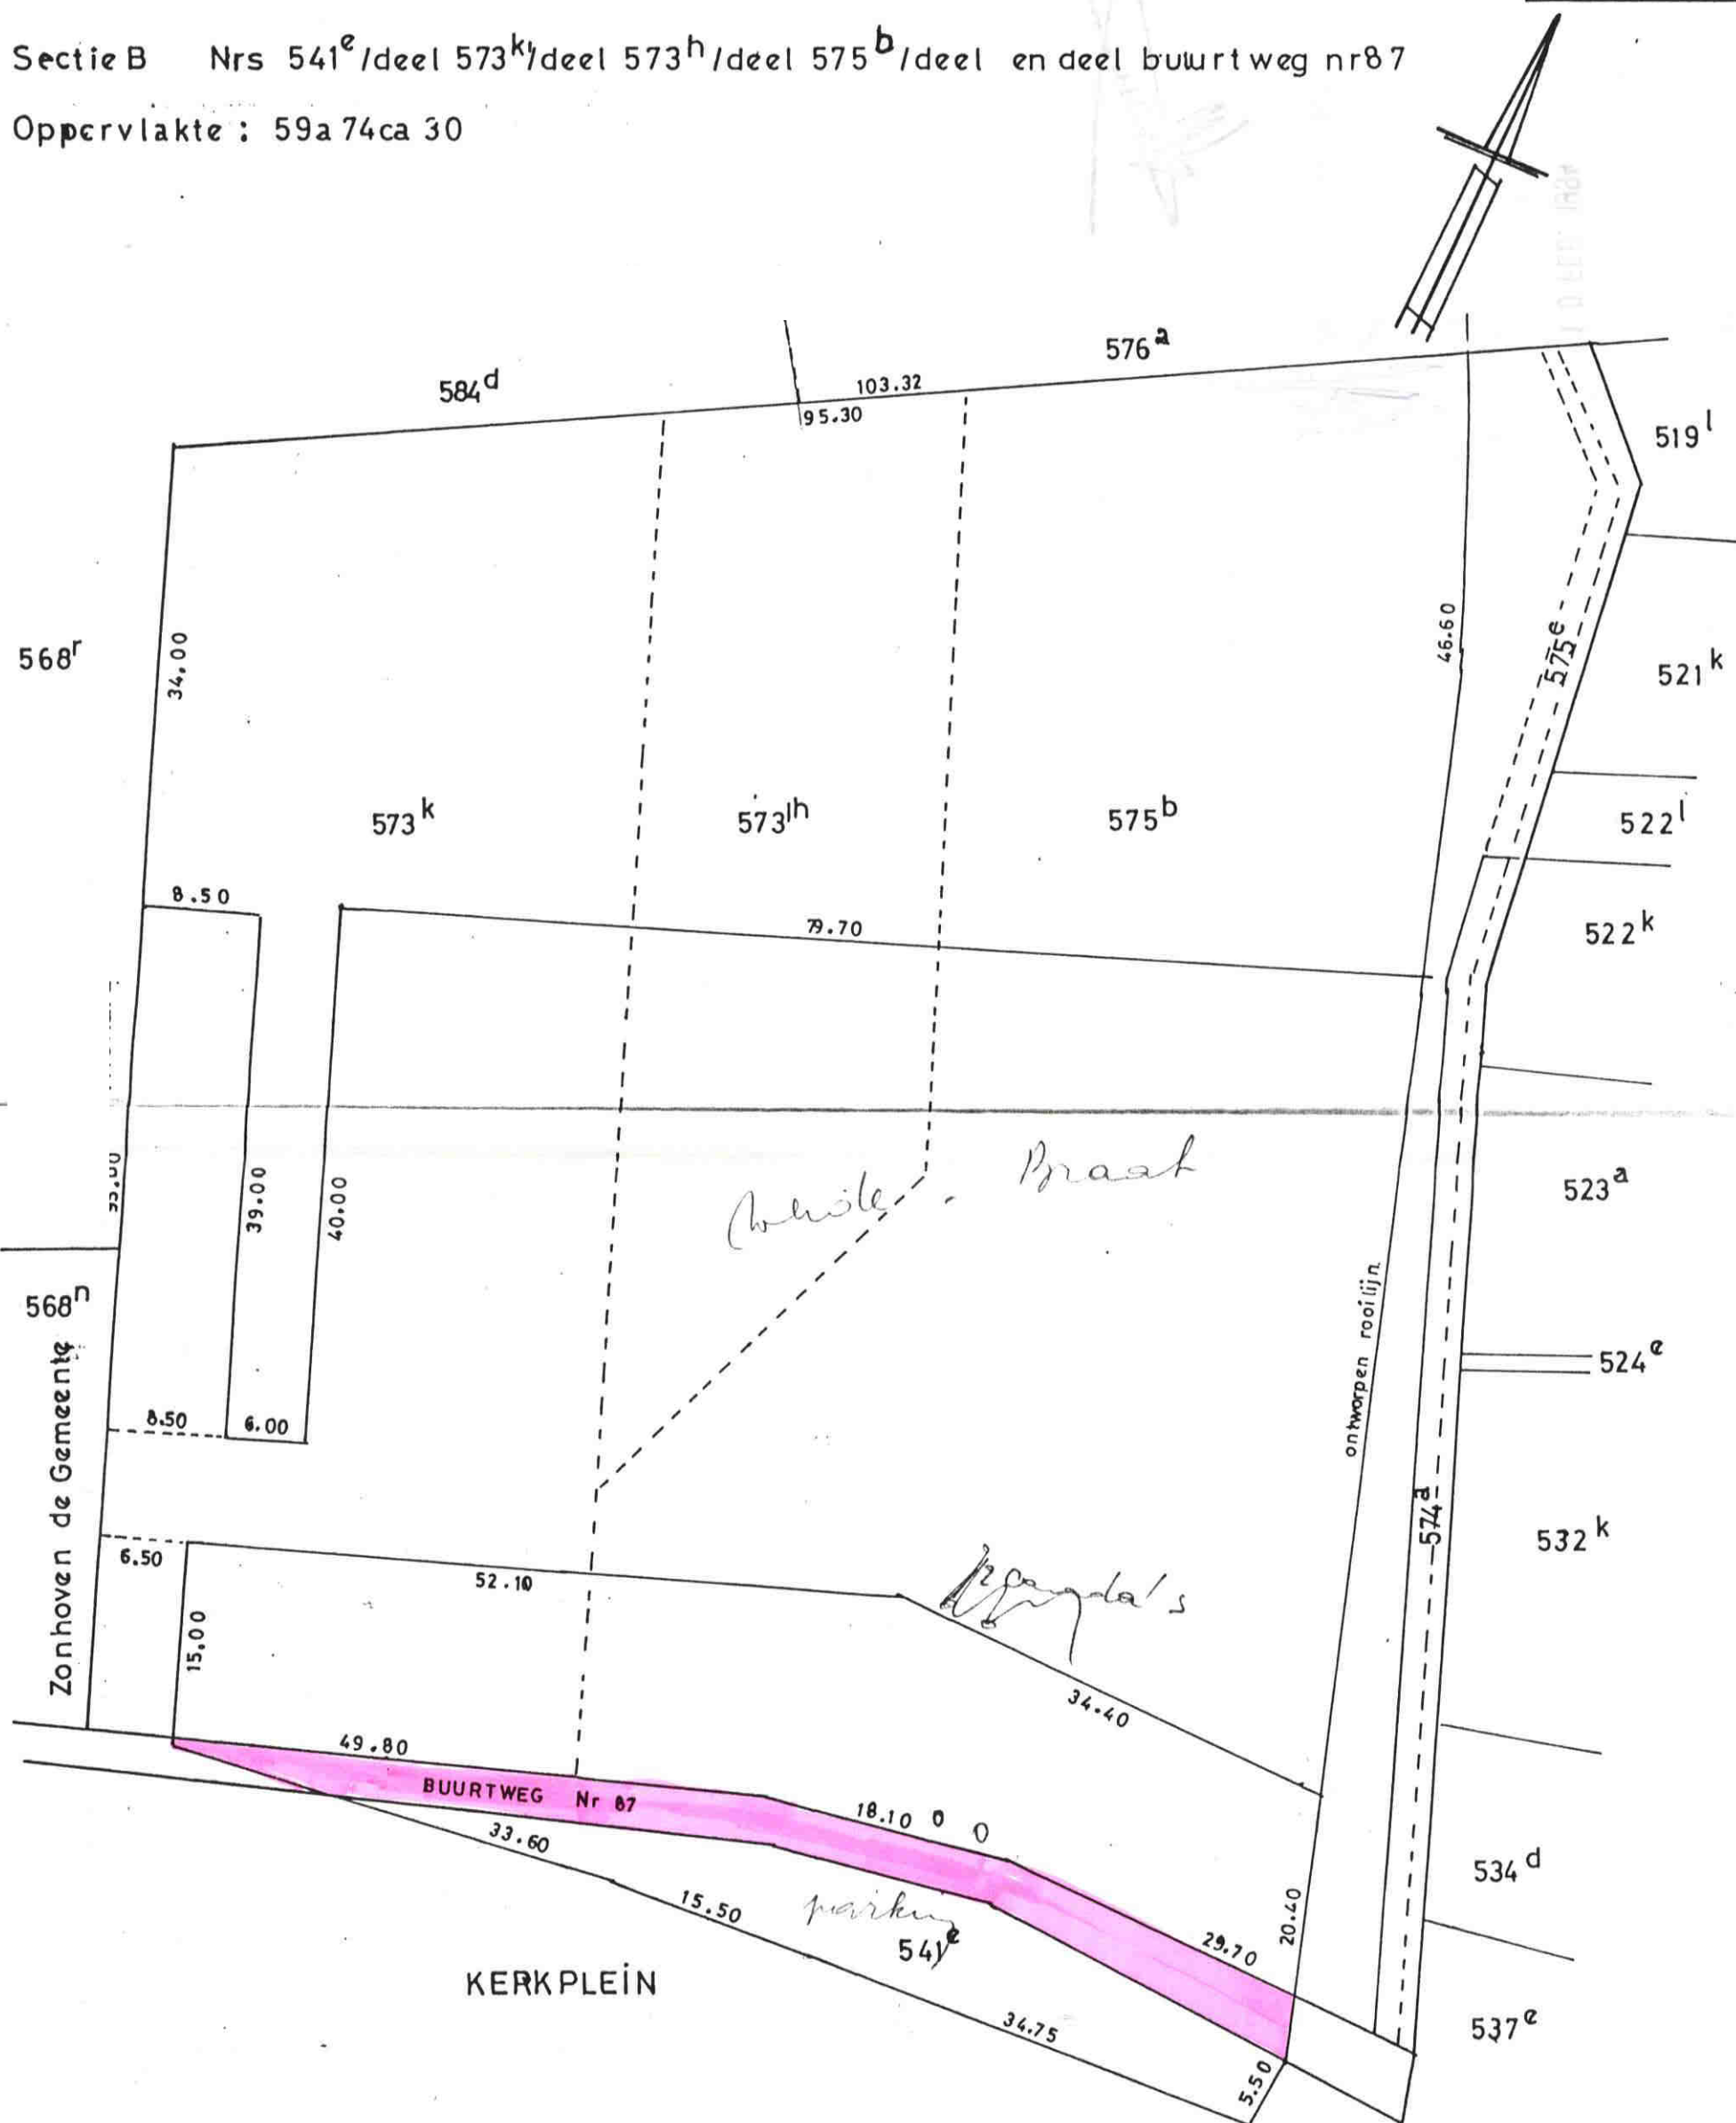

Schaal 1:500

Schaal: 1/500

0 2,5 5 10 15 20 Meters

Zonhoven 4 - 11 - 1993.
de meetkundig schatter

[Handwritten signature]