

A. 7204/7

KONINKRIJK BELGIE

ROYAUME DE BELGIQUE

MINISTERIE VAN OPENBARE WERKEN
EN VAN WEDEROPOBOUW

MINISTÈRE DES TRAVAUX PUBLICS
ET DE LA RECONSTRUCTION

BOUDEWIJN, KONING DER BELGEN,

BAUDOUIN, ROI DES BELGES,

Aan allen, tegenwoordigen en toekomstigen

HEIL.

Gelet op de beslissing van de Gemeenteraad van ZOMMEVEL (provincie Limburg) gedagtekend 15 Juni 1953 waarbij een plan is aangenomen voor de afschaffing van een deel van de voetweg nr 132;

Gelet op het bedoeld plan, waarop met een rode tint en de letters A, B het af te schaffen gedeelte van de bewuste voetweg is aangeduid;

Gelet op het getuigschrift waaruit blijkt dat het bedoeld plan aan de formaliteiten van het bij de wet voorgeschreven onderzoek werd onderworpen;

Gelet op de stukken van dit onderzoek;

Gelet op het advies van de Bestendige Deputatie van de Provinciale Raad van Limburg van 19 October 1953;

Gelet op de wet van 1 Februari 1844 op de politie der wegen, gewijzigd bij de wetten van 15 Augustus 1897, 28 Mei 1914 en 9 Augustus 1948;

Gelet op de gemeentewet, art. 76;

Vu la délibération du conseil communal de ZOMMEVEL (province de Limbourg) du 15 juin 1953 adoptant un plan pour la suppression d'une partie du sentier n° 132;

Vu le plan dont il s'agit, indiquant par une teinte rouge et les lettres A, B, la partie à supprimer dudit sentier;

Vu le certificat constatant que ledit plan a été soumis aux formalités d'enquête prescrites par la loi;

Vu les pièces de cette enquête;

Vu l'avis de la Députation permanente du Conseil provincial du Limbourg du 19 octobre 1953;

Vu la loi du 1er février 1844 sur la police de la voirie, modifiée par les lois des 15 août 1897, 28 mai 1914 et 9 août 1948;

Vu la loi communale, art. 76;



[Handwritten signature]

Sur la proposition de Notre Mi-
nistre des Travaux Publics et de la
Reconstruction,

NOUS AVONS ARRETE ET ARRETONS :

Article 1er. - La libération sus-
mentionnée est approuvée, ainsi que
le plan ci-annexé.

Art. 2.- Notre Ministre des Travaux Publics et de la Reconstruction est chargé de l'exécution du présent arrêté.

14-1-1954

Donné à Bruxelles, le 14-1-1954



S. Baldwin

VAN KONINGSWEGE :
De Minister van Openbare
en van Wederopbouw,

Le Ministre des Travaux Publics
et de la Reconstruction,

Limbourg du 19 octobre 1933
Membre du Conseil provincial du
Vé l'avis de la Députation per-

van afname van 19 October 1973;
 deze Deputatie van de Provinciale Raad
 Gelief op het advies van de Heeren-

Vu la loi du 1er février 1944
 sur la police de la voirie, modifiée
 par la loi du 15 août 1947, 28
 août 1948;

0. BEMERKINGEN

~~VOOR EENSLUIDEND AFSCHRIFT.~~
De Inspecteur-Generaal.

~~Vu la loi communale, art. 76;~~


Zulmudray



PROVINCIAAL BESTUUR
VAN LIMBURG

4^e AFDELING.

Aanw^r Nr. 7106/6016

VOORWERP:

Gte Zonhoven
Voetweg Nr. 132
Ged. afschaffing

~~XXXXXXXX~~
Bijlage.

MINUUT

HASSELT,

DE BESTENDIGE DEPUTATIE

VAN DE PROVINCIERAAD VAN LIMBURG,

Gelet op de beraadslaging van de Gemeenteraad van ZONHOVEN, d.d. 15 Juni 1953, waardoor een plan wordt aangenomen voor de afschaffing ener sectie van de voetweg Nr. 132 van de Atlas der Buurtwegen van voornoemde gemeente;

Gelet op het overgelegd plan, waarop de sectie voetweg, waarvan de afschaffing ontworpen wordt, bij middel van een rode tint en de letters A.B. wordt aangeduid;

Gelet op het proces-verbaal van het onderzoek "de commodo et incommodo", waaruit blijkt dat tegen het onderhavig ontwerp geen bezwaren noch opmerkingen werden ingediend;

Gelet op het verslag van de Heer Hoofdingenieur-Directeur van de Provinciale Technische Dienst, d.d. 7 October 1953, Nr. 12055;

Gelet op artikel 76-7° der Gemeentewet alsmede op de wet van 1 Februari 1844;

Gehoord het verslag van de Heer *Gruyters*, Lid van het College;

IS VAN GEVOELEN :

dat voormelde beraadslaging van de Gemeenteraad van ZONHOVEN, d.d. 15 Juni 1953 en ~~er~~ het eraangehecht plan

kunnen goedgekeurd worden.

Aanwezig de Heren

**Gouverneur, Voorzitter; Gruyters, Bees-
Dr. Bollen, Nartus, Claessen, Leden
en Van Bockcryck, Griffier der Provincie,**

Hasselt, 19 October 1953.
De Griffier der De Bestendige Deputatie,
Provincie,

De Verslaggever,

Datum van opstelling: 10-10-1953

Datum der afgifte: {
aan de Hr Afdelingsoverste: 10 d°
aan de Hr Griffier der Provincie: 16.
aan de Hr Gouverneur:
aan het Expeditiebureau:

Datum van verzending: 24 OCT. 1953

10

Uittreksel

uit de atlas der buurwegen betreffende de aanvraag
van de [redacted] te Zonnoven tot gedeeltelijke
afschaffing van voetpad N^o 132 (gedeelte in rood tint
aangeduid begrepen tussen de letters A en B)

BESTUUR VAN DE STEDEBOUW


M, bekend om gevoegd te worden bij
het besluit van heden.

100 A 7204/7
Brussel, de 14-1-1954

De Minister van Openbare Werken
en van Wederopbouw,

(g) Behaguc

VOOR EENSLUIDEND AFSCHRIFT
De Inspecteur-Generaal,

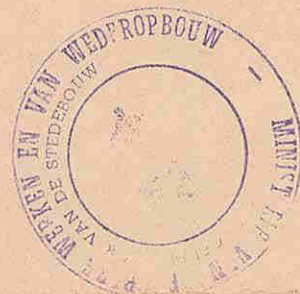

February

Gezien en goedgekeurd door de Gemeenteraad van Zonhoven
in vergadering van de 28 Augustus 1953.

De Gemeenteraad:
De Burgemeester-Voorzitter,



Voor aansluitend uittreksel:
De gesworen Landmeter,

Schaal: 1/2500

0 15 30 60 90 120 Meters