

Nr 7106/4283

- 4. Oct. 1948

MINUUT

2 ~~Bijlagen~~ (plans)
 1 ~~afgeleverd~~ (plan).
 waarvan 1 plan

5 Afschriften.

De Bestendige Deputatie

VAN DEN PROVINCIALEN RAAD VAN LIMBURG,

 d.d. 1 Juni 1948, waardoor een plan wordt aangenomen
 voor de afschaffing van de voetweg nr 129
van de Atlas der Landwegen van
voornoemde gemeente;

Gezien het overgelegd plan, waarop de ~~sette~~ voetweg,
waarvan de afschaffing outworpen
wordt bij middel van een rode tint en
de letters A.B. wordt aangeduid;

Gezien het proces-verbaal van onderzoek de commodo et incommodo, waaruit
 blijkt dat er tegen het onderhavig outwerp
geen bewaren noch opmerkingen
werden ingediend;

Gezien het verslag van den Hr Hoofdingenieur-Directeur van den Provincialen
 Technischen Dienst, d.d. 10 Augustus 1948, nr 10573;
gelet op het gunstig advies van de
Heer Directeur van het Bestuur van
Stadsbouw in Limburg, d.d. 28 Augustus
1948, nr 5.5.30/42161;

3 minuten

2

Gezien de wet van den 10 April 1841, gewijzigd door die van den 20 Mei 1863
en artikel 76 der gemeentewet;

Gehoord het verslag van den Heer *Henrotte*, Lid van
het College;

BESLUIT:

De bovengemelde beraadslaging voor hetgeen betreft de aanneming des plans
goed te keuren, ~~en den aankoop in der minne der tot uitvoering van dit plan noodige
gronden alsook~~ den afstand der beschikbare gedeelten weg aan de aangrenzende
eigenaars gelijkvormig art. 29 der wet van 10 April 1841, toe te staan.

~~Die aanwerving van bedoelde gronden geschiedt ten algemeenen nutte.~~

Het tegenwoordig besluit zal door het Schepencollege 's Zondags na deszelfs
ontvangst afgekondigd worden, en ingevolge de schikkingen der wet van den 20 Mei
1863, gedurende acht dagen aangeplakt blijven.

Het bewijs der vervulling dezer formaliteit zal ons, na afloop van den bepaalden
tijd voor het beroep bij den Koning overgelegd worden.

Deze beroepen zullen desgevallend **aan den Heer Gouverneur der Provincie**
moeten toekomen binnen de vijftien dagen die de aanplakking volgen.

Afschrift des tegenwoordigen zal, ter uitvoering, aan het Gemeentebestuur

Dergelijk afschrift zal tot nariet aan den H^r Hoofdingenieur-Directeur van
den Provincialen Technischen Dienst te Hasselt, overgezonden worden.

In vergadering te Hasselt, den *27 September* 19 *48*.

Waren tegenwoordig de Heeren:

**Gouverneur, Voorzitter: Gruyters, Bees,
Dr. Bollen, Henrotte, De Marneffe, Nartus,
Leden en Van Bockryck, Griffier der Provincie.**

3 minuten
H *L* *W*
De Griffier der Provincie,

H
De Bestendige Deputatie,

3
De Verslaggever,
C

Gezlen om gehecht te worden aan ons Besluit

aan heden, n° 106/4283

Hasselt, den 27 September 1948.

De Bestendige Deputatie,

De Griffier der Provincie,

De Verslaggever,

- 4. Oct. 1948


2 minuten

H. J.


10

H. J.

Uittreksel uit de atlas der buurtwegen, betrekking hebbende op de aanvraag tot afschaffing van voetpad n^o 129.

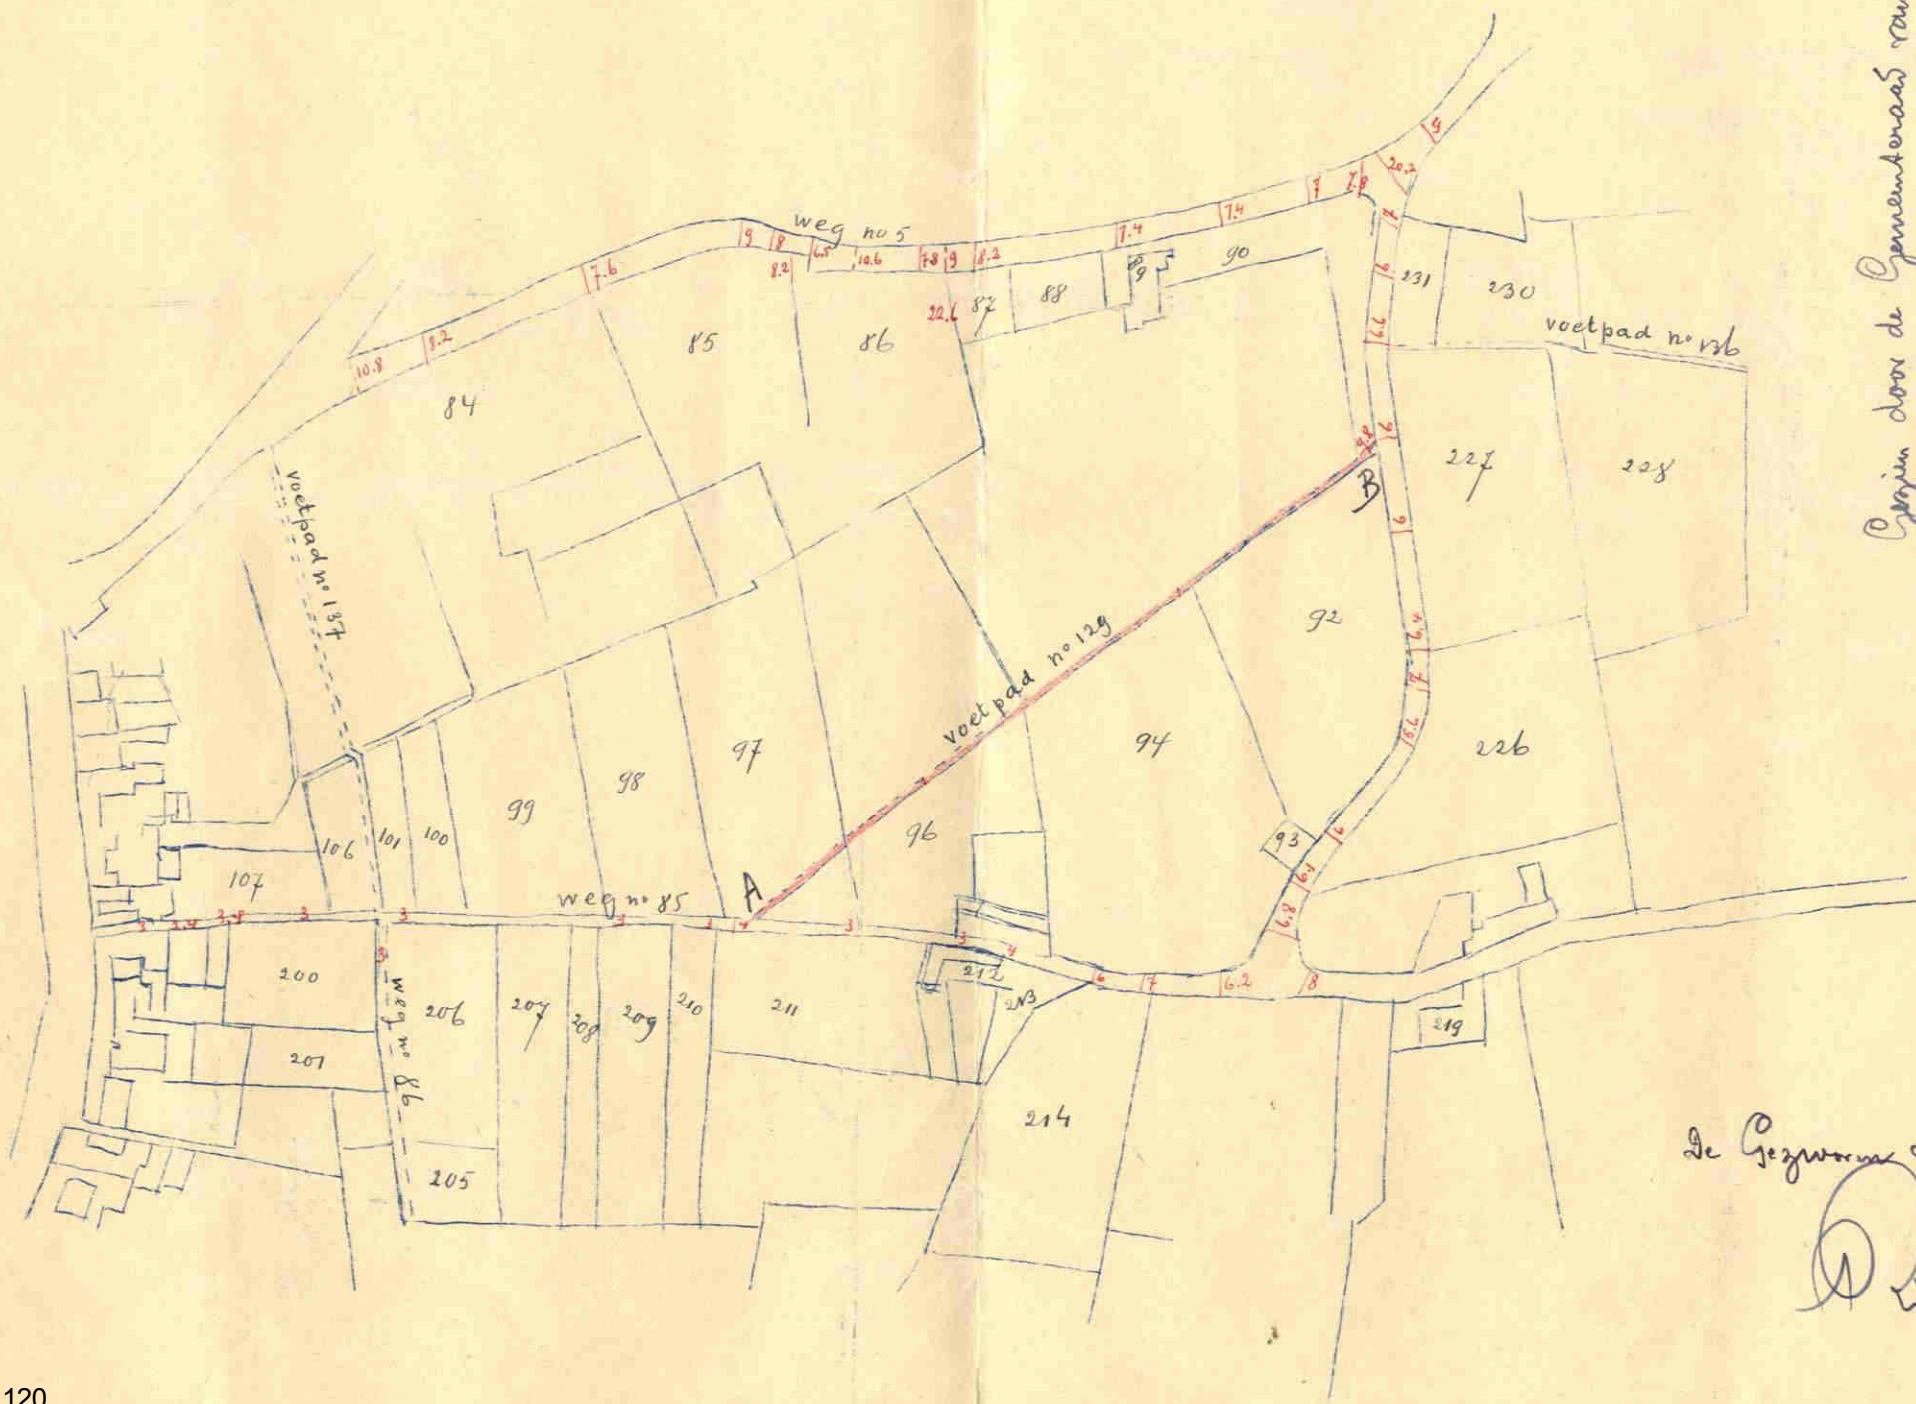

Opgein door de Gemeenteraad van Zonhoven
in vergadering van de 1 juni 1948.
de Gemeenteraad:
Burgemeester - Voorzitter
de Secretaris

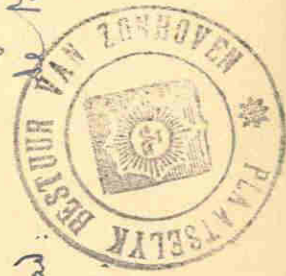

De Gezworven Landmeter,
D. L. Dierckx